



造成計畫平面図

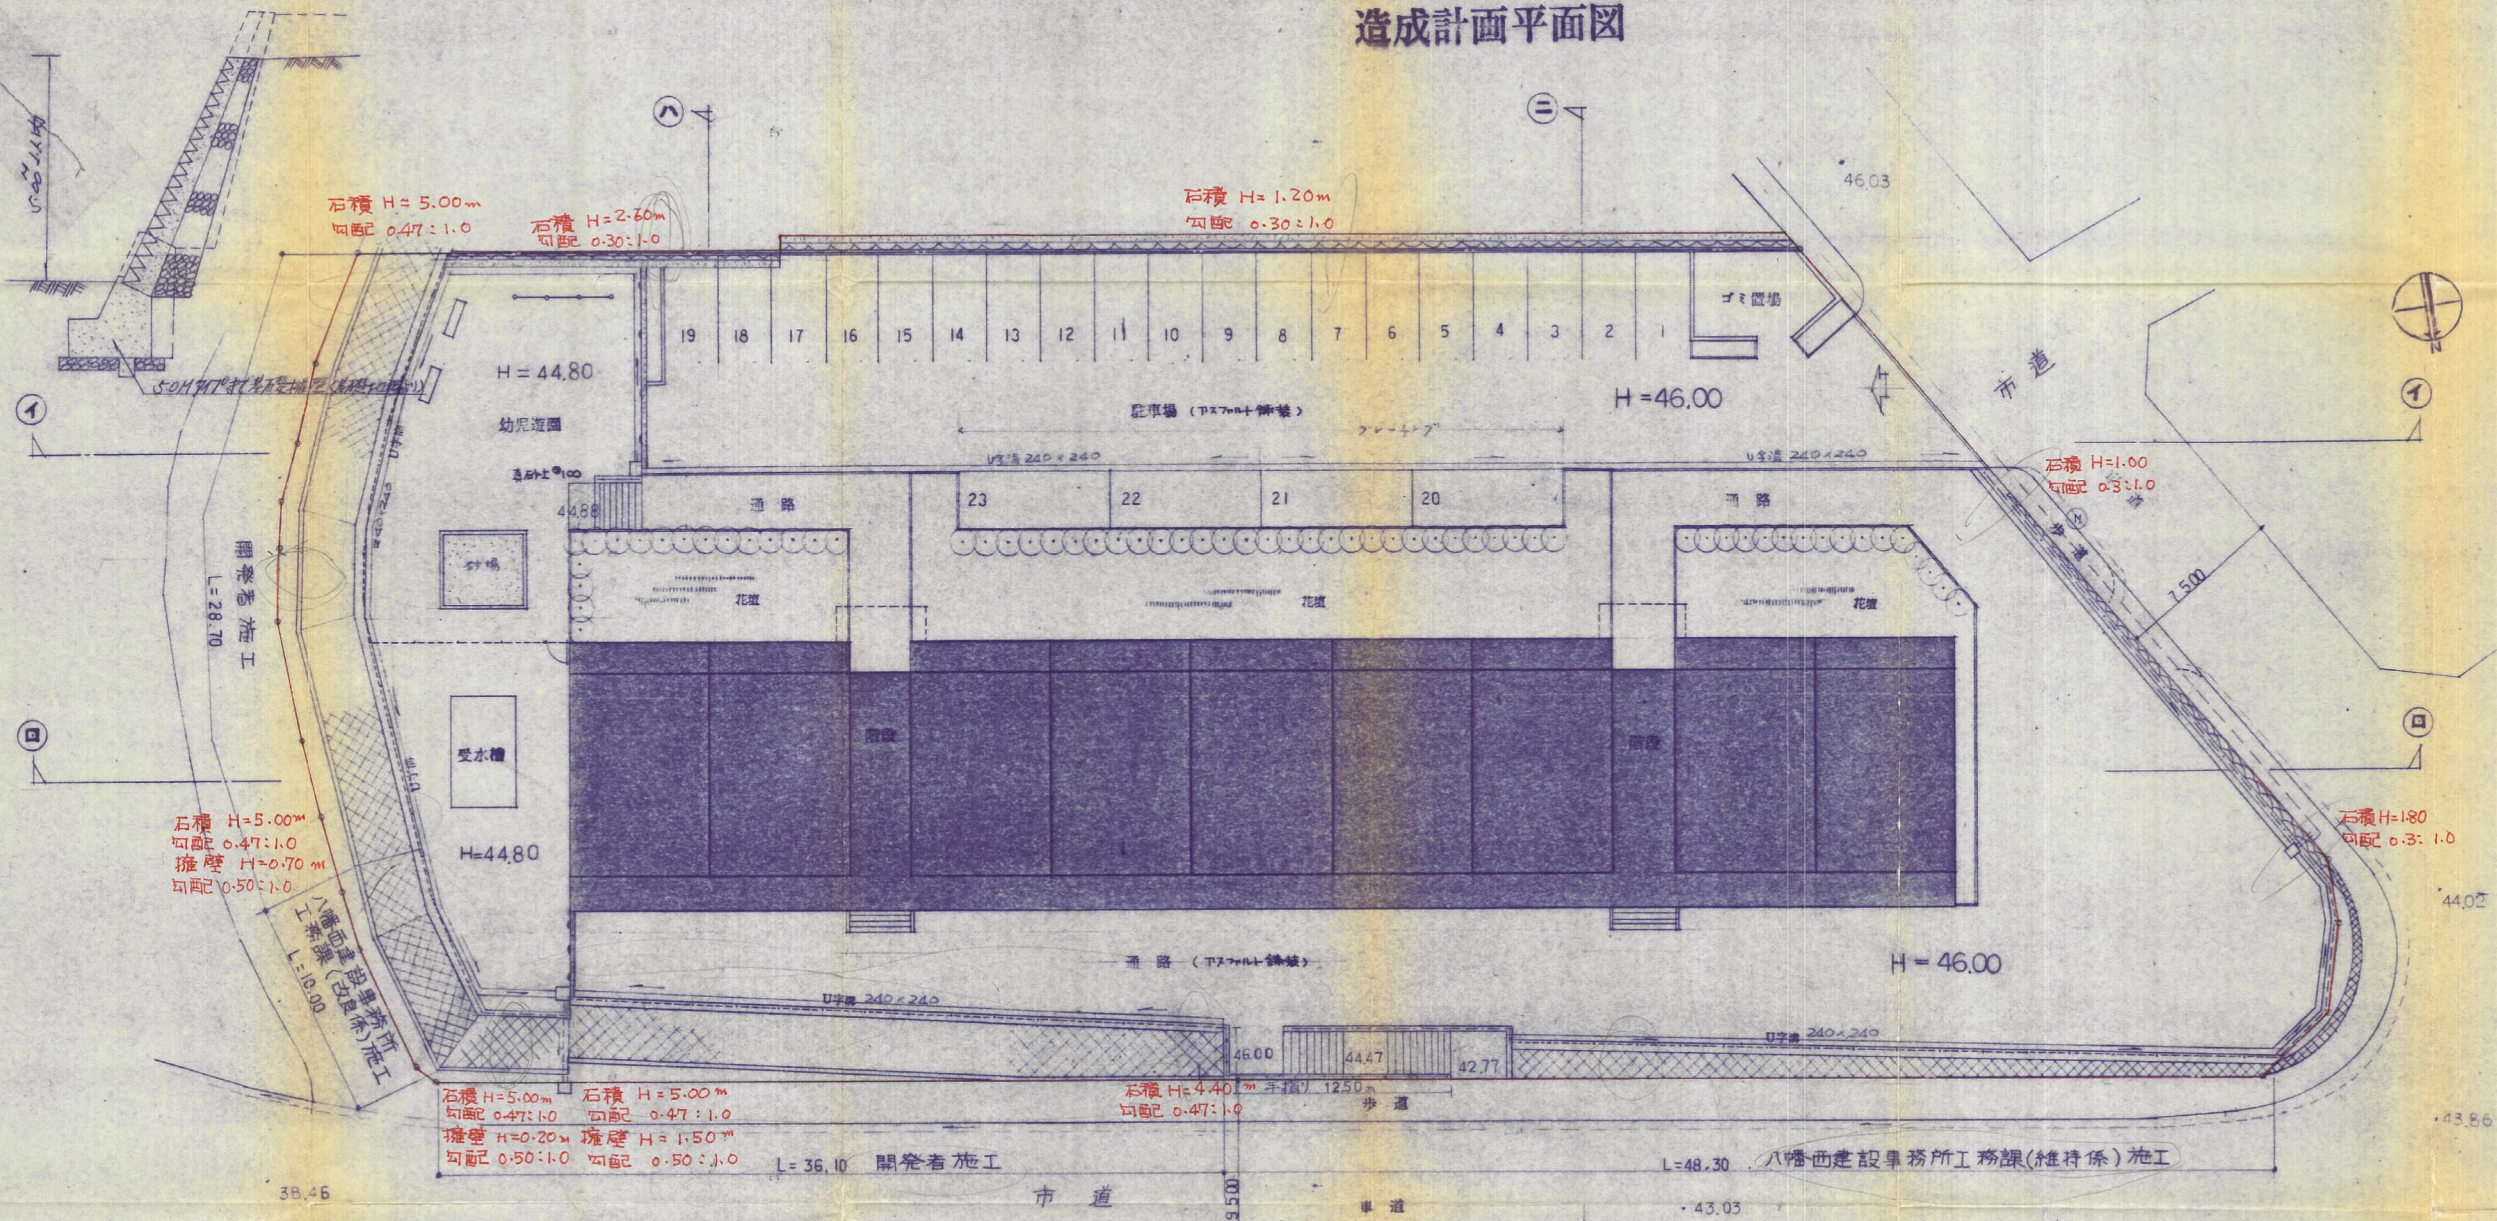

屋 外 附 帶 配 置 圖 S1:200

開発者施工	L = 64.80		
八幡西建設事務所工務課	維持係施工	L = 48.30	
"	改良係施工	L = 10.00	

擁壁構造図

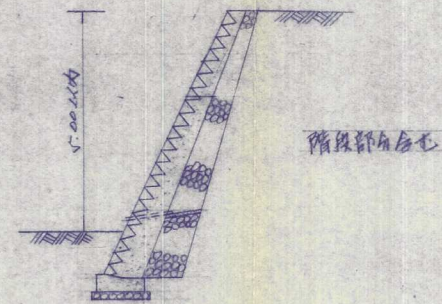

竣工图

図面名称	造成計画平面図		
株式会社 宇都宮設計	枚数	No.	
	11	5	
設計者	宇都宮 忠光	作成日	平成 2 月 9 日