
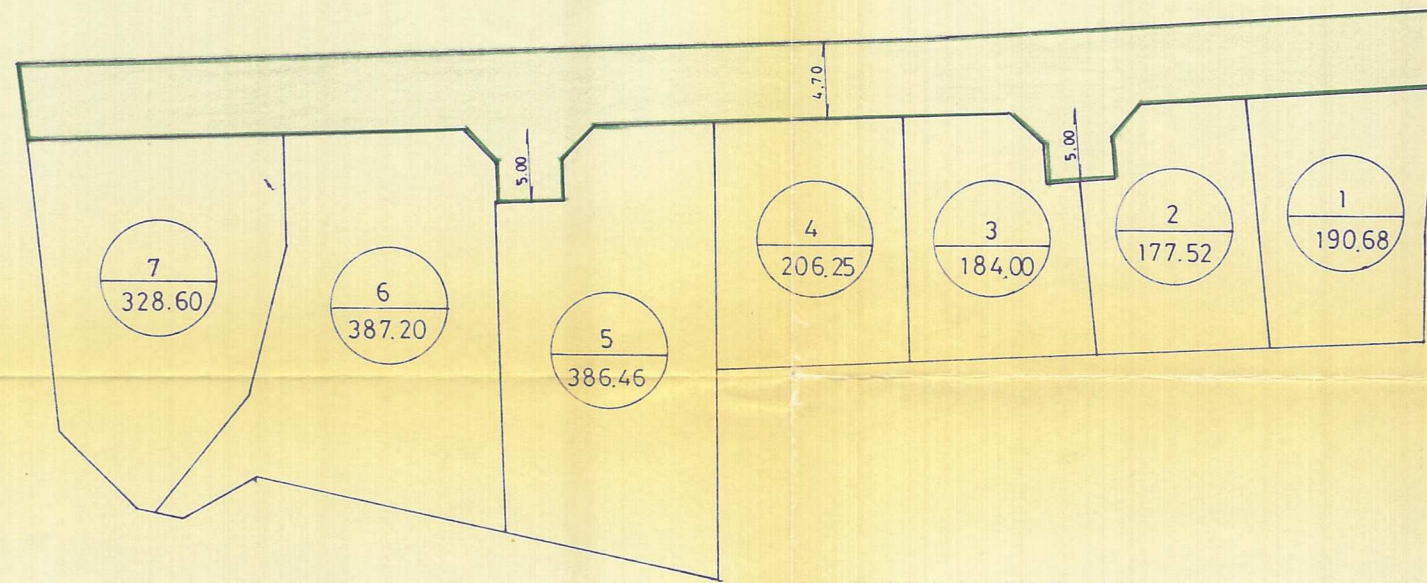


# 土地利用平面図

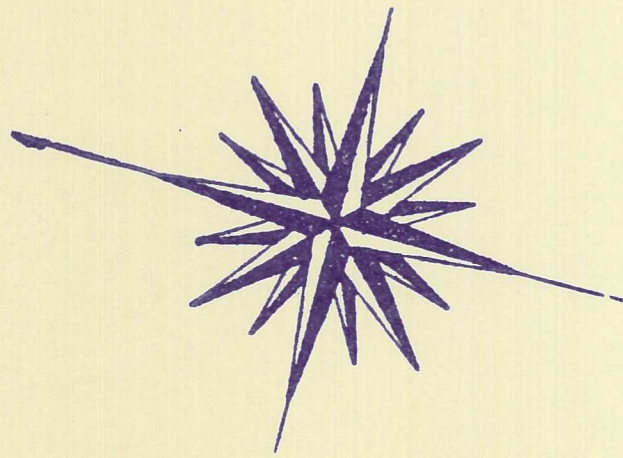

竣工図

57-28

北九州市八幡西区別当町 1240-9 外		縮尺	
土地利用平面図		設計 設 図	
設計年月日	図面番号		
	13/13		
高田建設株式会社			