
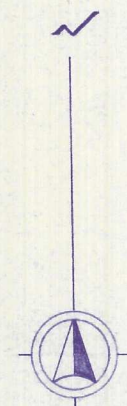


凡 例	
	共同住宅部分
	用地内道路部分
	公園用地部分
	消防用地部分
	駐車場部分
	自転車置場部分
	歩道部分
	花壇部分
	集会場用地部分
	増工部分

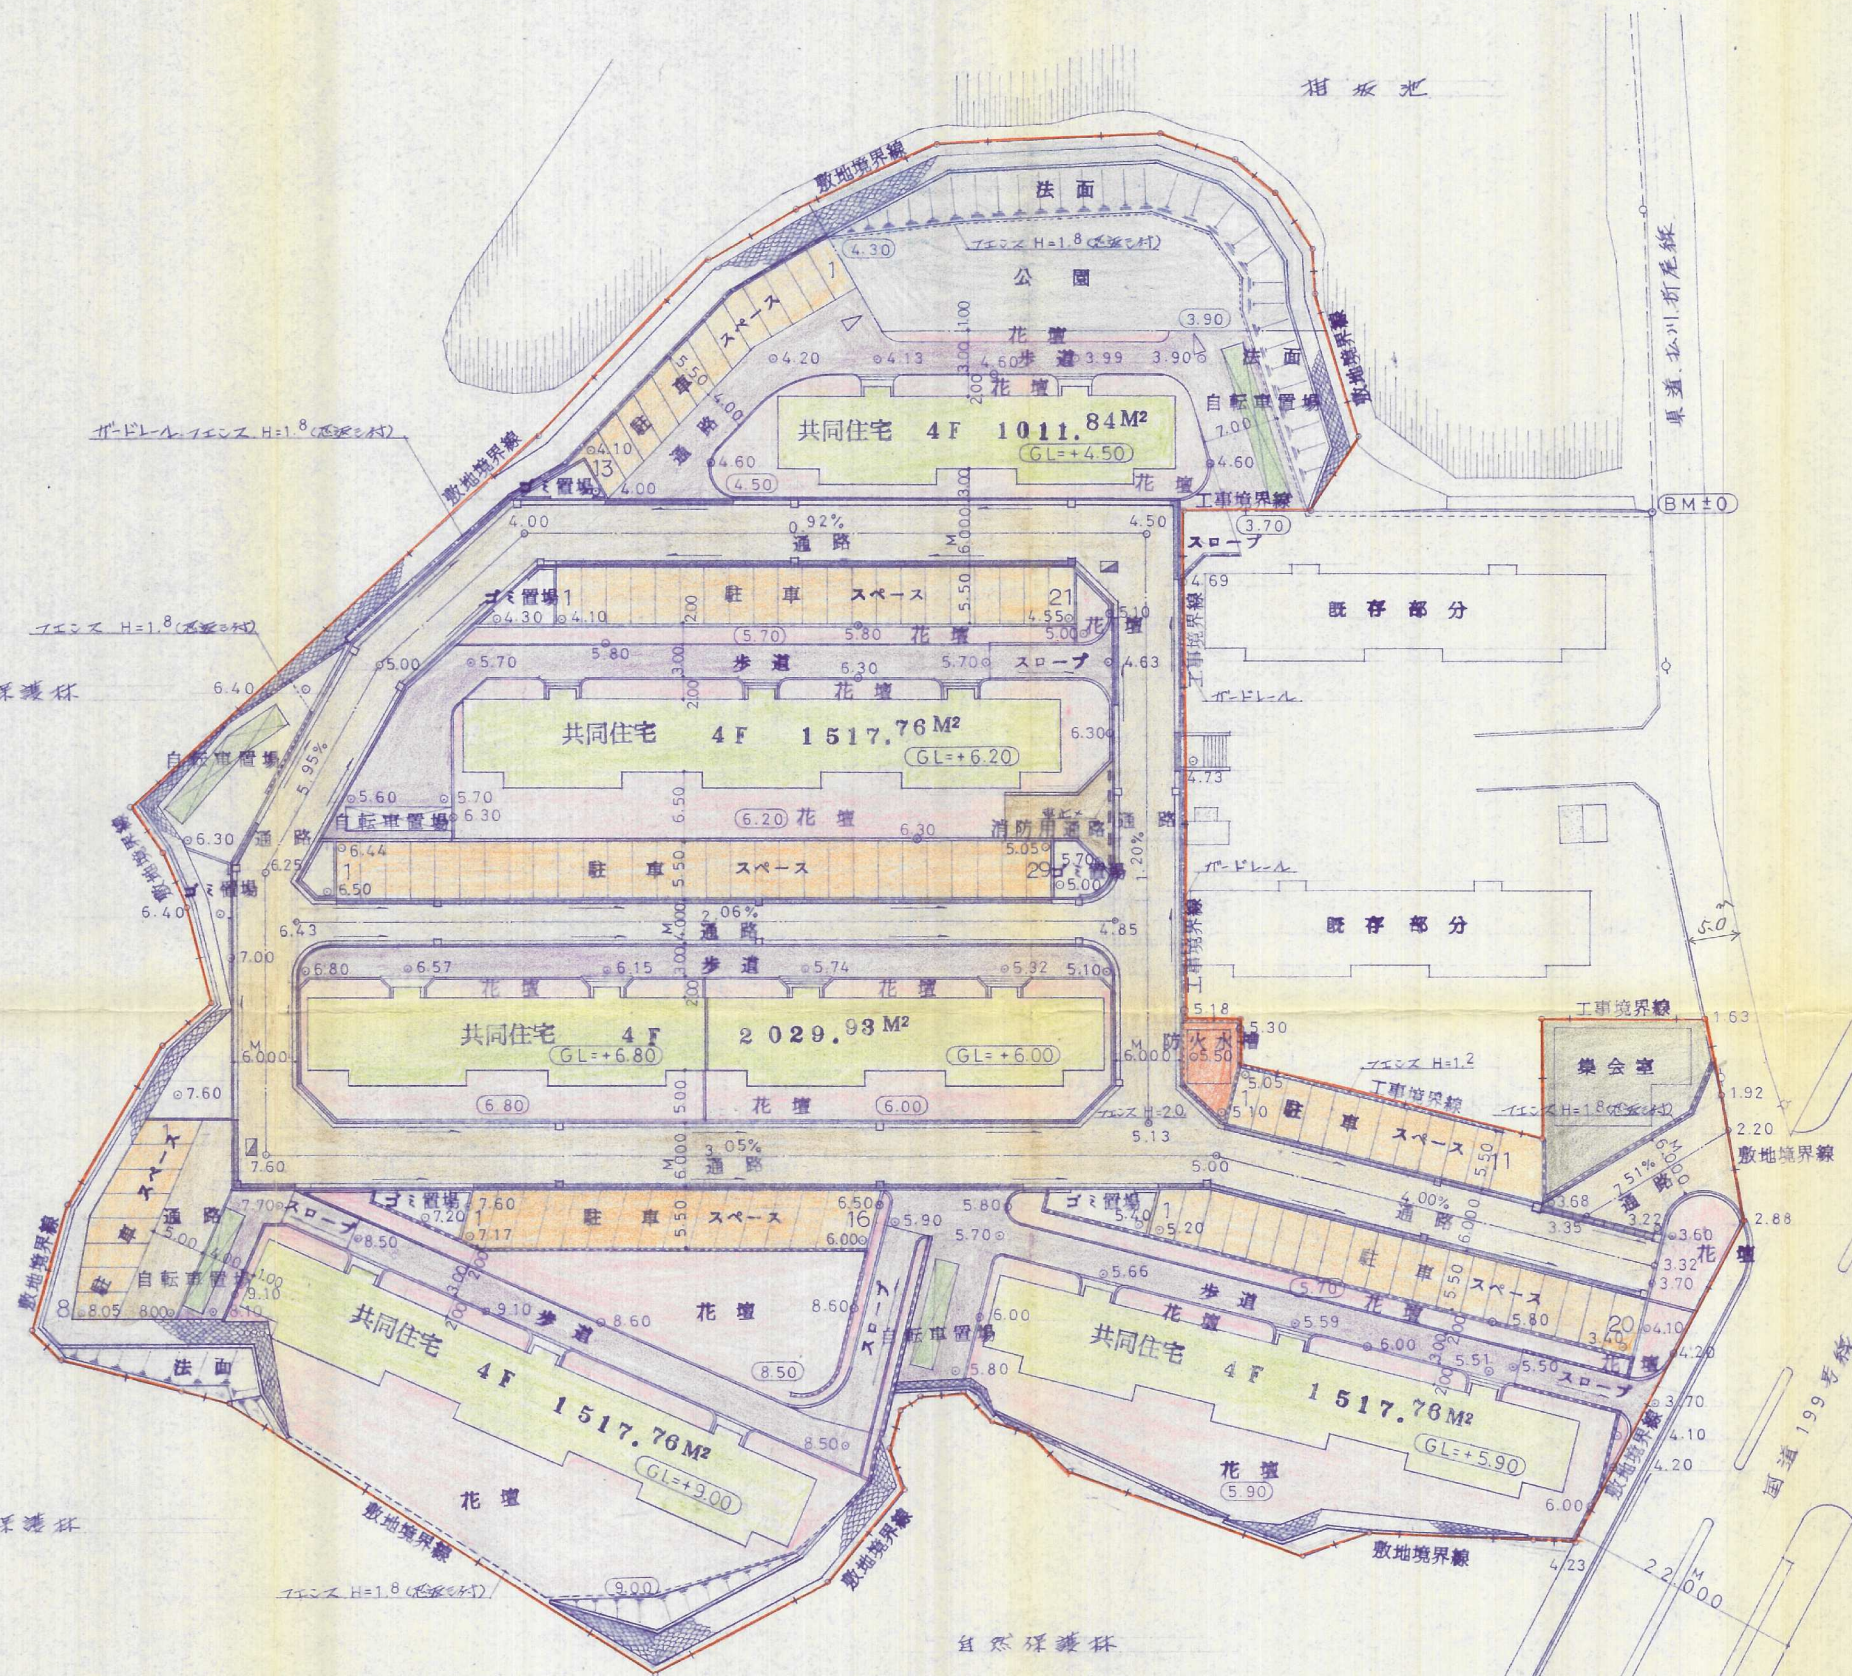

土地利用計画図 S 1:500

竣工図 56-55

開発場所	北九州市八幡東区大字本城 1945-1 番地外		
許可申請者	住所	北九州市八幡東区枝光本町8番30号	
	氏名	山九株式会社八幡支社	
工事名	山九社宅用地 宅地造成工事	図番	5/32
図面名称	土地利用計画図	縮尺	1/500
資格氏名印	一級建築士 森 近 洋	登録第37985号	年度 57.11.
事務所名所在地	美和設計 一級建築士事務所 北九州市小倉区香春口二丁目上村ビル2階		