


造成竣工平面図 S $\frac{1}{300}$

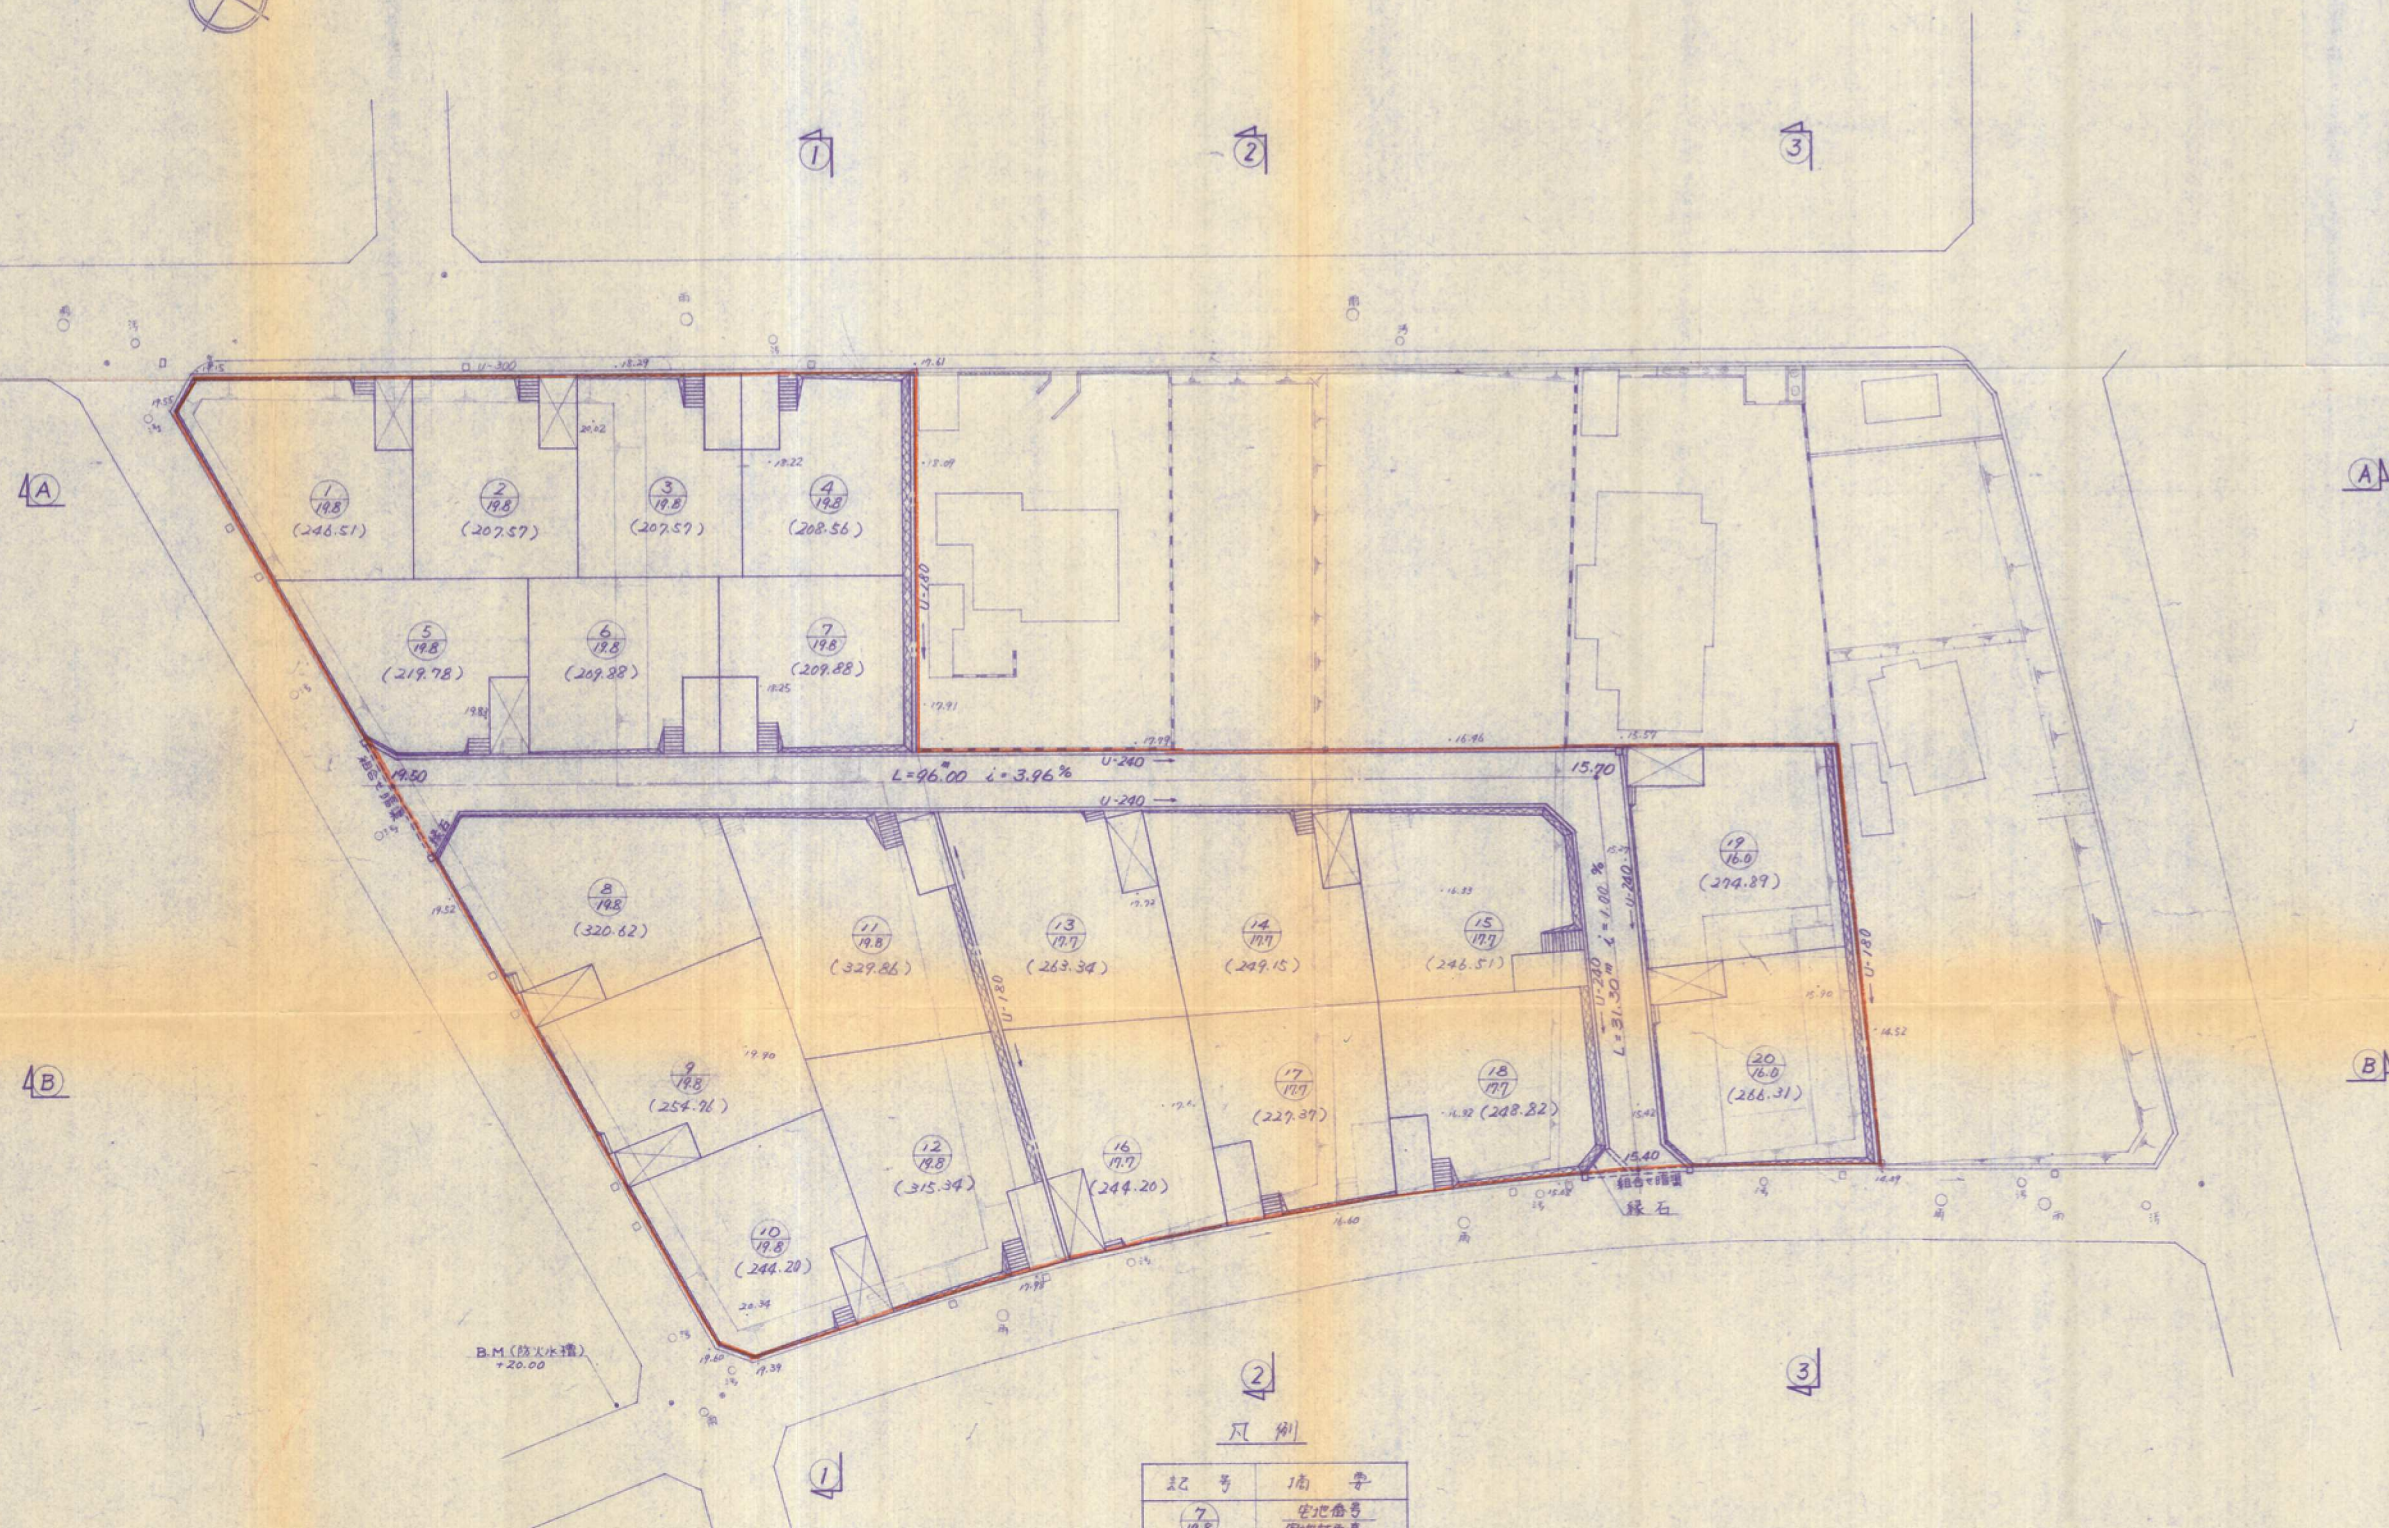

凡例

記号	説明
(7)	点番号
(19.8)	点地面高
()	点地面積(m ²)
17.62	現地面高
U-240	U形側溝 道路内・片側型
----	組合せ暗渠
==	集水溝 400
石	石
×	OPEN ガレージ
□	BOX ガレージ
U-180	U形側溝