


# 土地利用竣工図

縮

尺 1:500

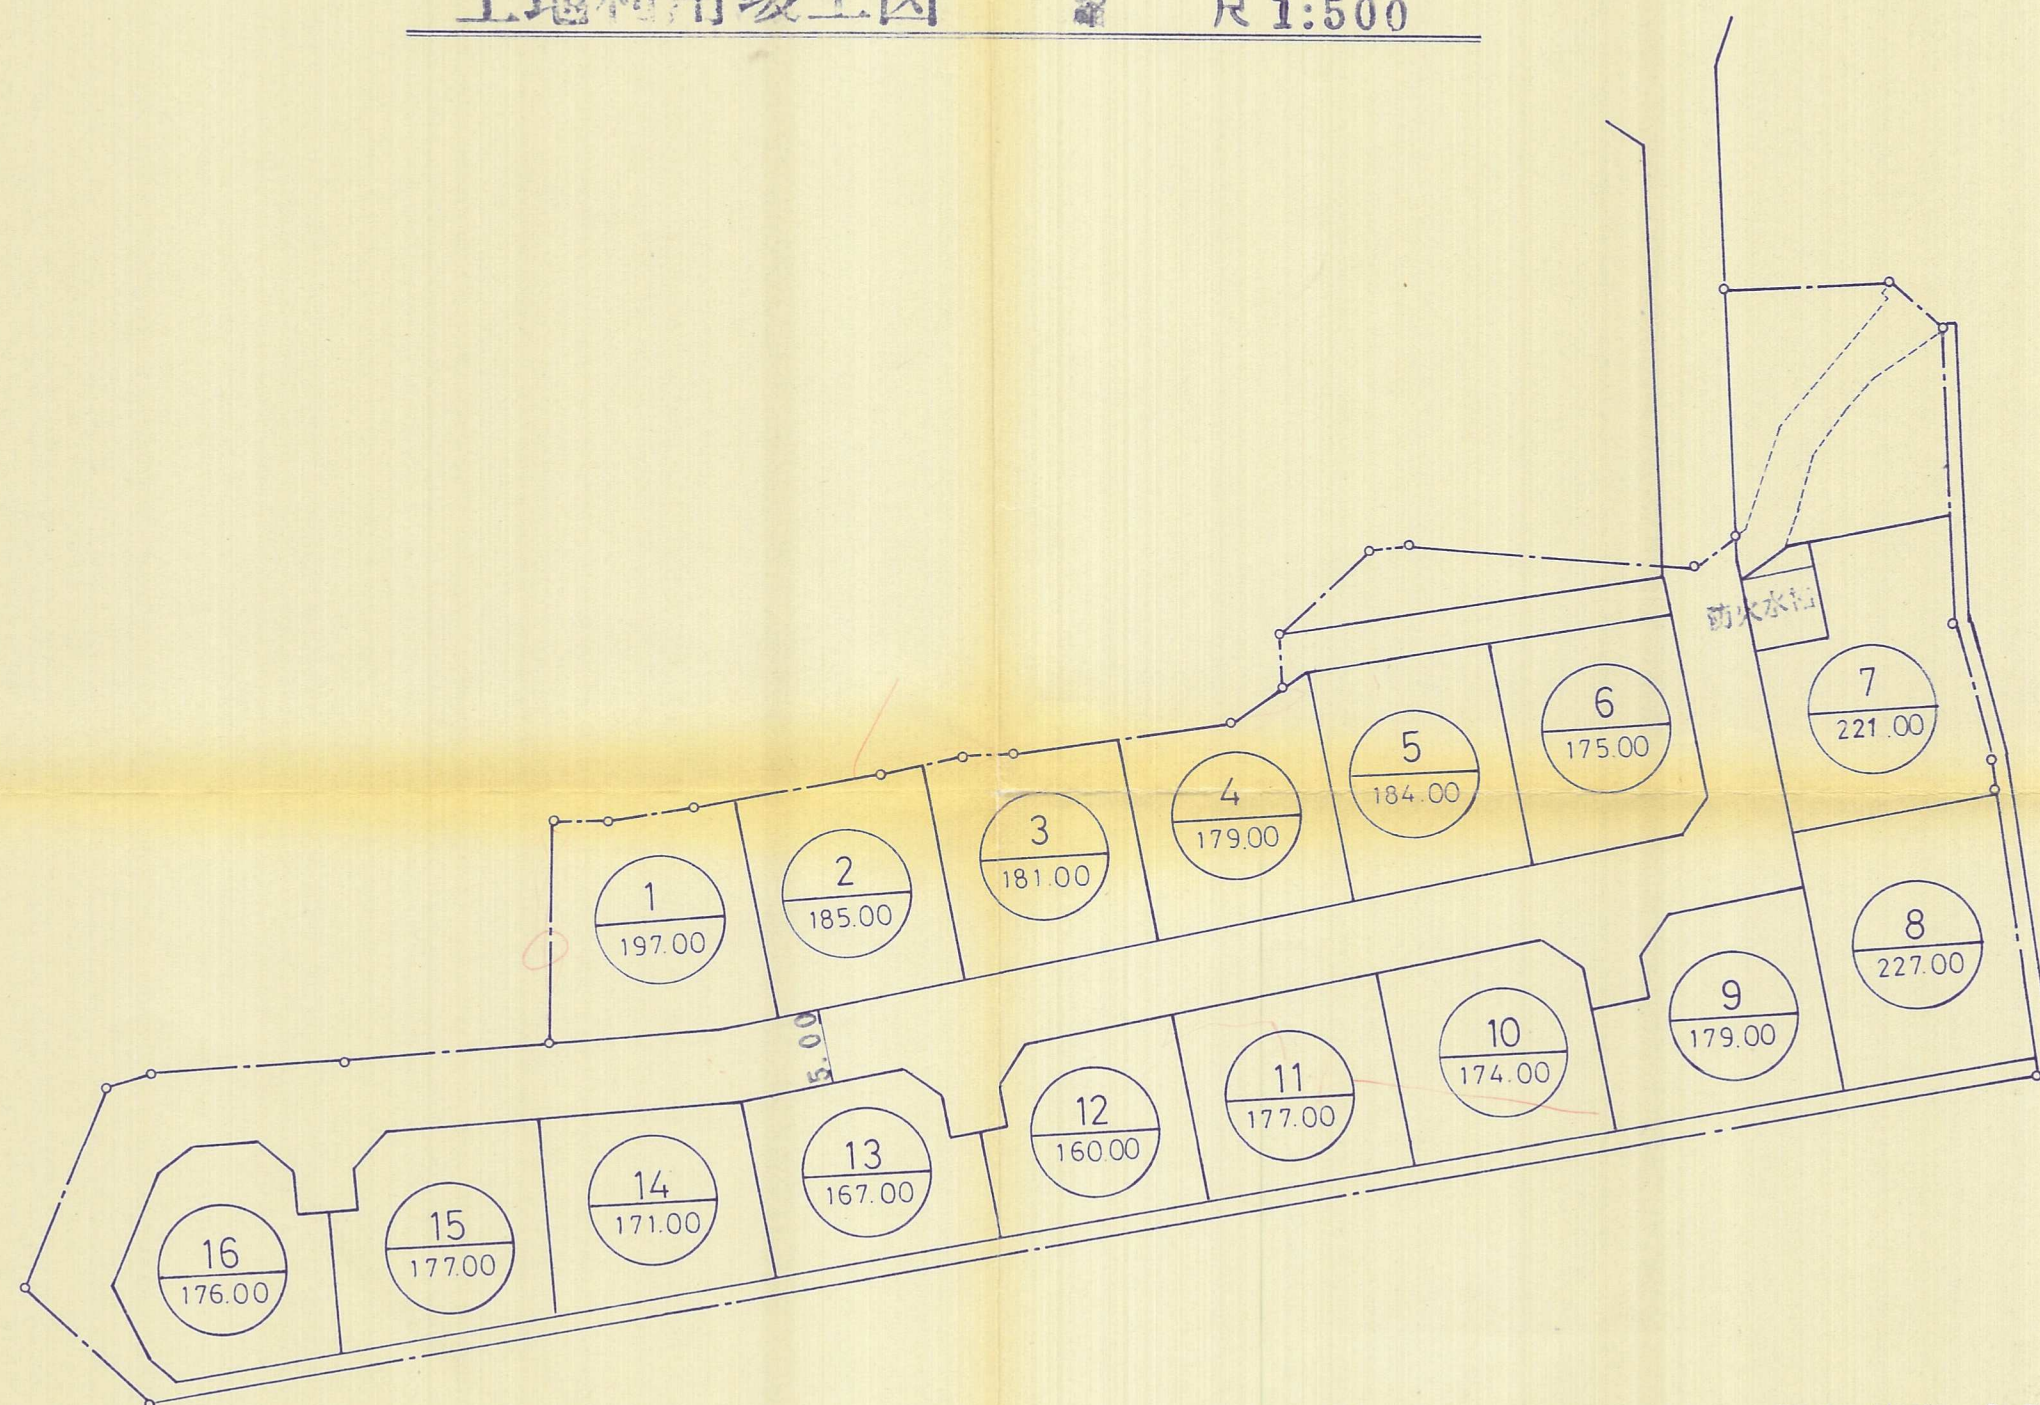

凡 例



面積計算...2.930 m²

八幡西区大字小嶺		縮 尺	
辰巳南苑(株)		1:500	
土地利用竣工図		設計設図	
設計年月日	図面番号		
58 6	N06		
高田建設株式会社			

58-1