



竣工図

現況平面図

S=1/500

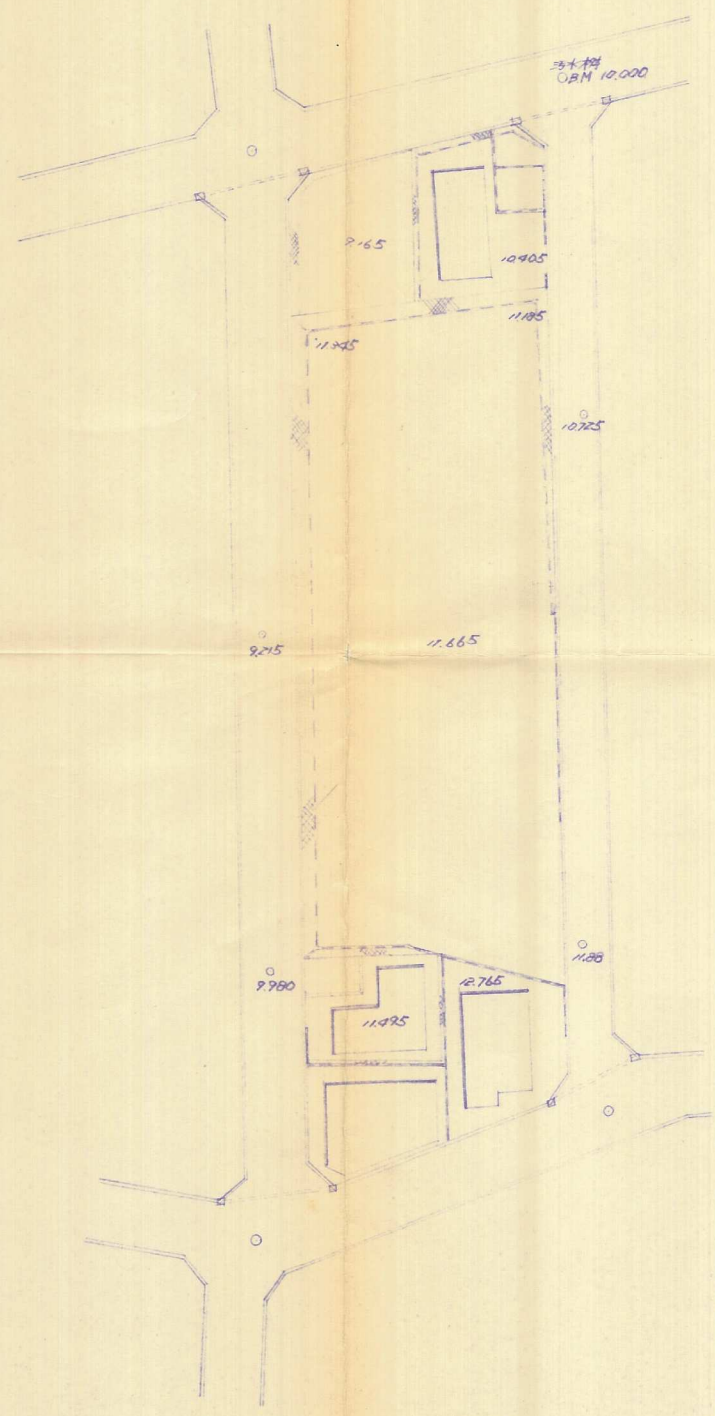

給排水竣工図

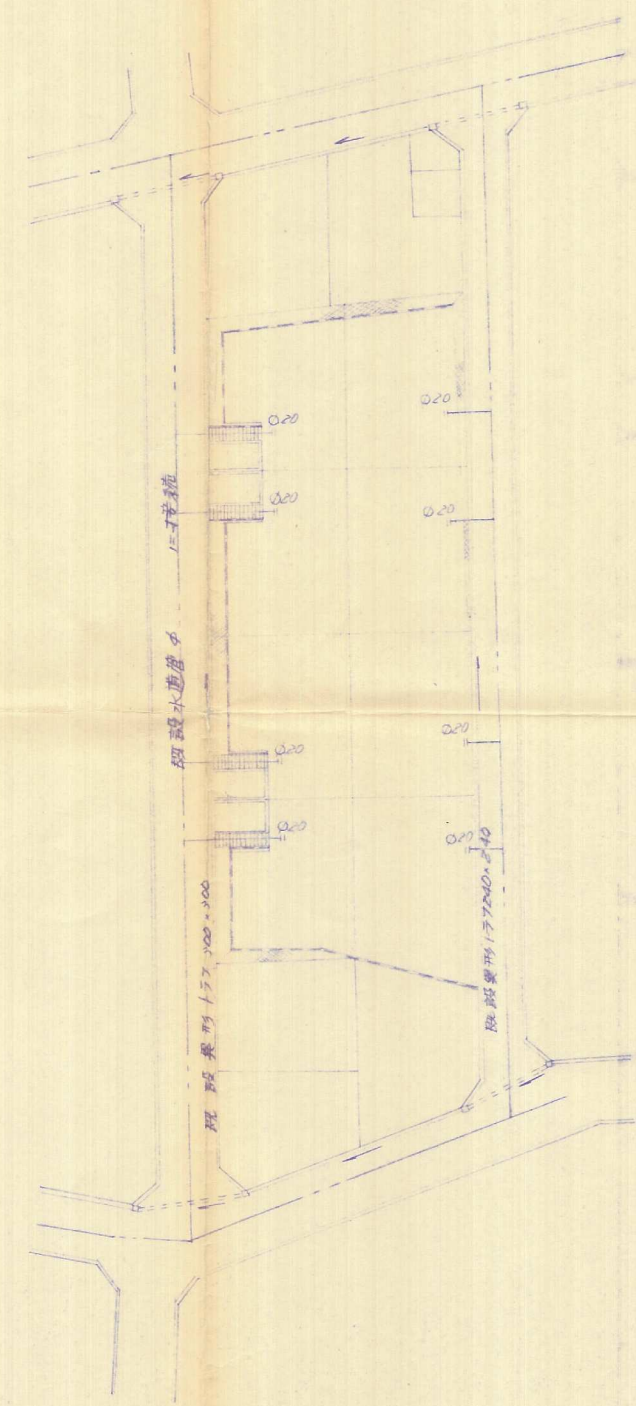

施工平面図

