


# 土地利用計画平面図

(竣工)

S=1:500

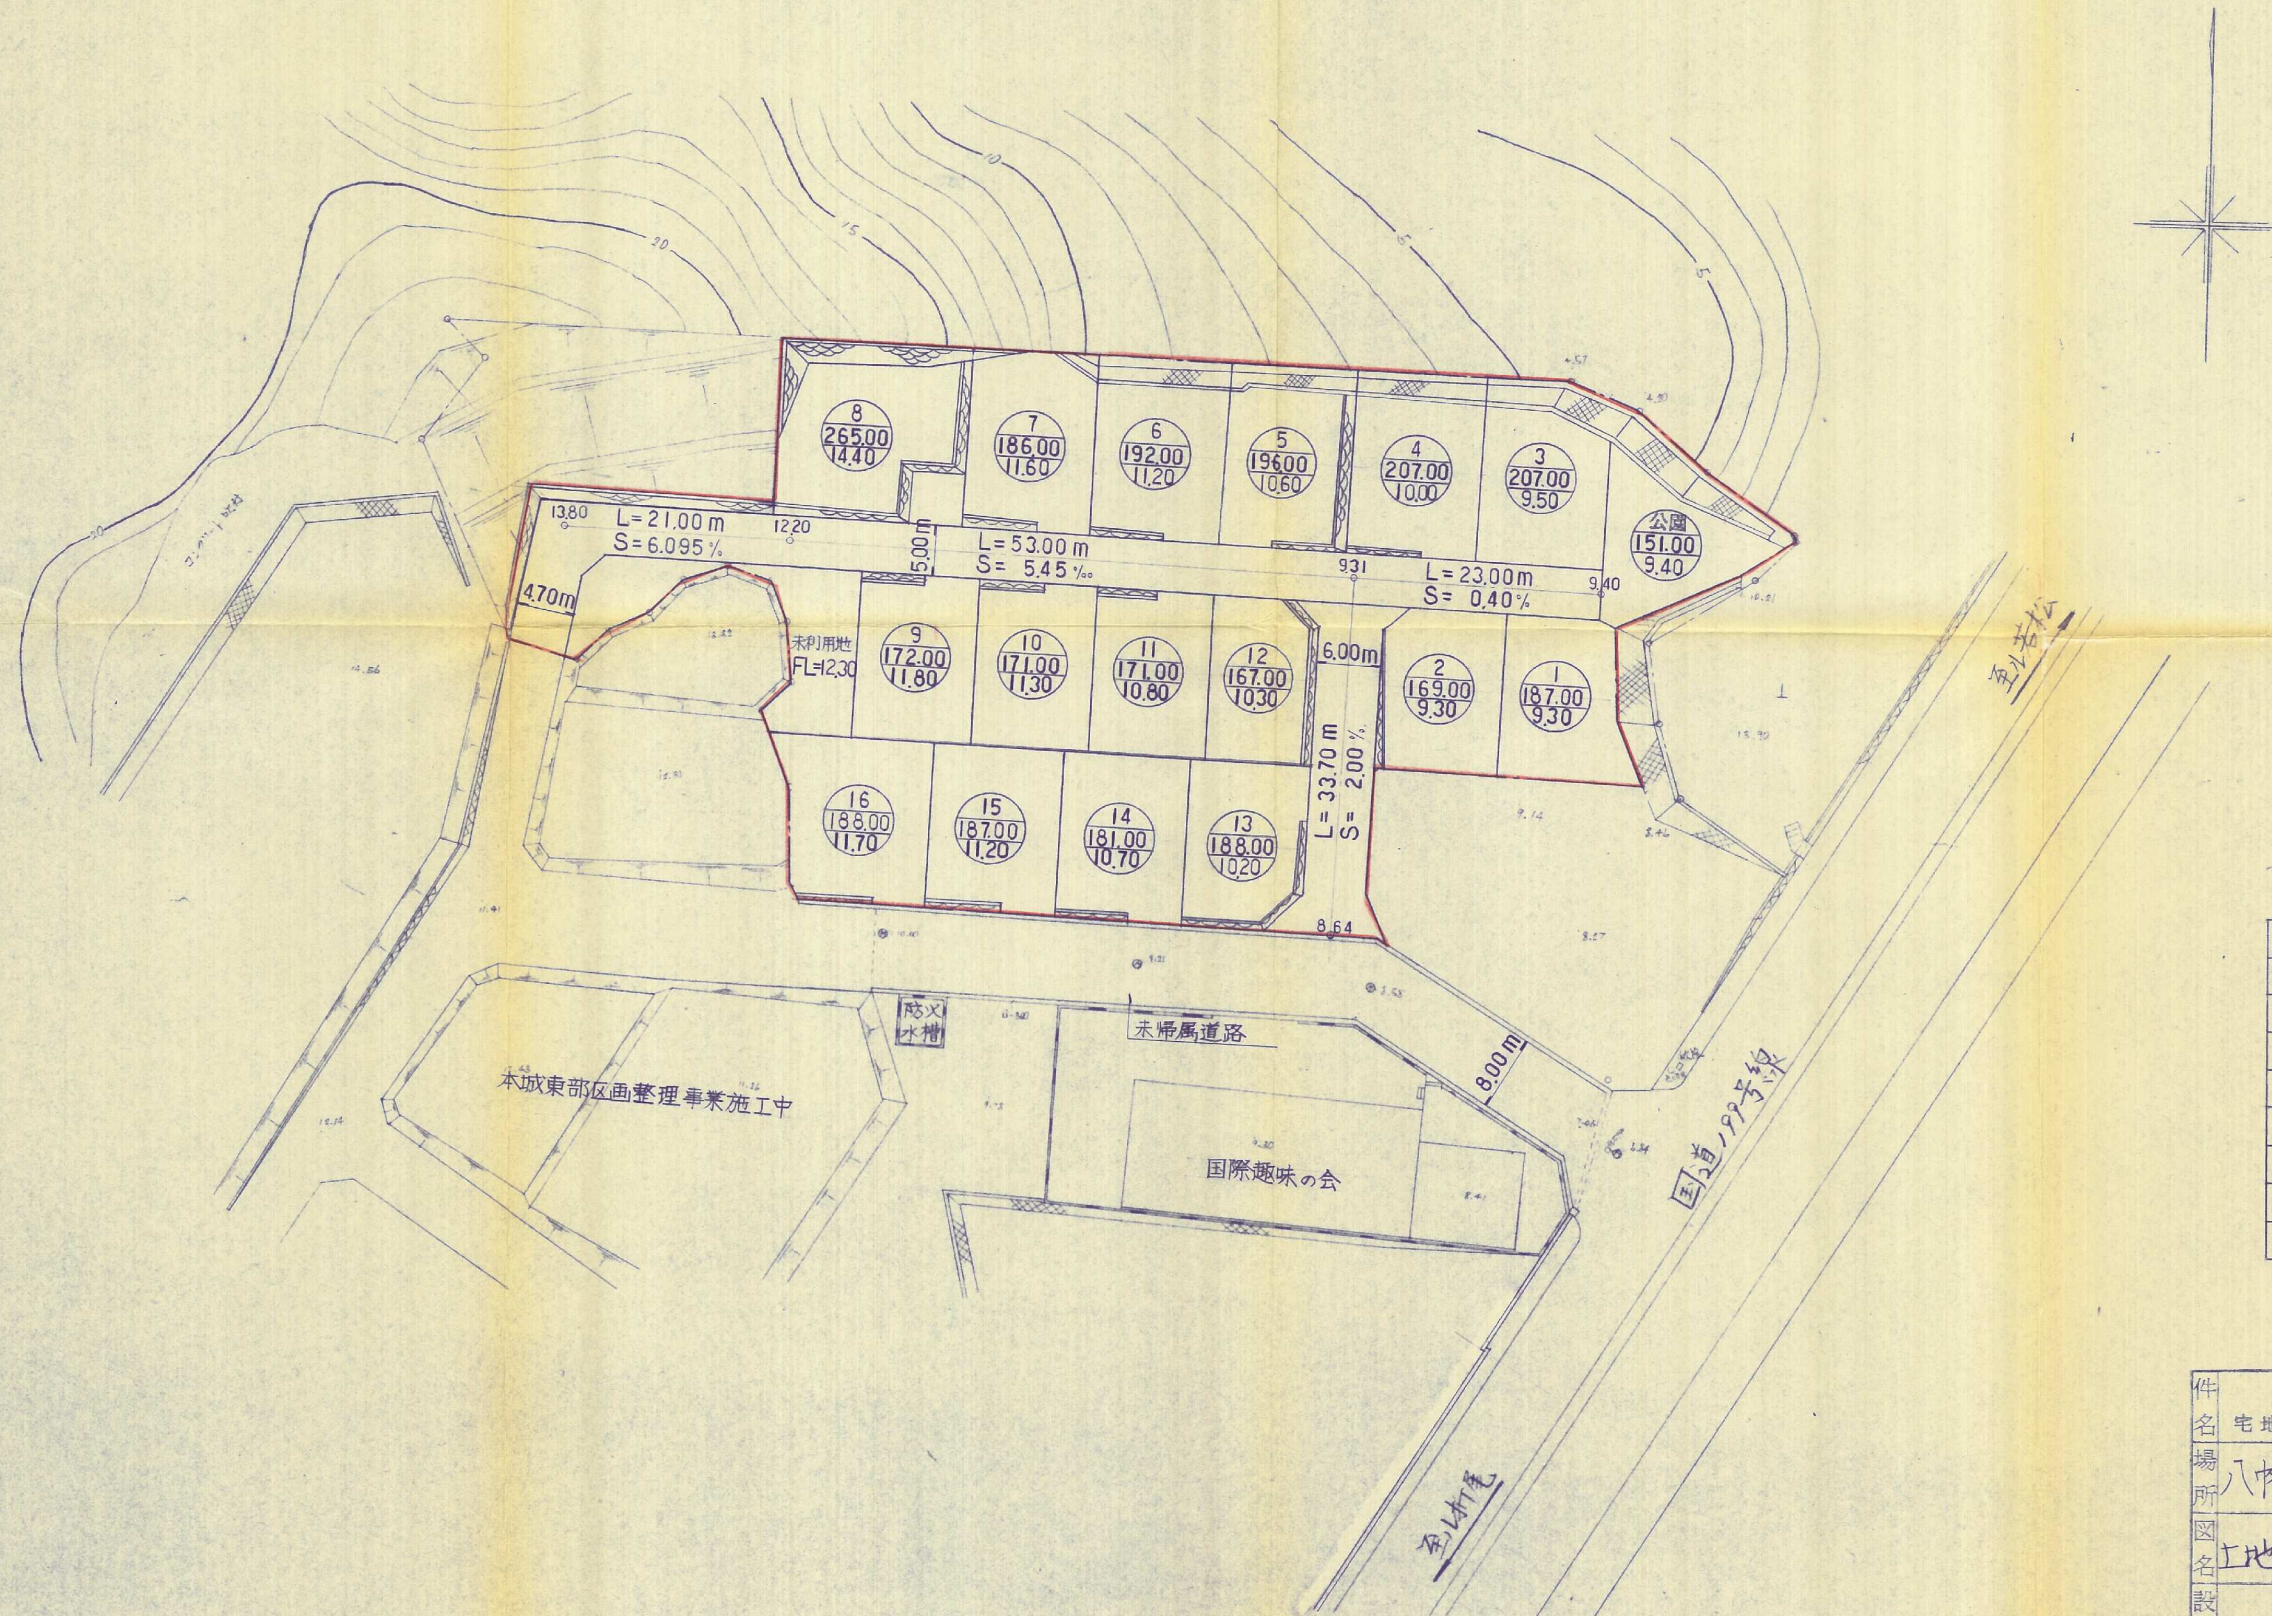

## 凡例

名称	面積 (m <sup>2</sup> )	摘要
開発区域	4207.06	
6.0 m 道路	206.68	
5.0 m 道路	479.18	
4.7 m 道路	46.27	
公園	151.00	
公園敷	39.00	
宅地	3034.00	
未利用地	250.93	

## 竣工図

件名	宅地造成 工事設計図	図番	6
場所	八幡西区大字本城	縮尺	1:500
図名	土地利用計画平面図	担当	中川
設計	582-1413 株式会社 太平設計	月日	昭和60年 6月