


土地利用竣功図

縮尺, 1:250

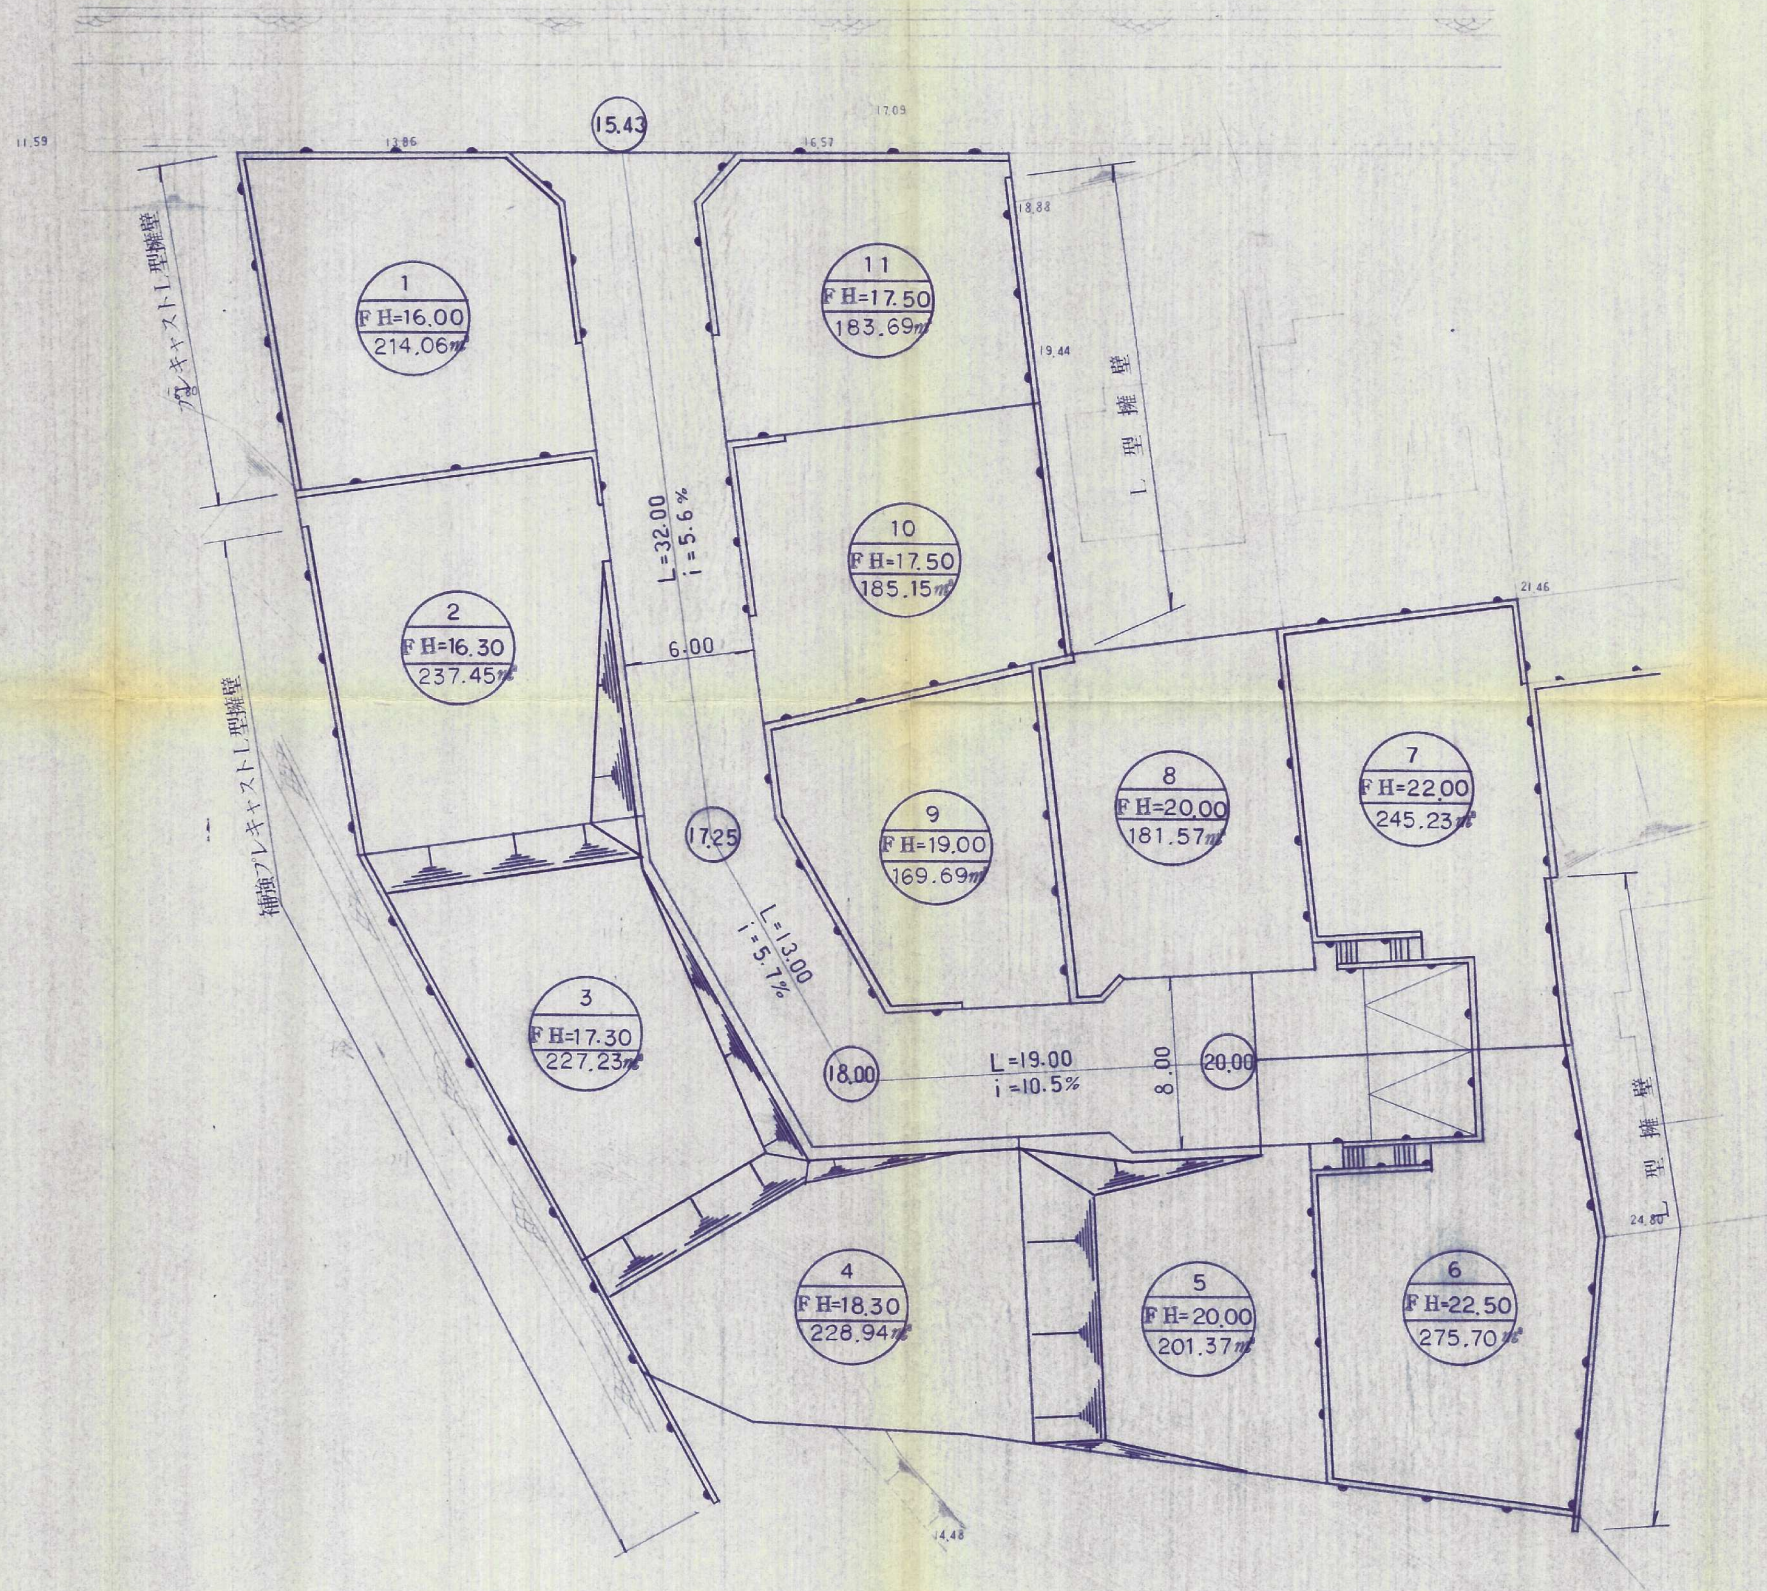

竣工図

元-18

承認	設計	担当

縮尺
1:250
設計年月日

工事名称 八幡西区鳴水町
図面名称

宅地造成工事
土地利用竣功図

No. 5