


### 土地利用平面图

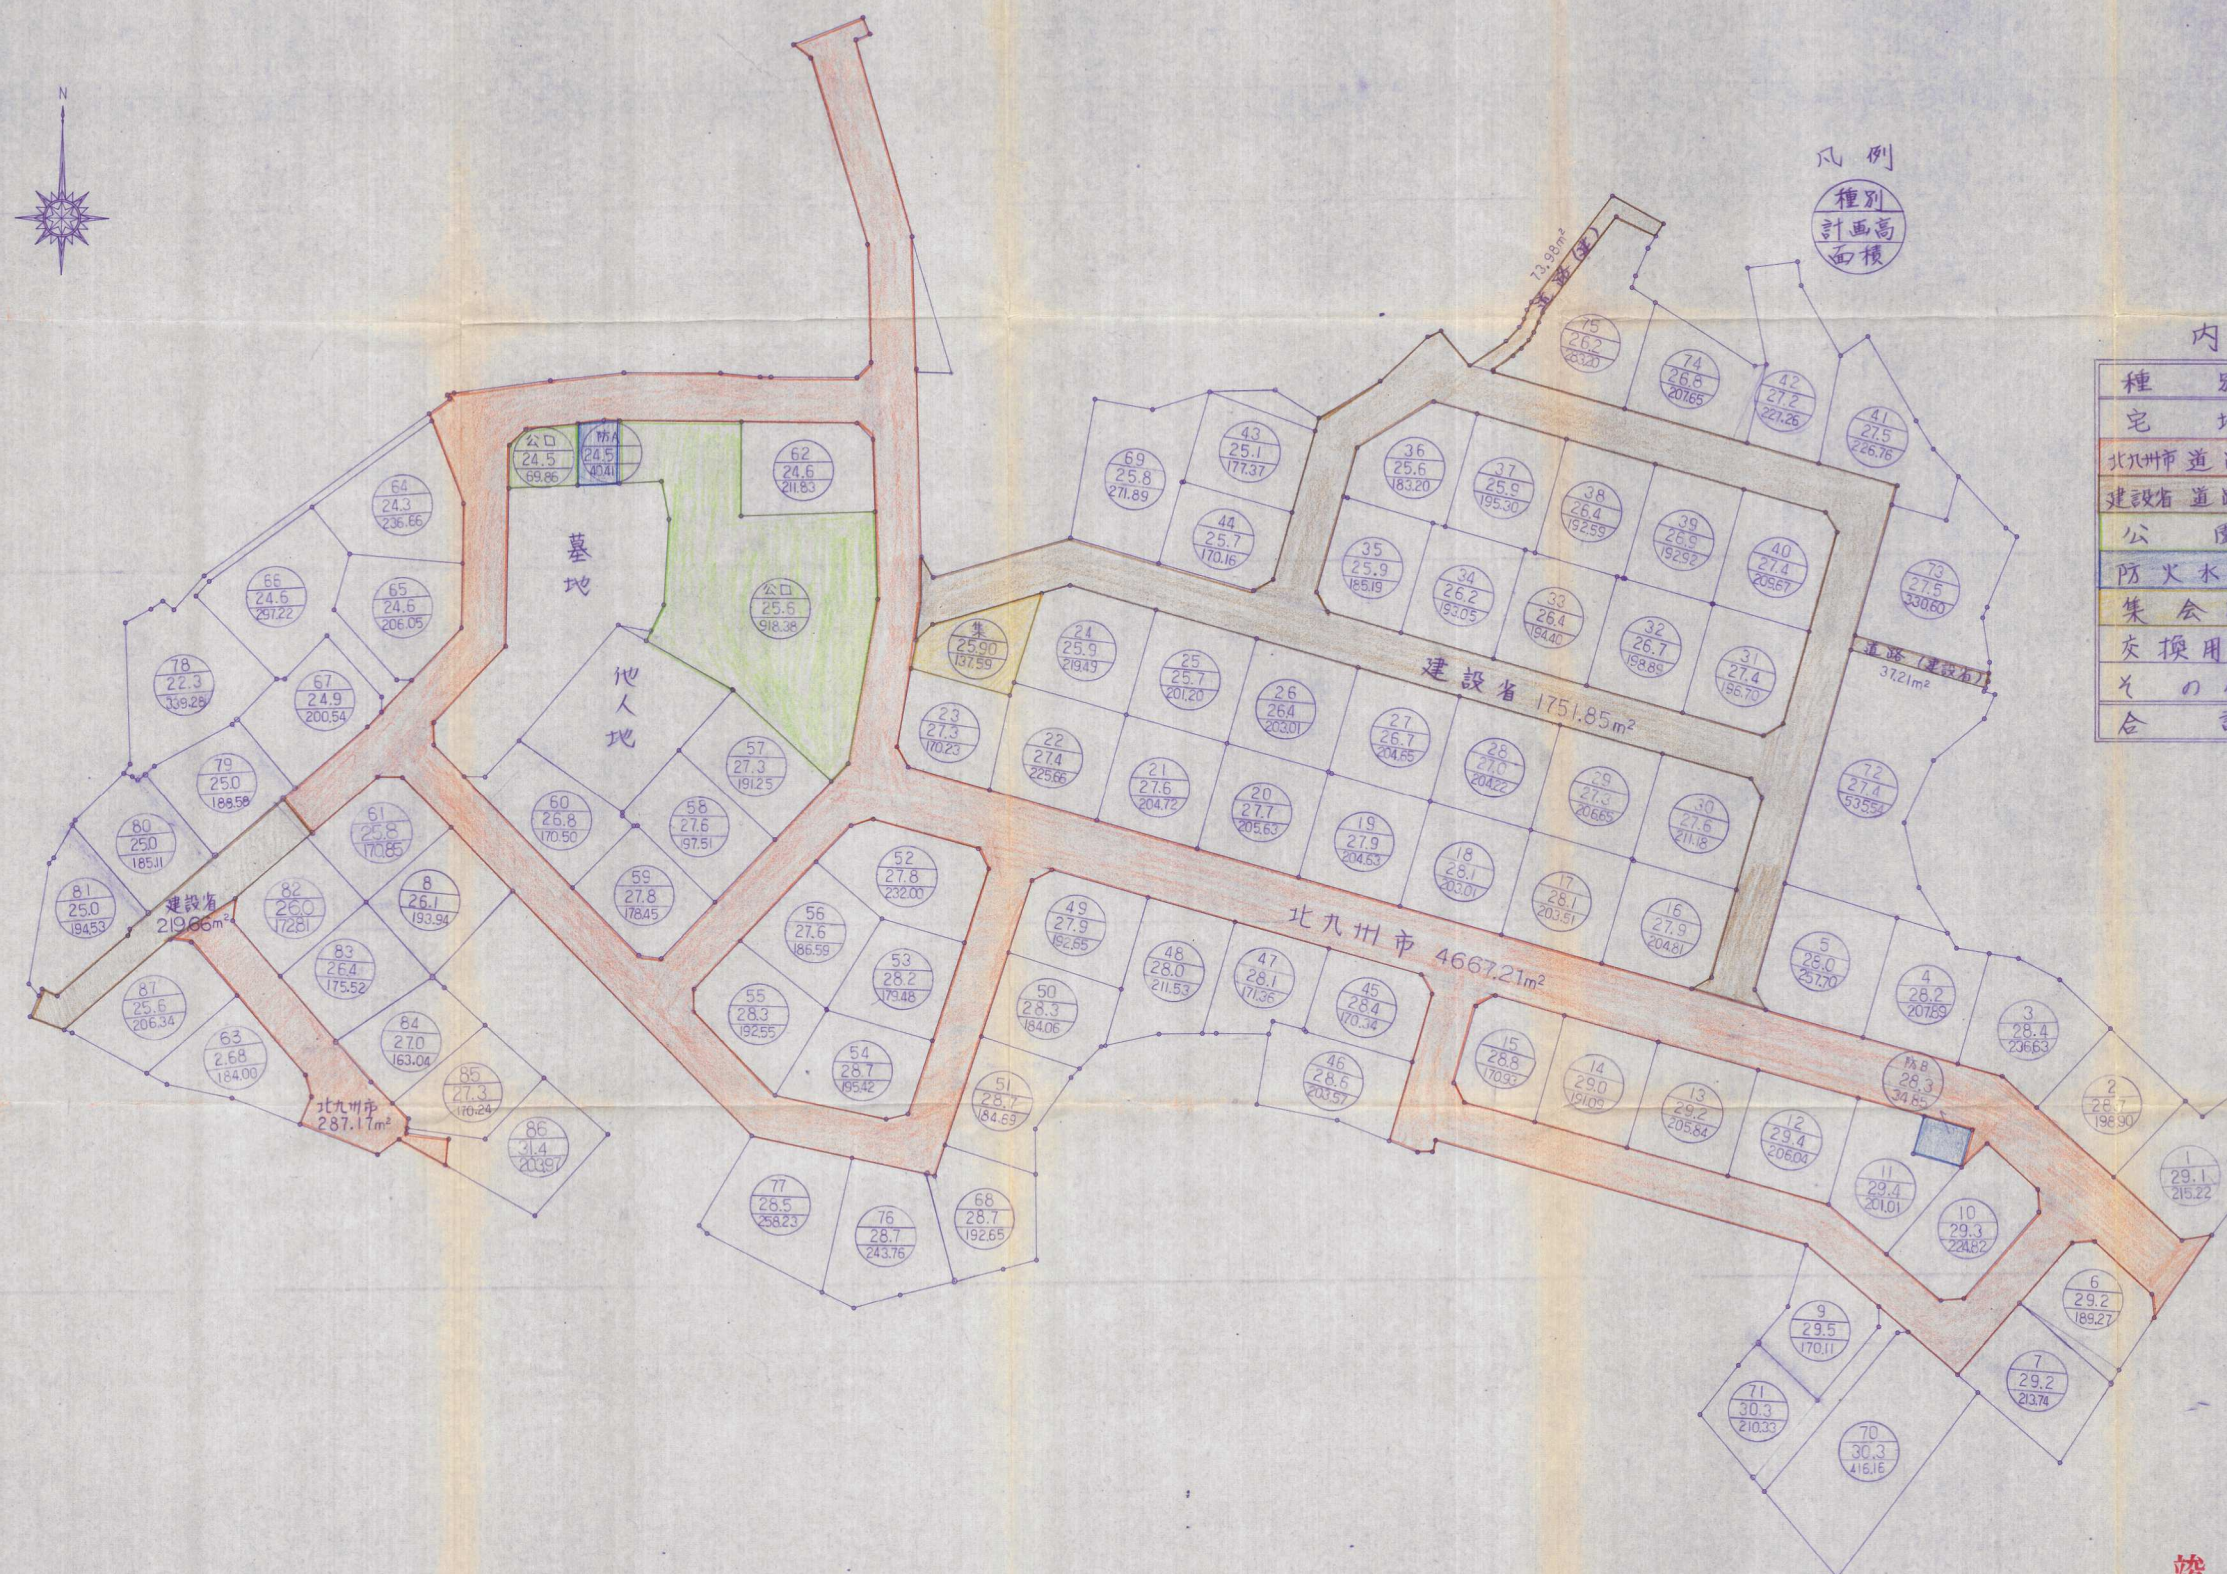

| 種 別   | 面 積      |
|-------|----------|
| 宅 地   | 18397.72 |
| 北州市道路 | 4954.38  |
| 建設省道路 | 2082.70  |
| 公 園   | 988.24   |
| 防火水槽  | 75.26    |
| 集 会 所 | 137.59   |
| 交換用地  | 0.00     |
| その他   | 217.54   |
| 合 計   | 26853.43 |

竣工图 63-57

|     |  |    |   |
|-----|--|----|---|
| 件名  | 馬場山西ニュータウン造成工事                         |    |   |
| 所在地 | 北九州市小倉区馬場山西634-1/4 縮尺=1:500            |    |   |
| 図名  | 土地利用平面図                                |    |   |
| 設計  | 定益測景設計株式<br>代表取締役 定益 通                 | 図番 | 5 |
| 設計  | 北九州市小倉北区田町15番27<br>電話 代表592-1561 5.4 番 |    |   |