


造成竣工平面図 S¹/₃₀₀

(大浦 3 丁目)

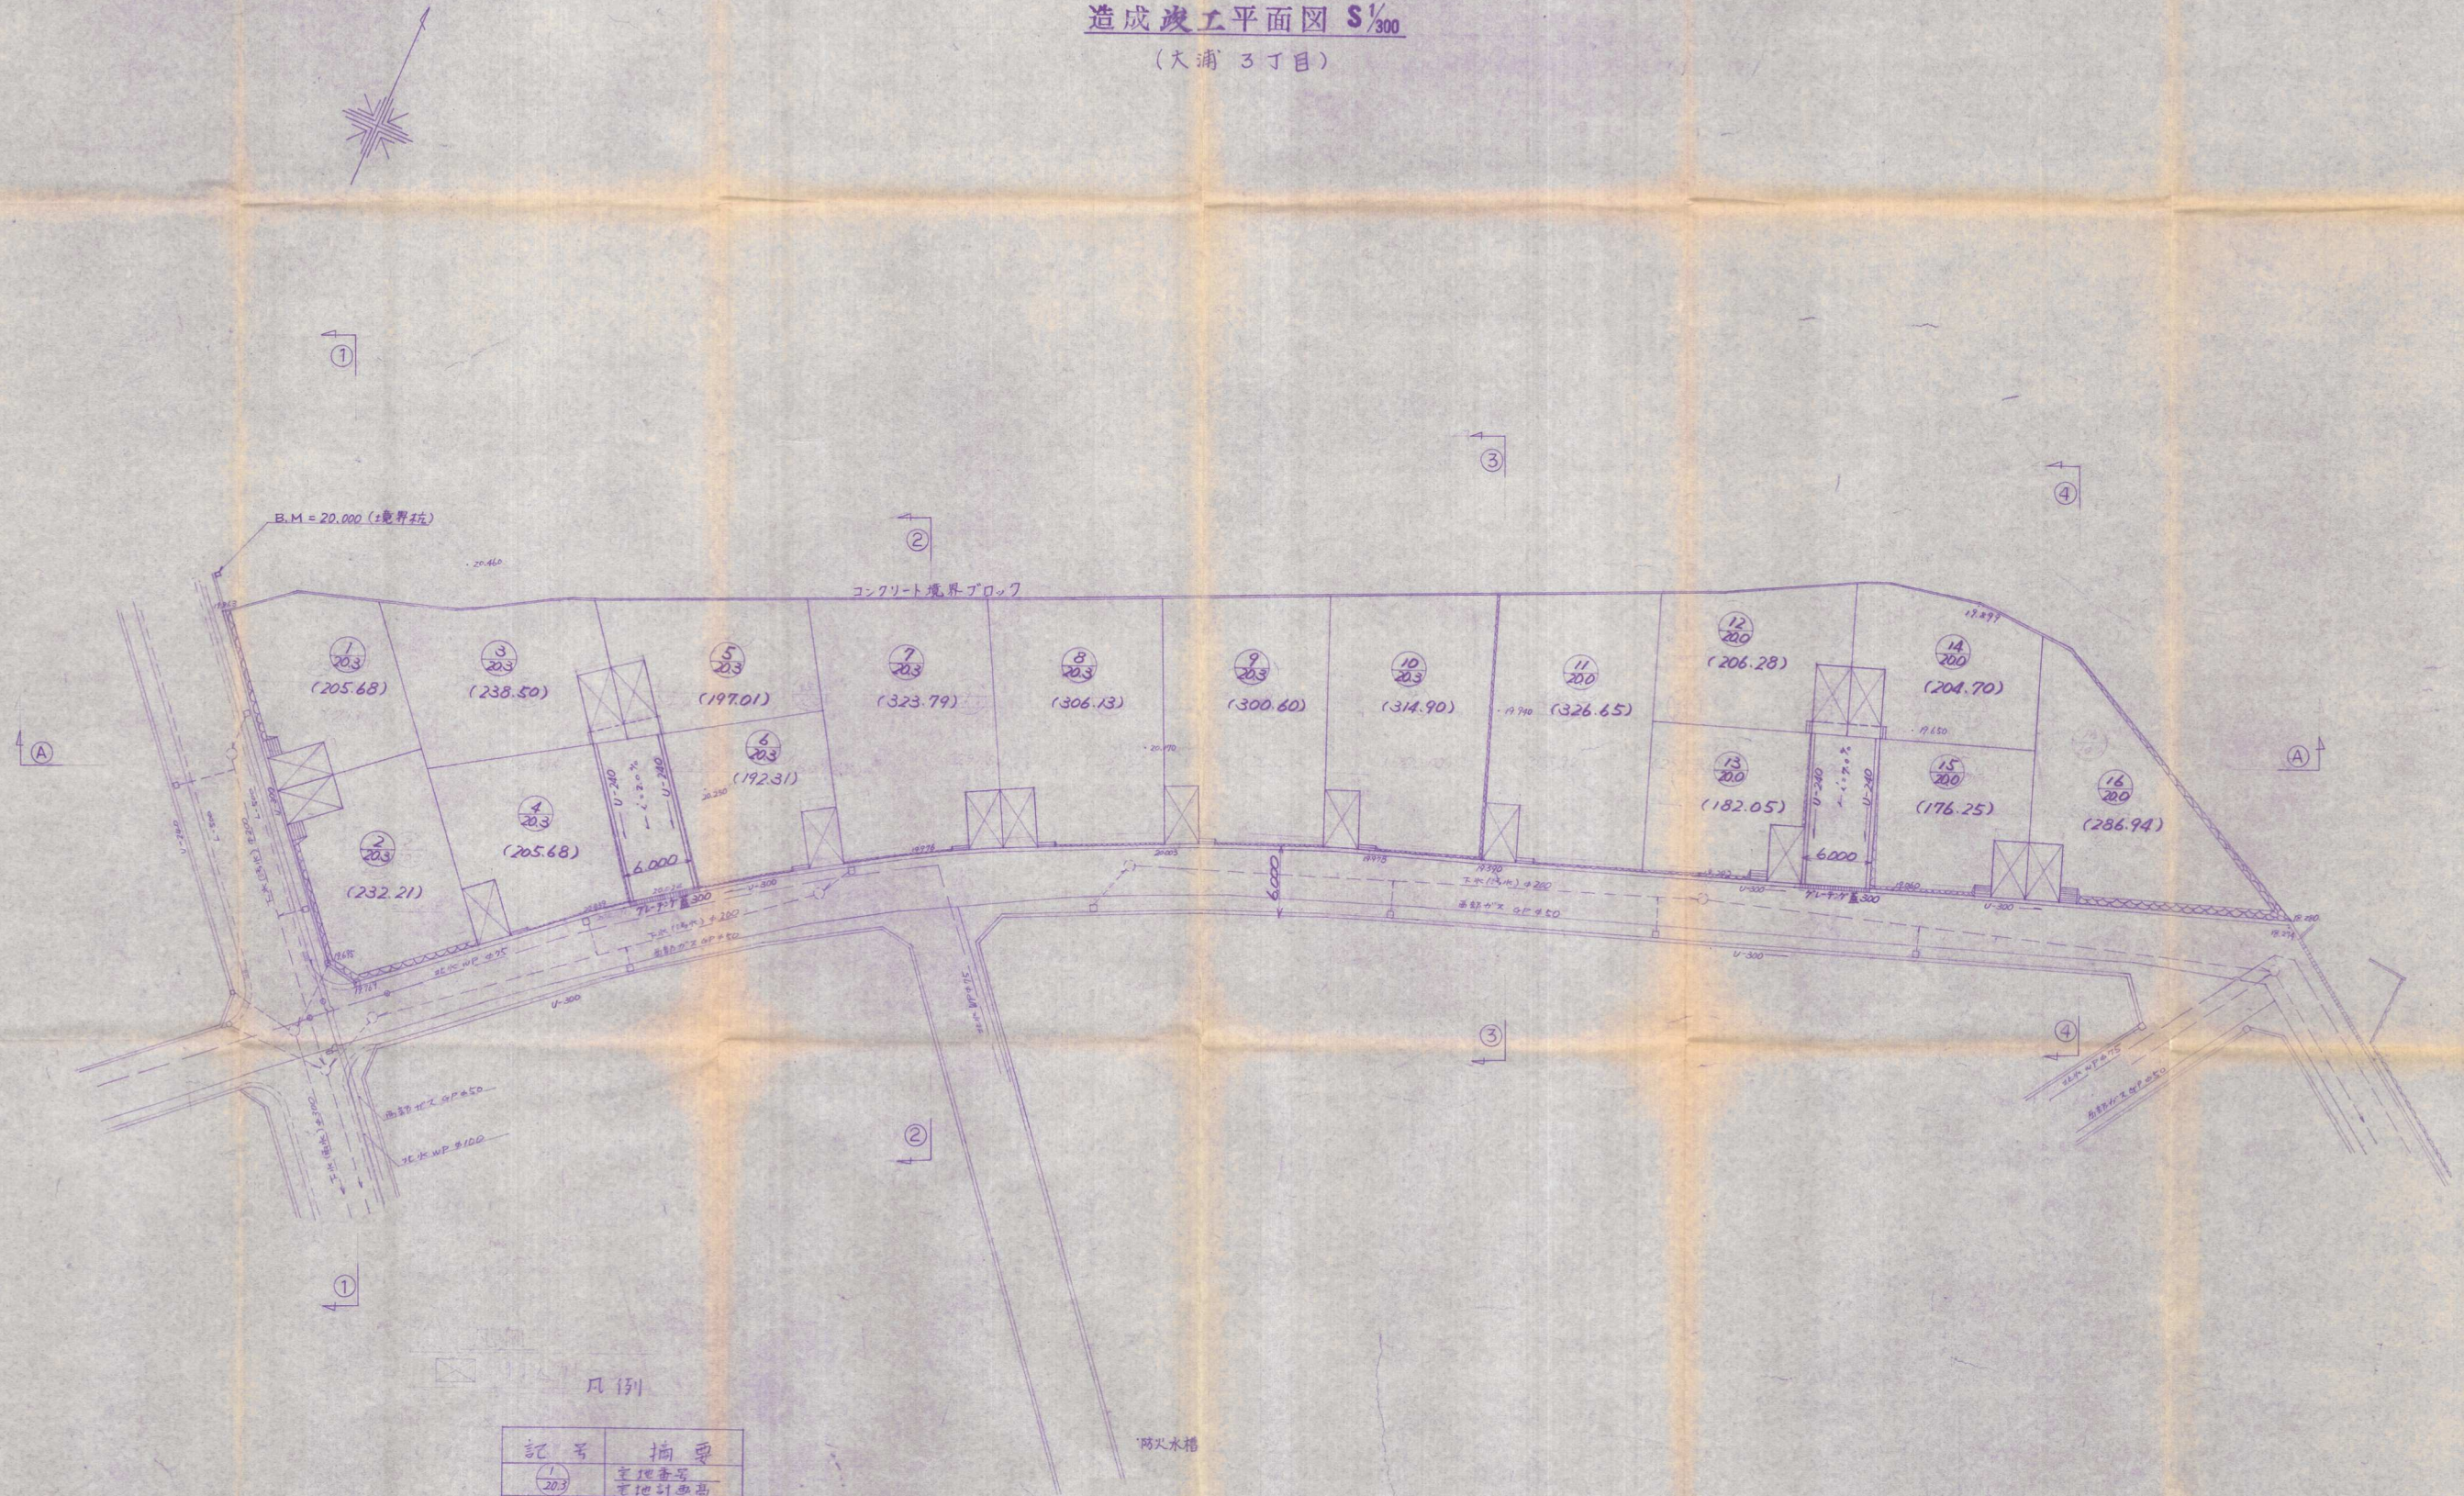

凡例

記号	摘要
(1/20.3)	宅地番号 宅地計画書
()	宅地面積 (m ²)
19.767	現地盤高
石積	石積
切込カーブ	切込カーブ

56-30

申請者	TPI不動産株式会社 鈴木誠一		
開発場所	北九州市八幡西区大浦3丁目		
図面名称	造成竣工平面図		
開発許可申請	図面番号	縮尺	
	5/10	1/300	
設計者	株式会社 池永設計	校印	作 年 月 日 番 号