


土地利用計画図

(竣工図)

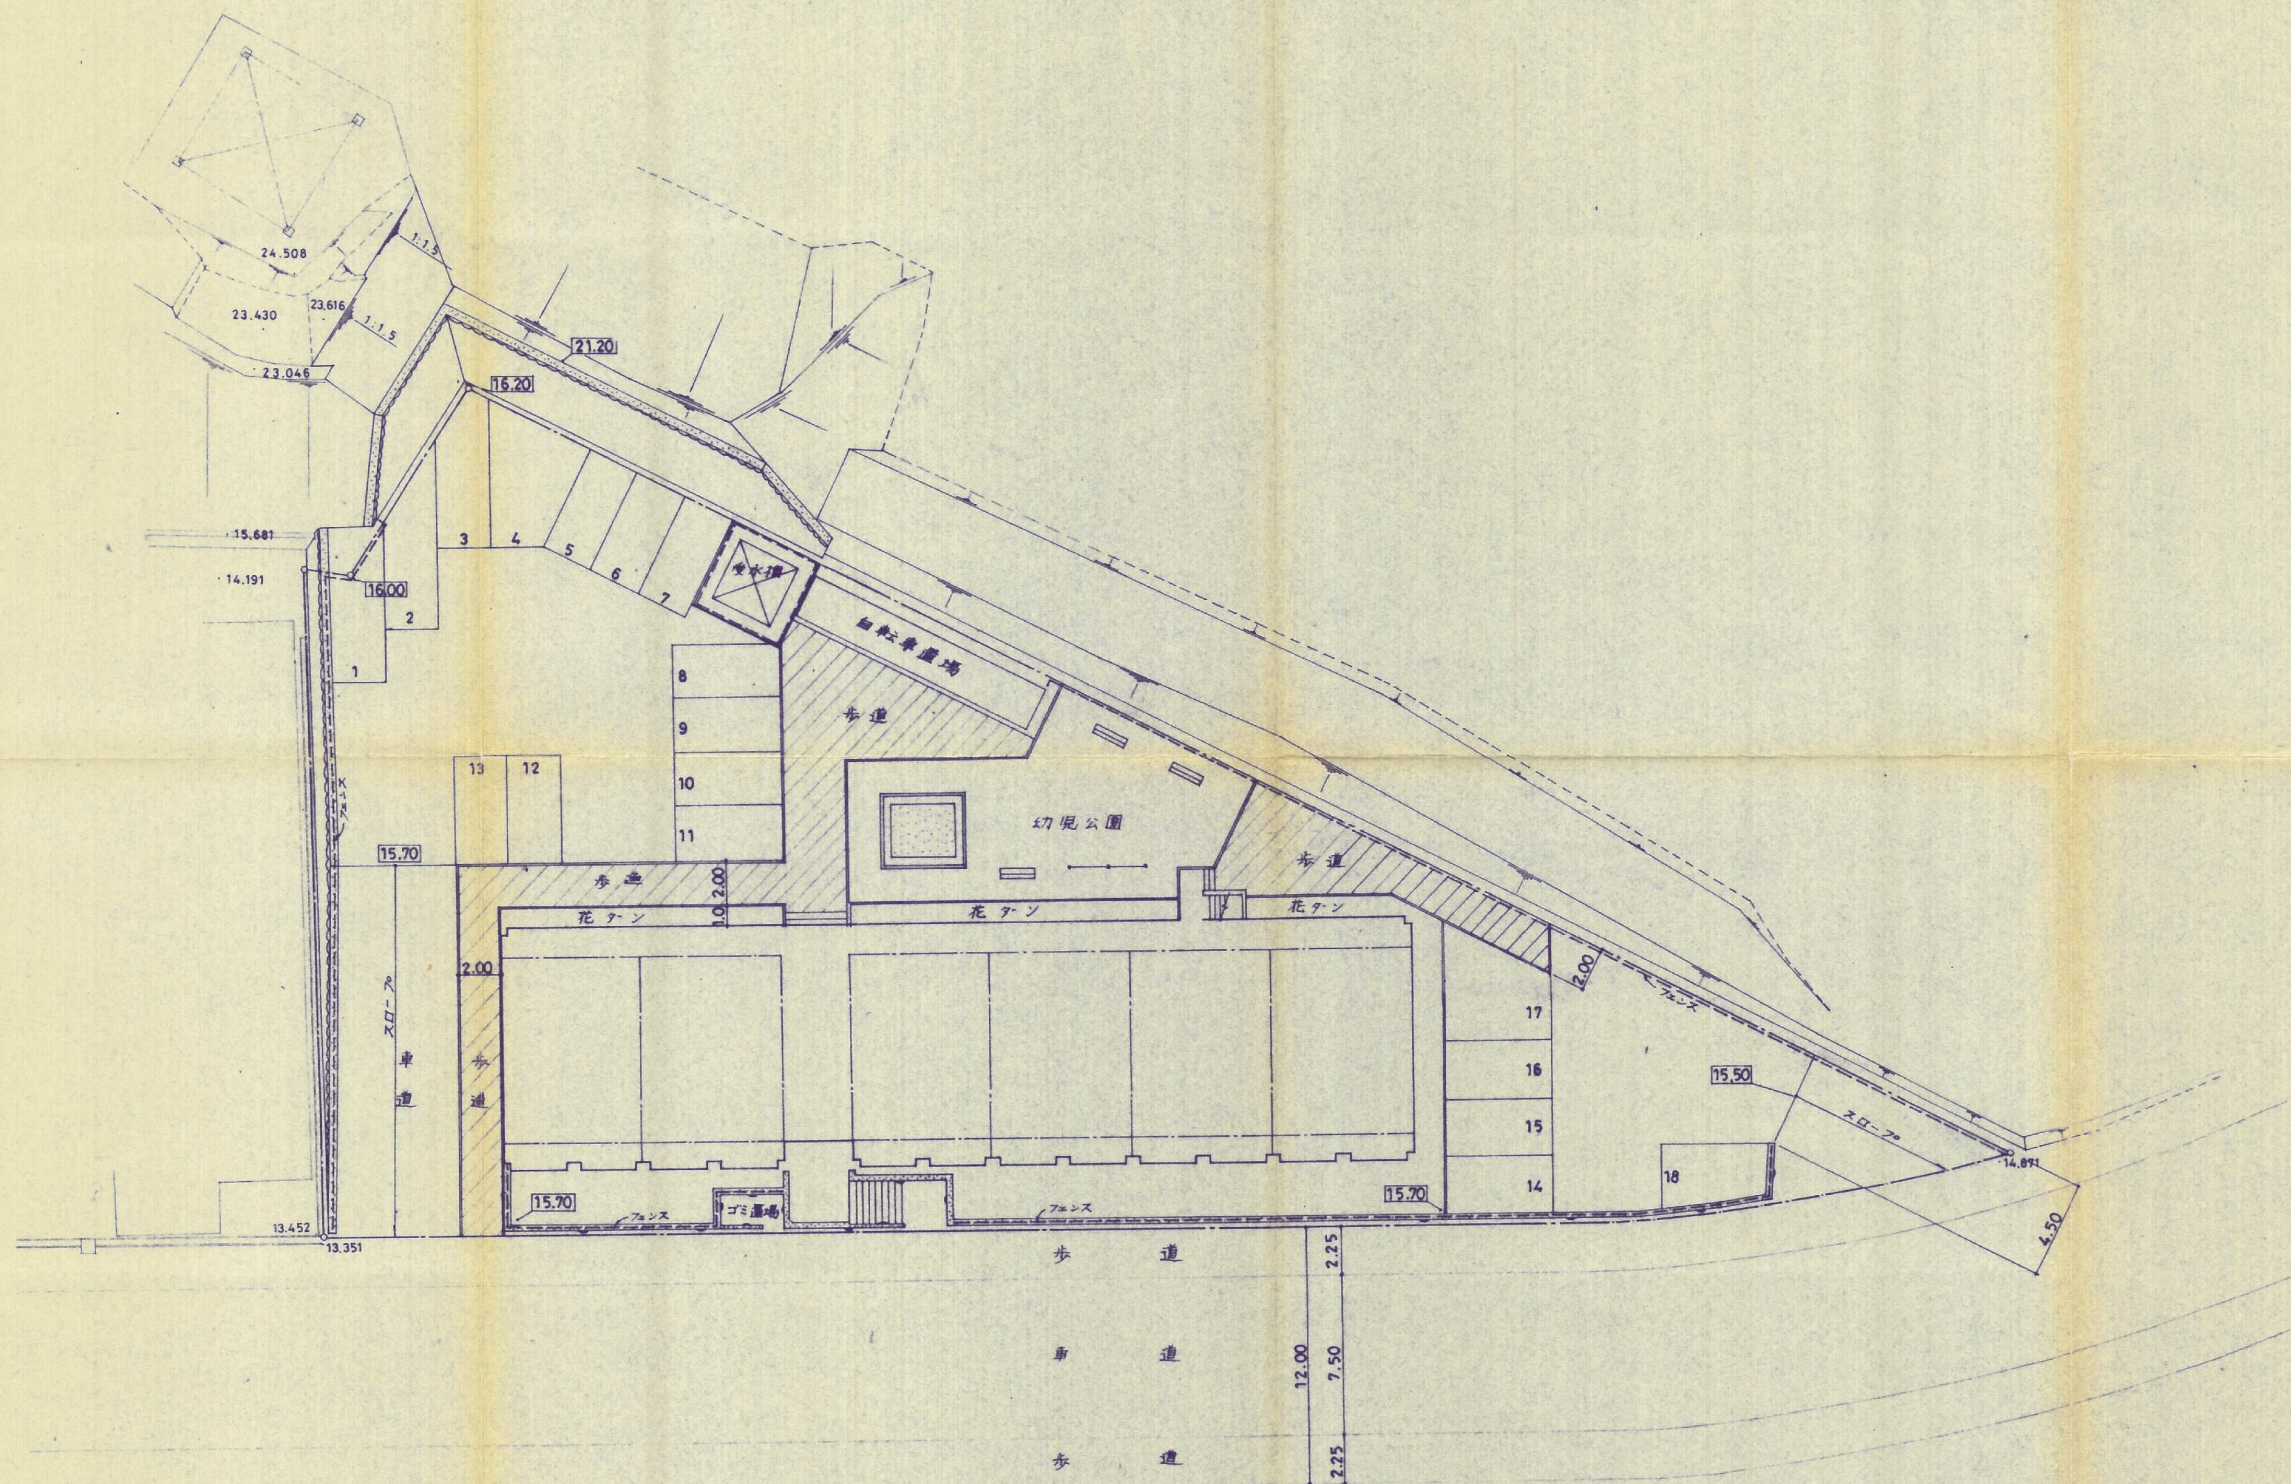

土地利用計画図

(竣工図)

59-39

工事名称	仮称 サンライズ 青山 敷地造成工事		
事業主	田中 信雄氏		
工事場所	北九州市八幡西区青山2丁目10-17		
図面名称	縮尺	1:250	
作成年月日	昭和 年 月 日	図番	NO.4
上村 開発設計・建築設計 事務所			
土地家屋調査士			
北九州市八幡区中央1丁目3-11号			
TEL. 661-5581~2			