





真北はTOMIO式(愛知県建築士会)
真北測定器による

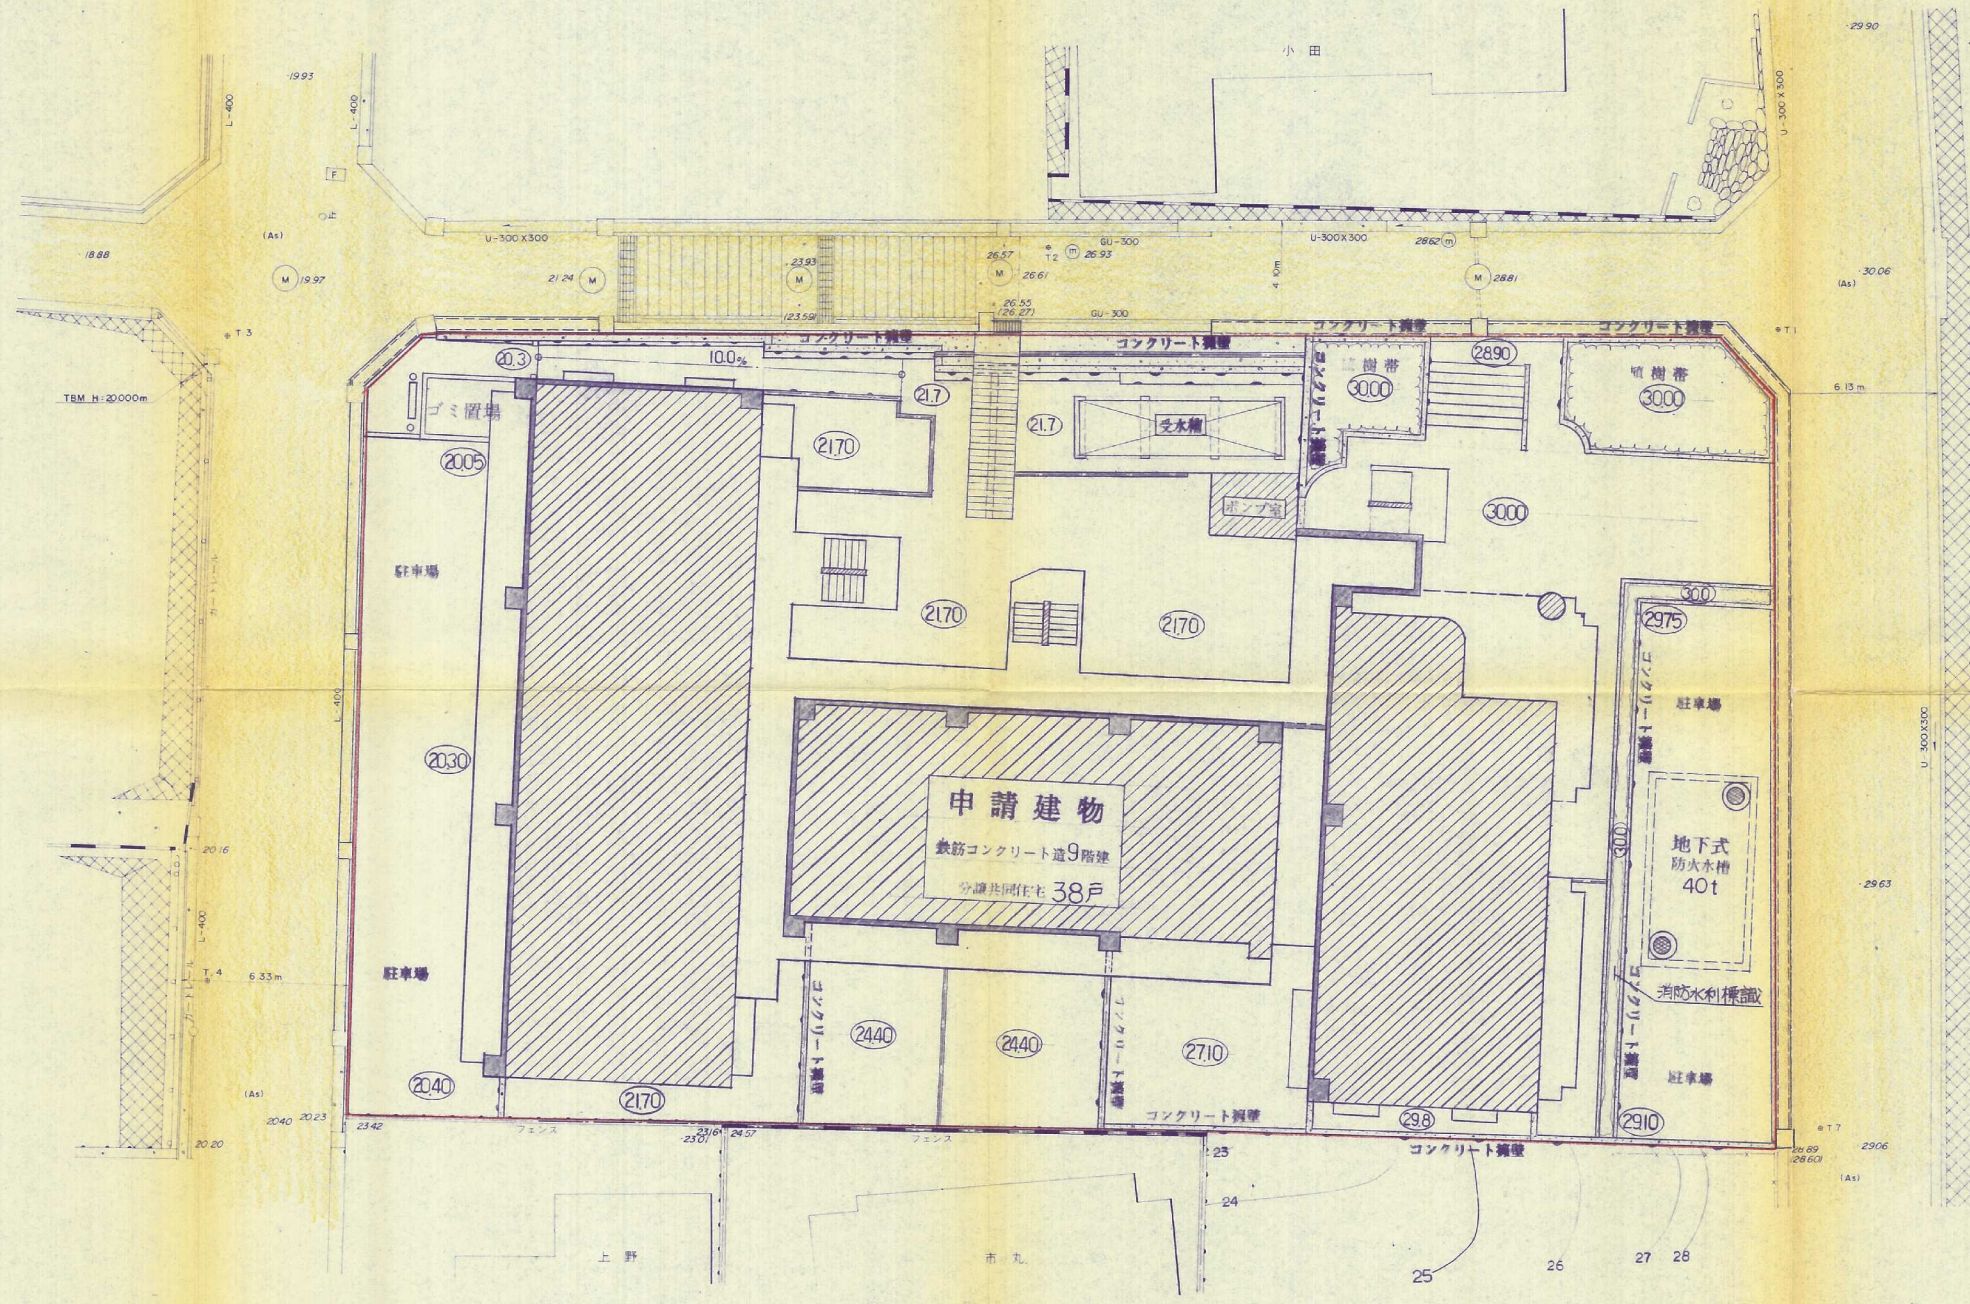

63-49

図面名称	土地利用・造成 竣工平面図		
縮尺	1/200	昭和63年 7月25日測量	
工事名称	北九州市八幡西区青山2丁目地内		
測量業者登録 第(2)-11224号 (株)都市計画設計事務所 TEL 092(521)8870			
図面番号	3	担当者	

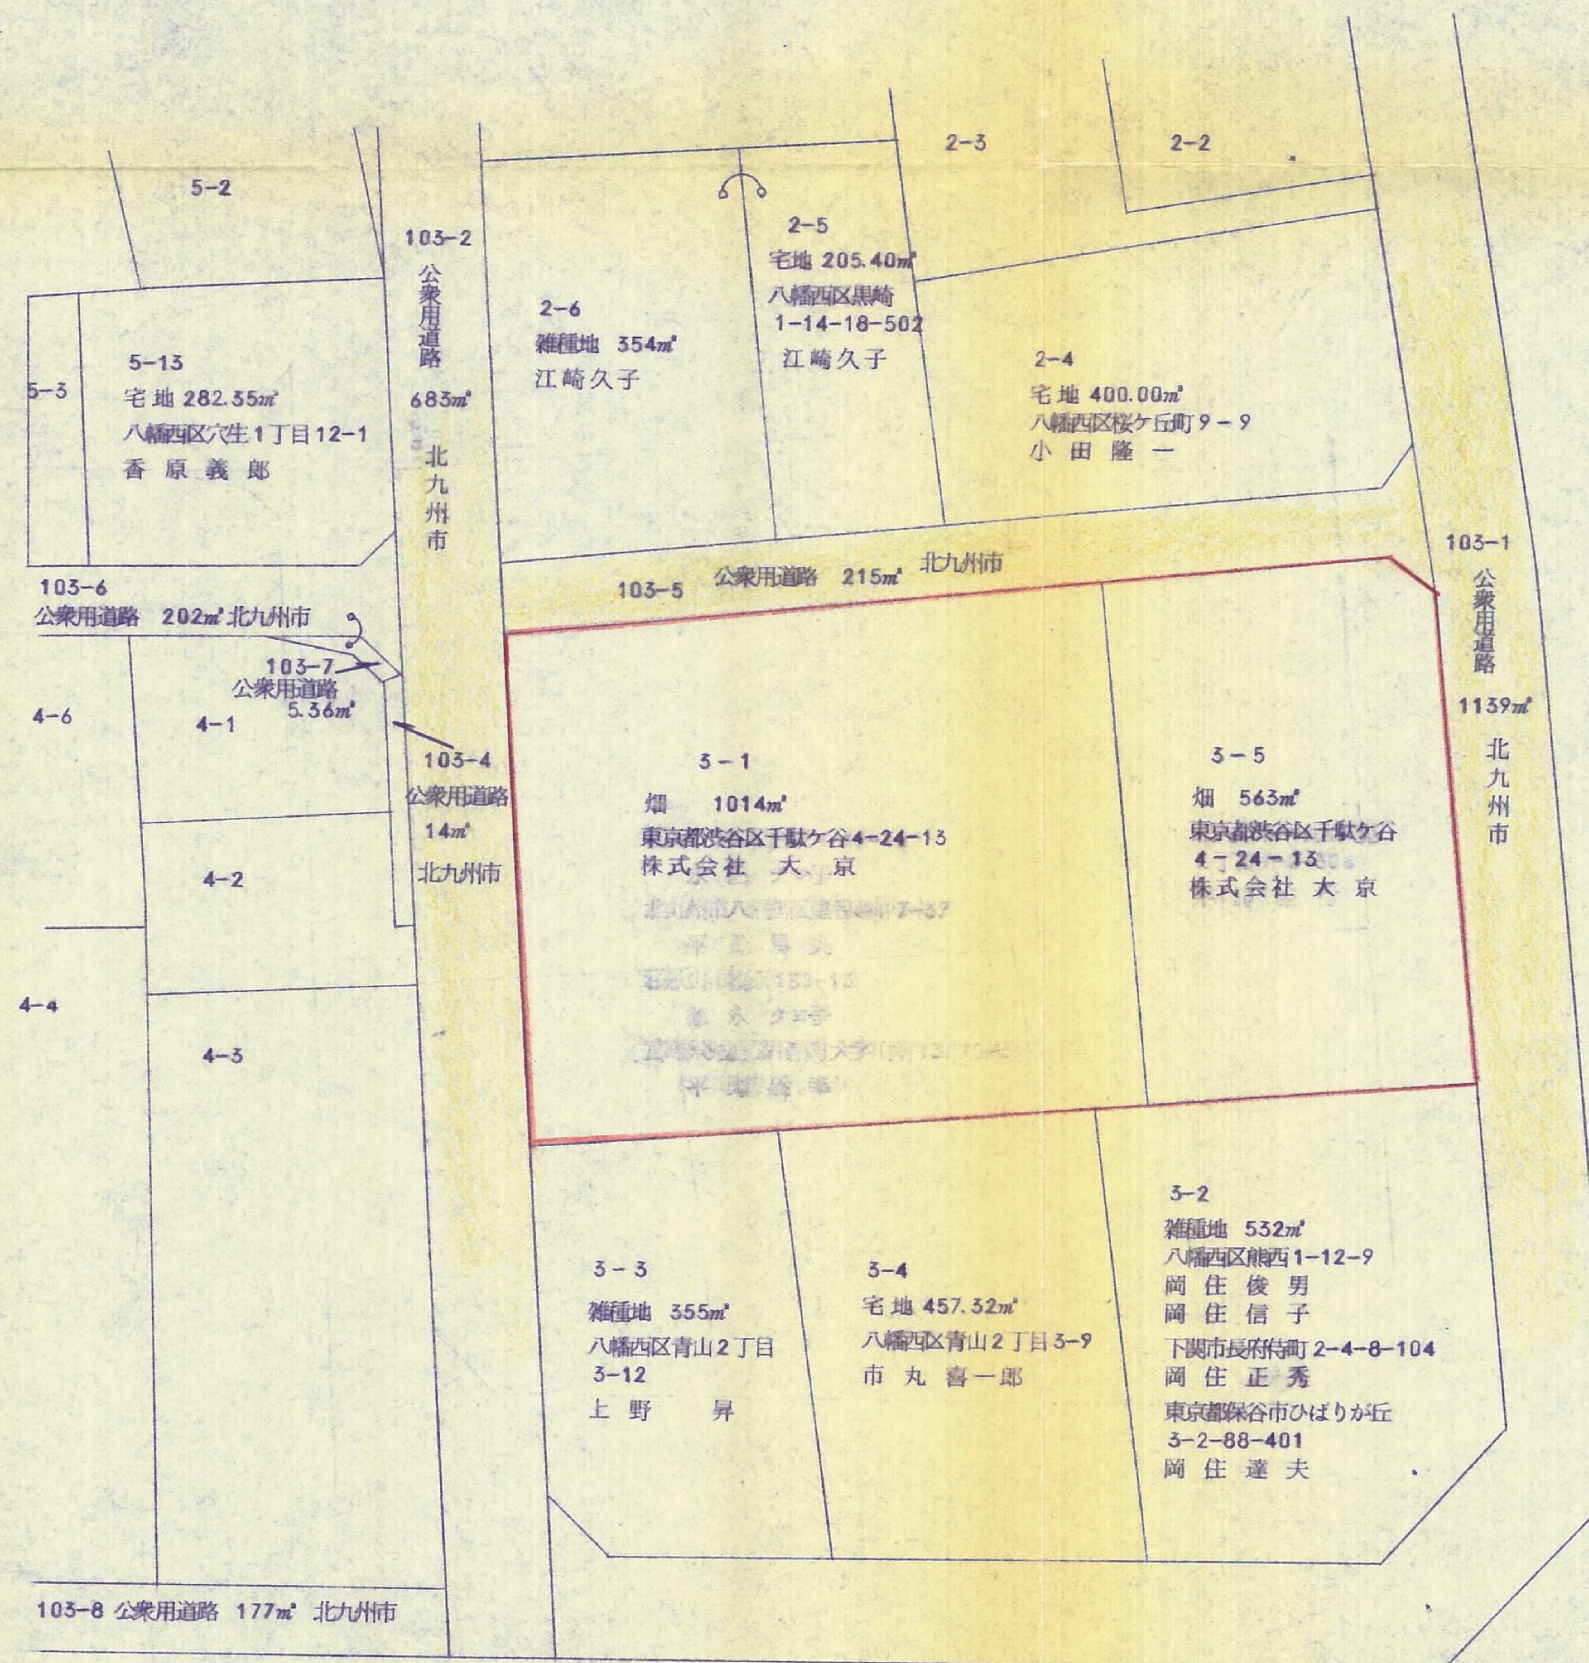

記 事	福岡法務局黒崎出張所	行政書士登録 第233号 測量業者登録 第(2)-11224号 株式会社 都市計画設計事務所 TEL521-8870 (代表)	担 当	場 所	福岡県北九州市八幡西区青山二丁目地内	図 面 名	字 図 の 写 し		
				作 成 日	年 月 日	縮 尺	1 : 500	番 号	2