


造成竣工平面図

縮尺 1:250

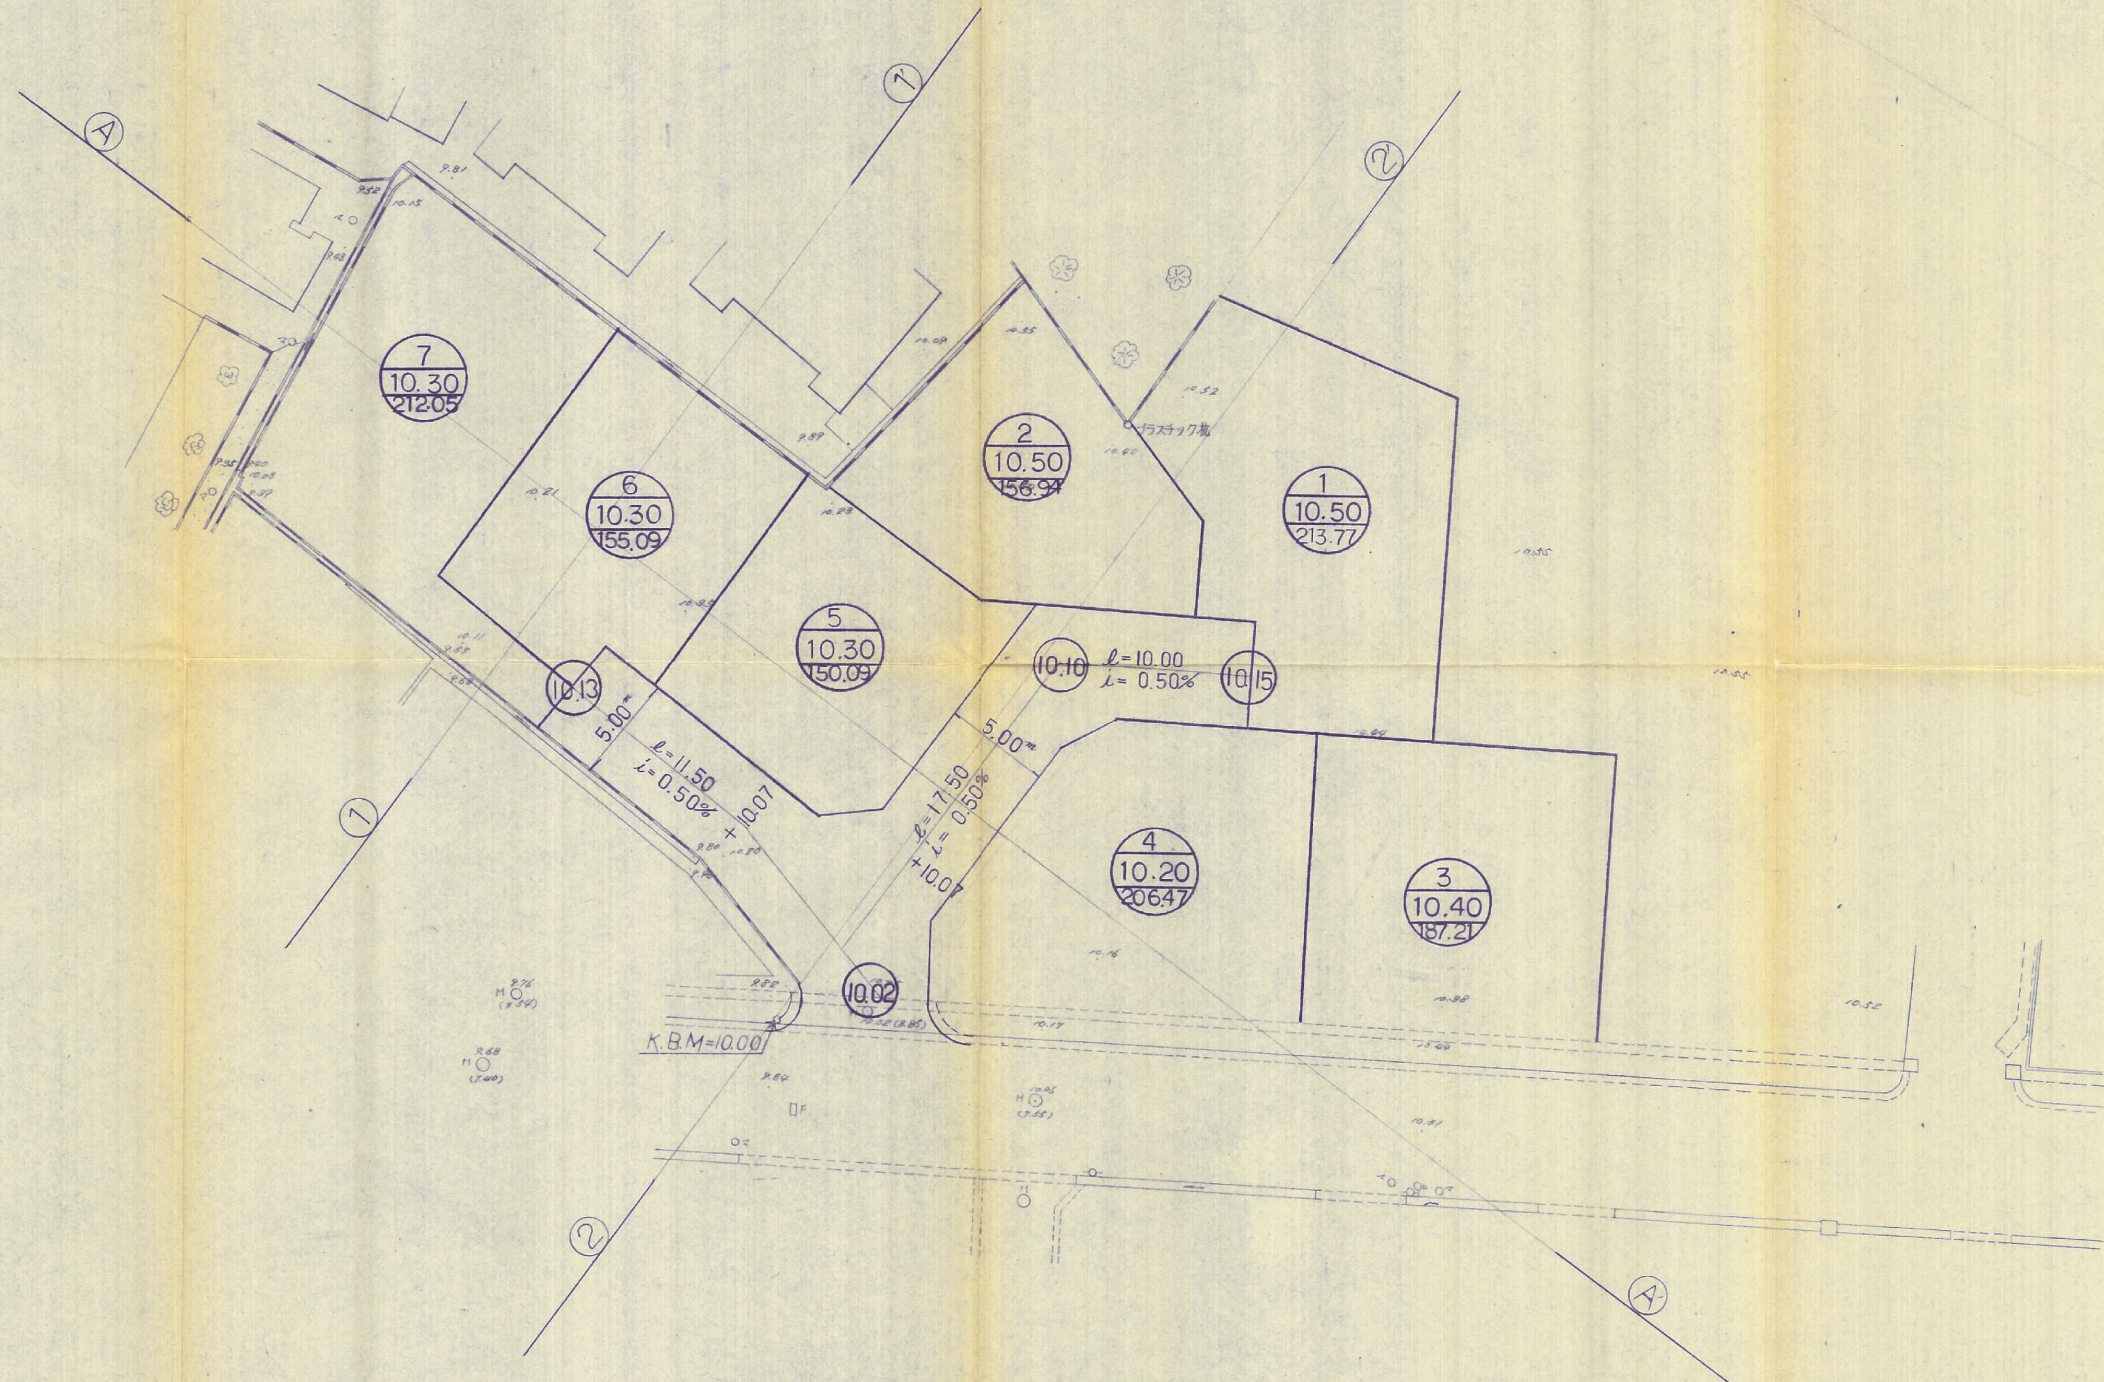

57-18

土木・建築・設計・測量

太平開発株式会社

摘要

工事場所

八幡町上津段字あき-1

件名

縮尺 1:250

担当

図名

造成竣工平面図

図面番号

4