


竣工平面図 縮 尺 1:300

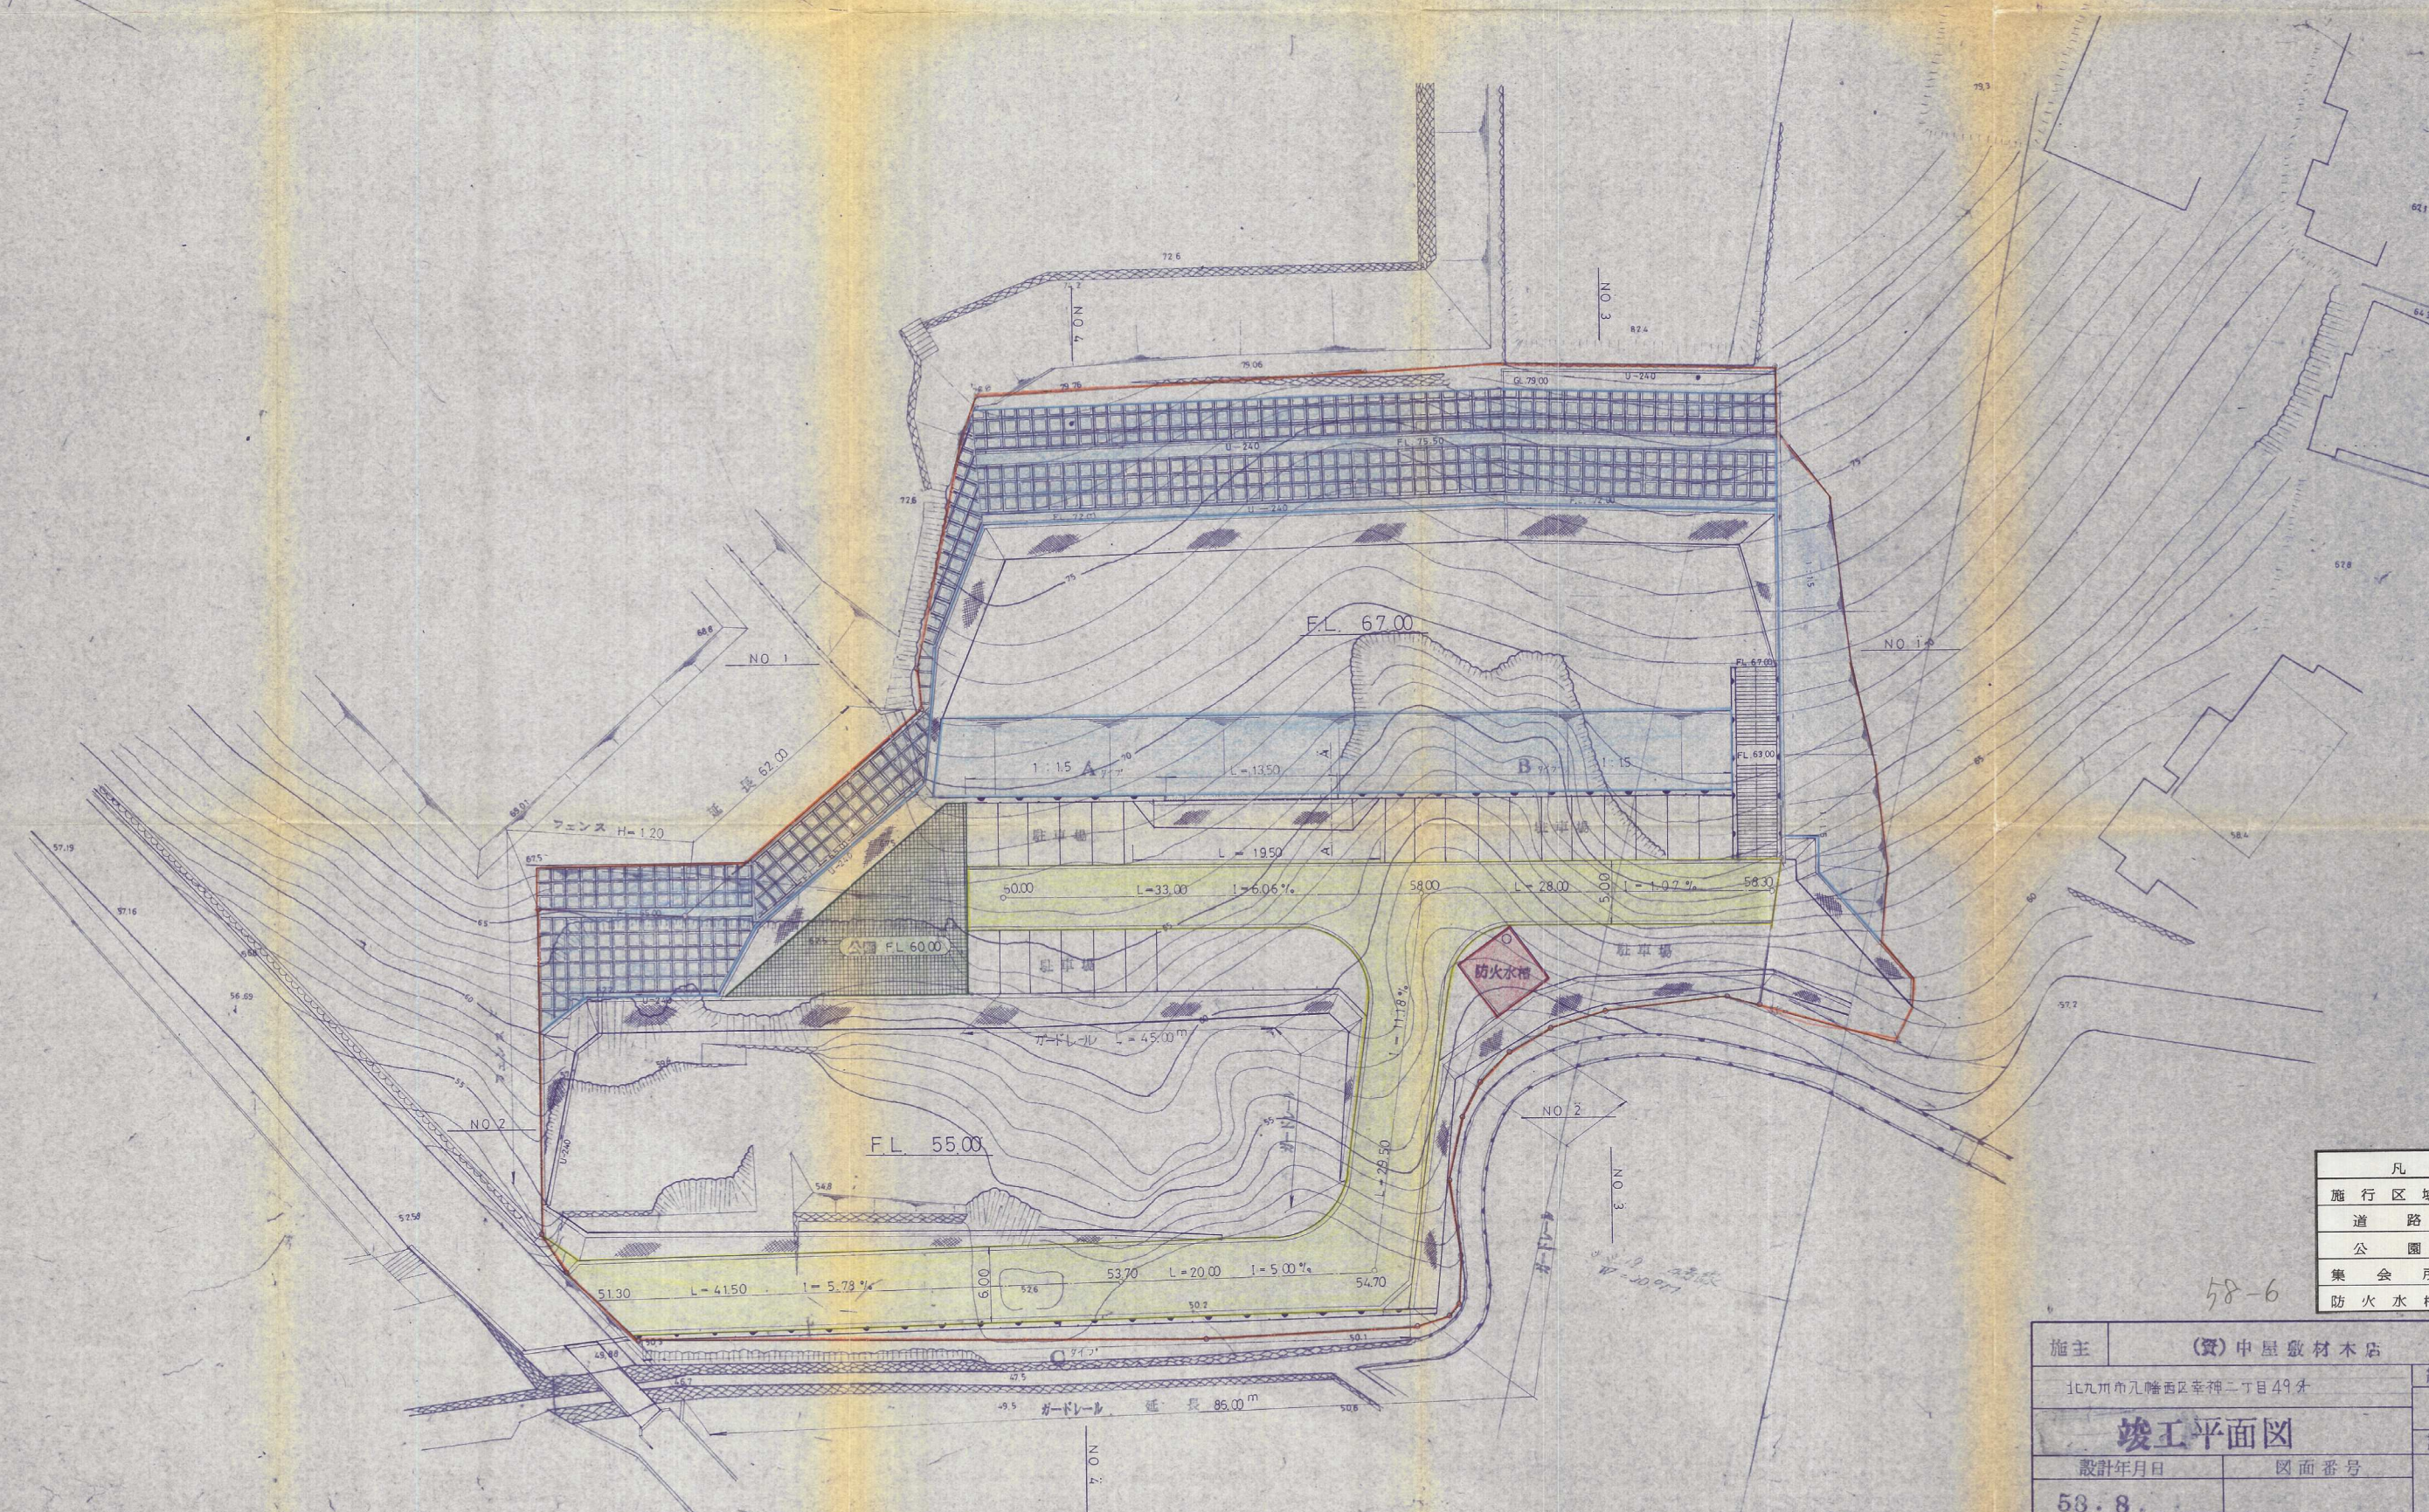

凡 例	
施行区域	
道 路	
公 園	
集 会 所	
防 火 水 槽	

施主 (資) 中屋敷材木店		縮 尺
北九州市小倉北区幸神二丁目49番		1:300
竣工平面図		設計設図
設計年月日	図面番号	
53.8.		
設計者	北九州市小倉北区真金2丁目9番11号	
施行者	高田建設株式会社 高田 健夫	