


# 造成竣工平面图

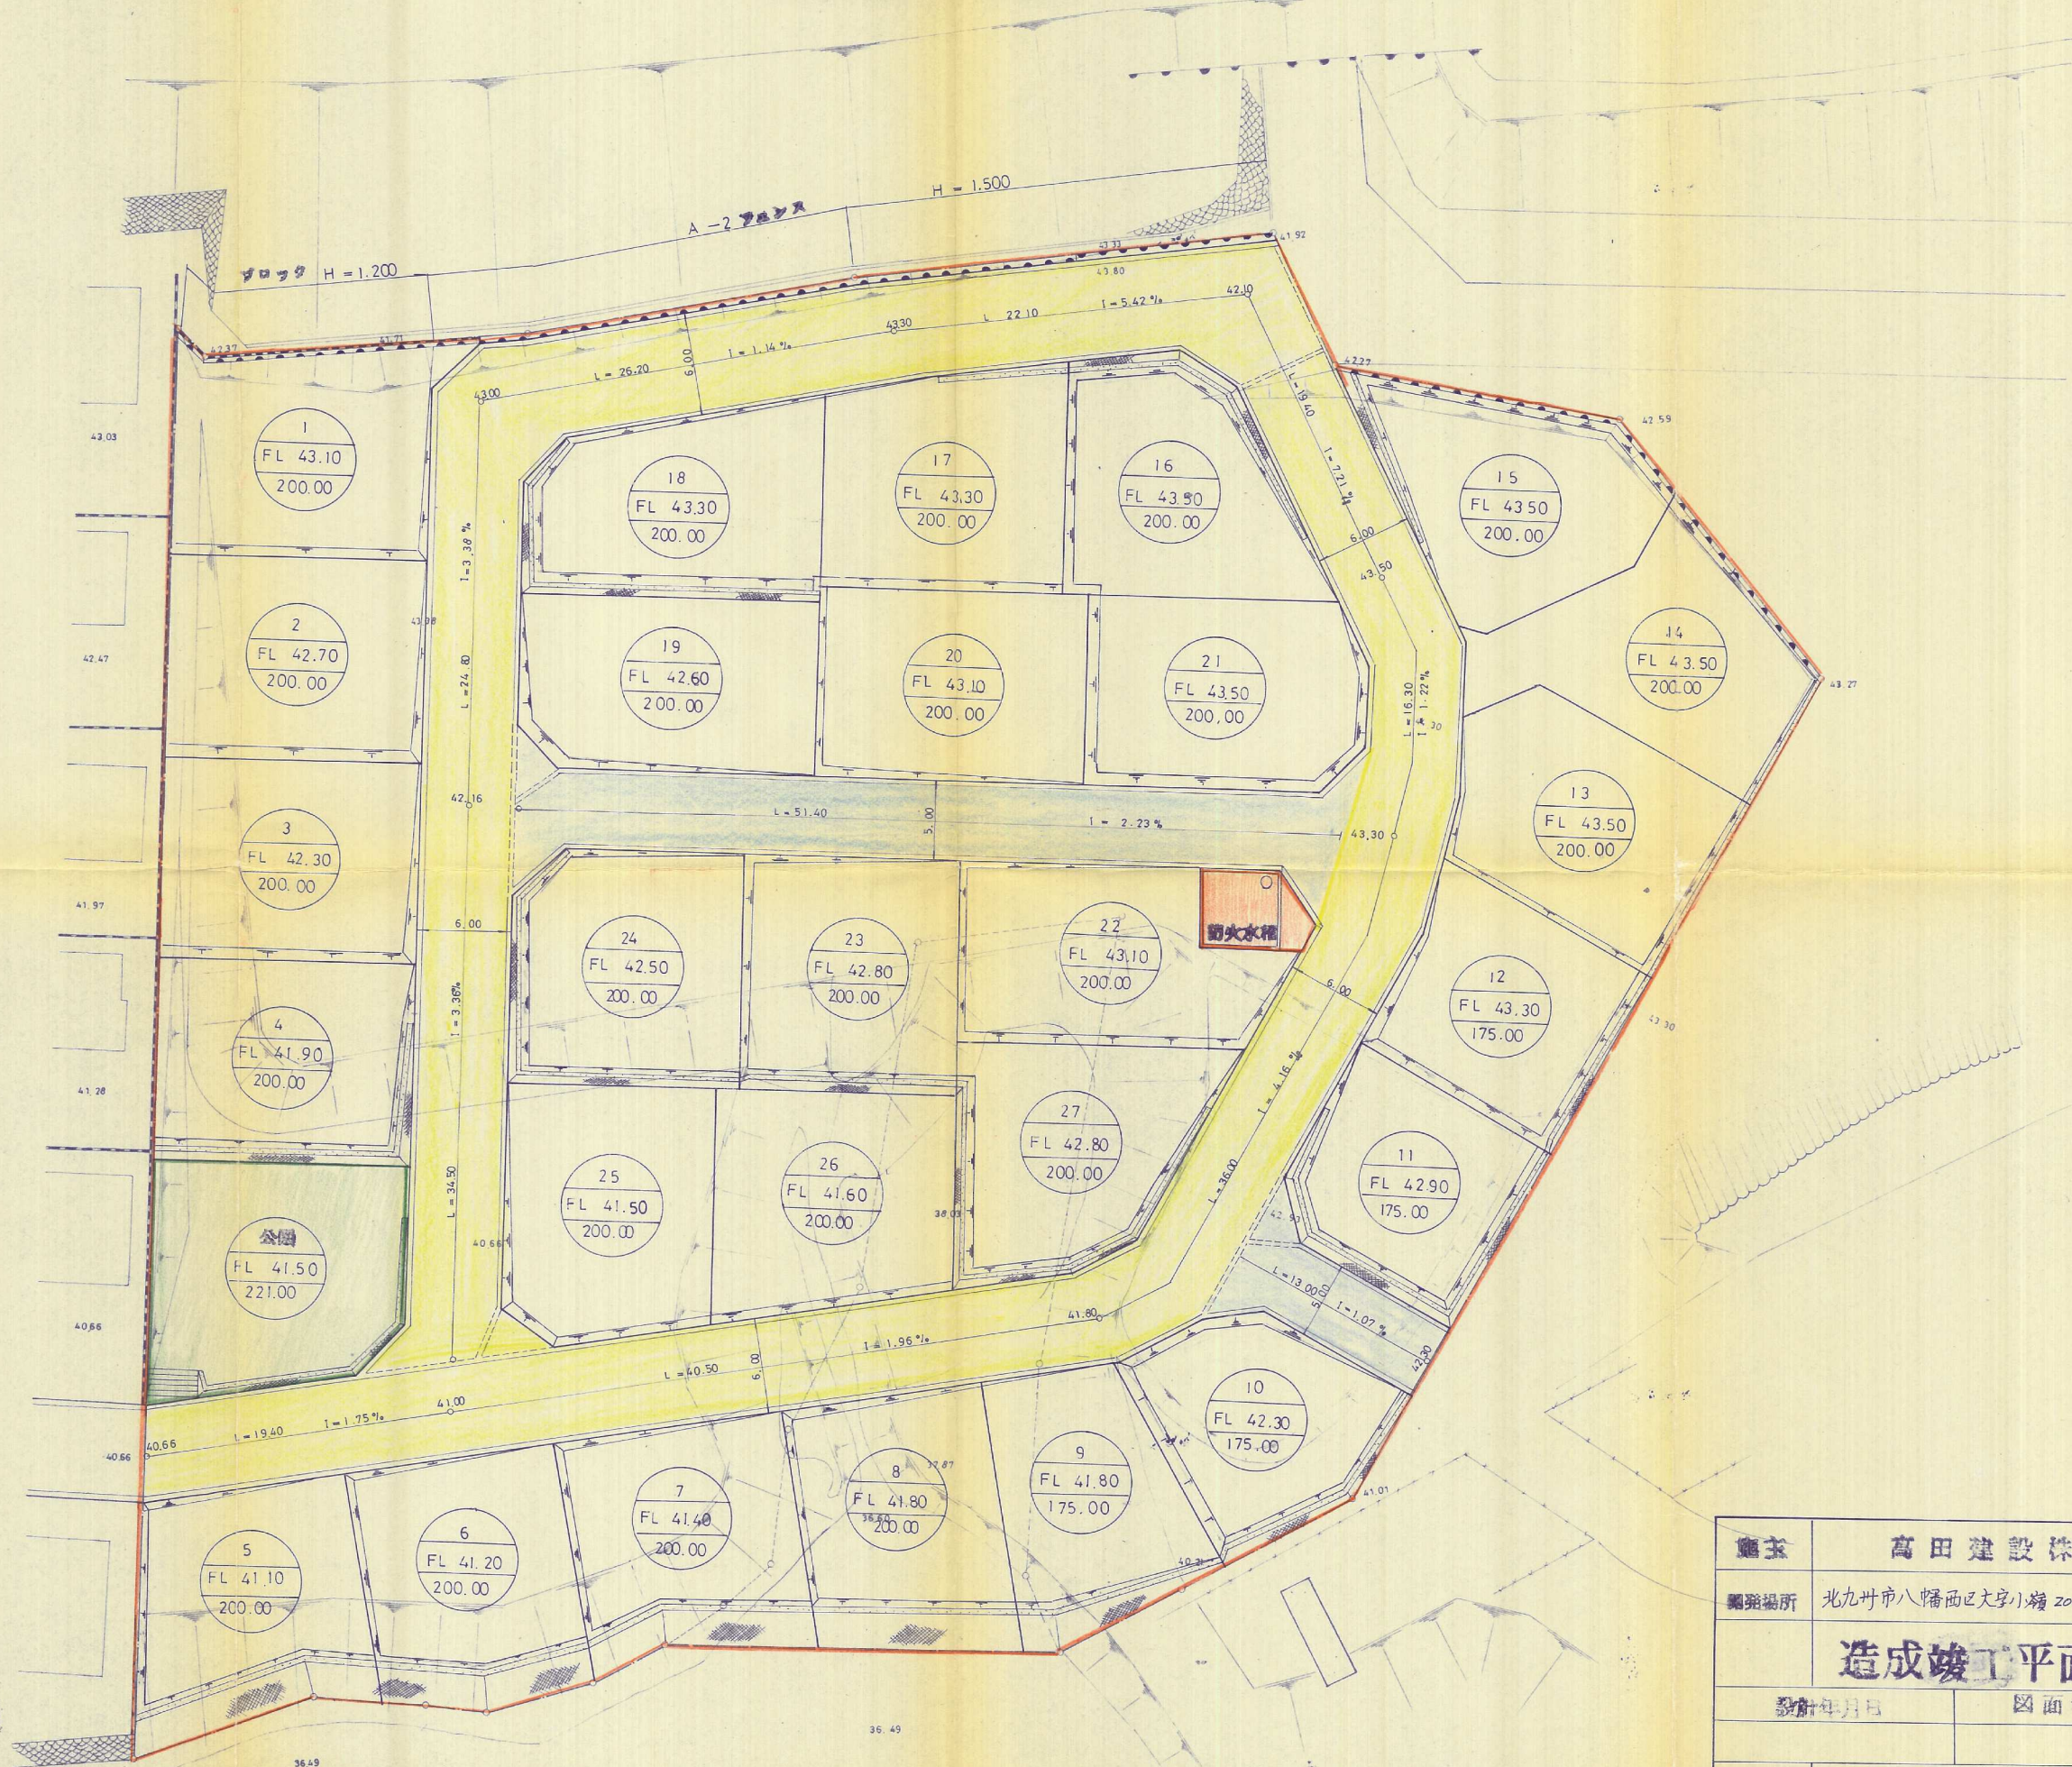

業主	高田建設株式会社	
開発場所	北九州市八幡西区大字小幡 201-1 外	總尺
造成竣工平面图		1:300
設計年月日		設計設図
図面番号		
設計者	北九州市小幡北区黄金2丁目9番11号	
森野孝	高田建設株式会社 高田敏夫	