


# 土地利用計画平面図 S=1:500

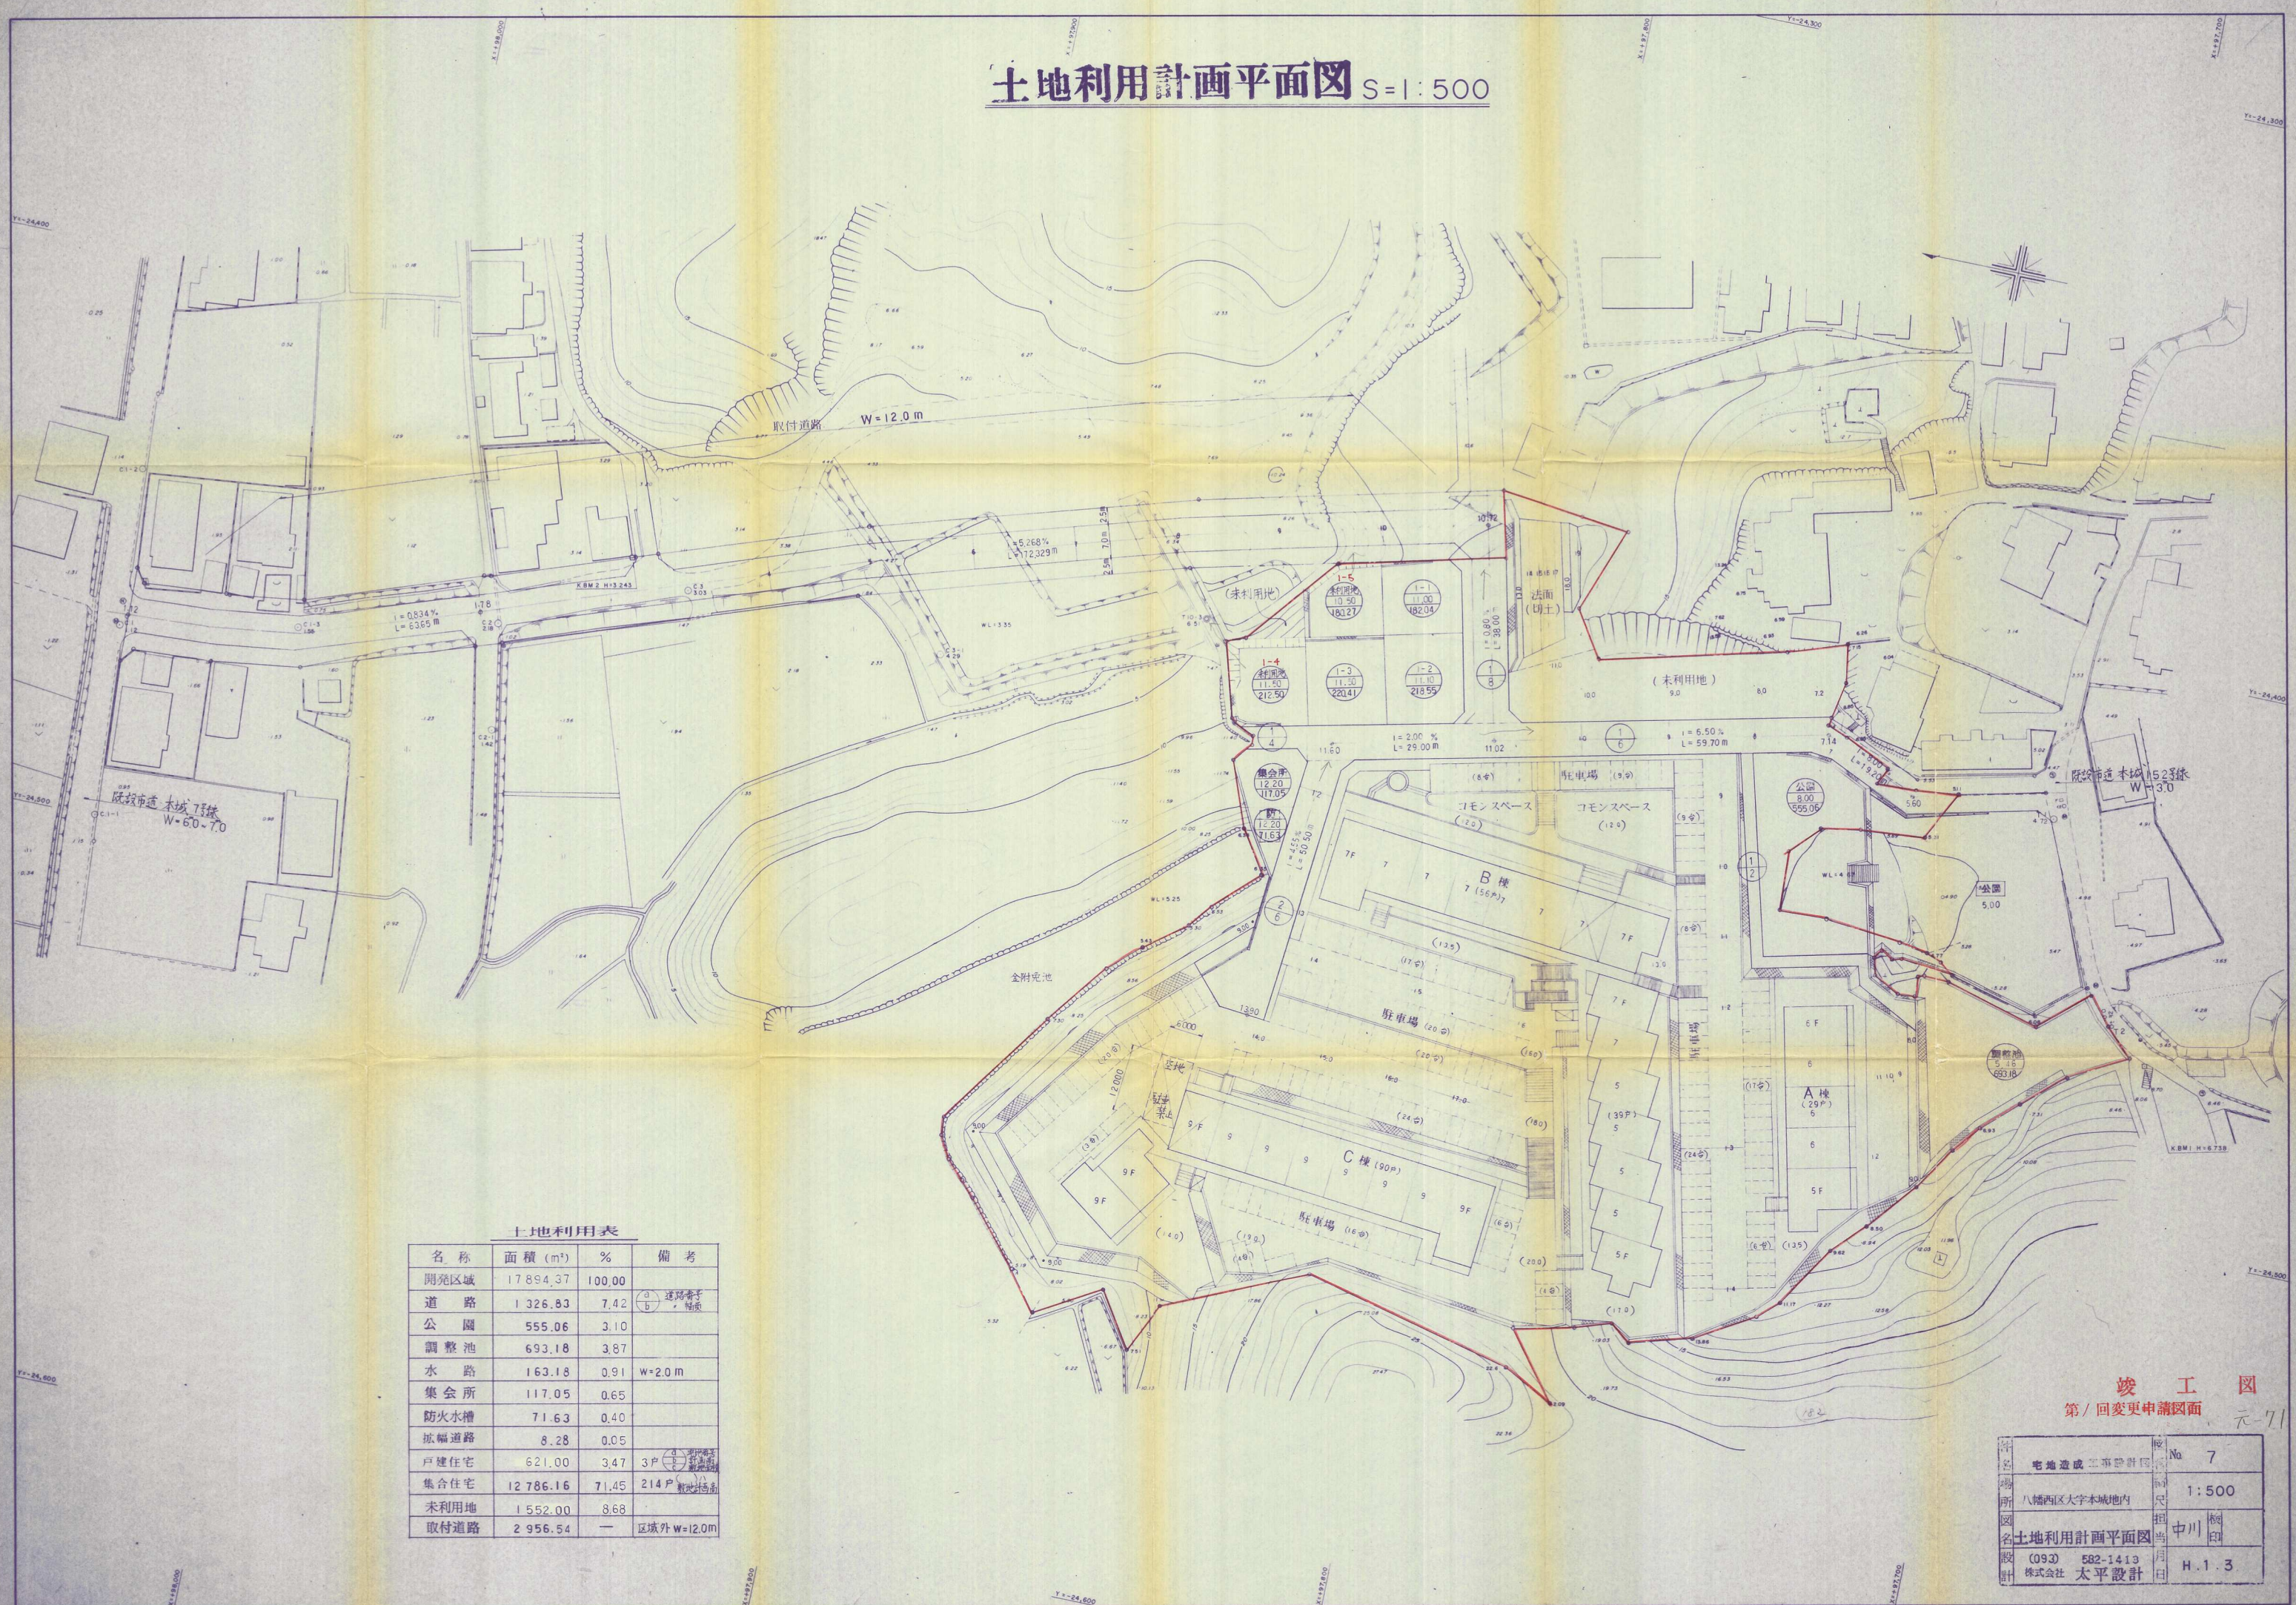

土地利用表

名称	面積 (m <sup>2</sup> )	%	備考
開発区域	17 894.37	100.00	
道路	1 326.83	7.42	(a) 道路幅員 (b) 幅員
公園	555.06	3.10	
調整池	693.18	3.87	
水路	163.18	0.91	W=2.0 m
集会所	117.05	0.65	
防火水槽	71.63	0.40	
拡幅道路	8.28	0.05	
戸建住宅	621.00	3.47	3戸 (a) 敷地面積 (b) 敷地面積
集合住宅	12 786.16	71.45	214戸 (a) 敷地面積 (b) 敷地面積
未利用地	1 552.00	8.68	
取付道路	2 956.54	—	区域外 W=12.0 m

竣工図  
第 / 回変更申請図面 元-71

名称	宅地造成工事設計図	図 No	7
場所	八幡西区大字本城地内	縮尺	1:500
図名	土地利用計画平面図	担当	中川 樹
設計	(093) 582-1413 株式会社 太平設計	月日	H.1.3