


平面図 (造成計画 土地利用)

S = 1: 250

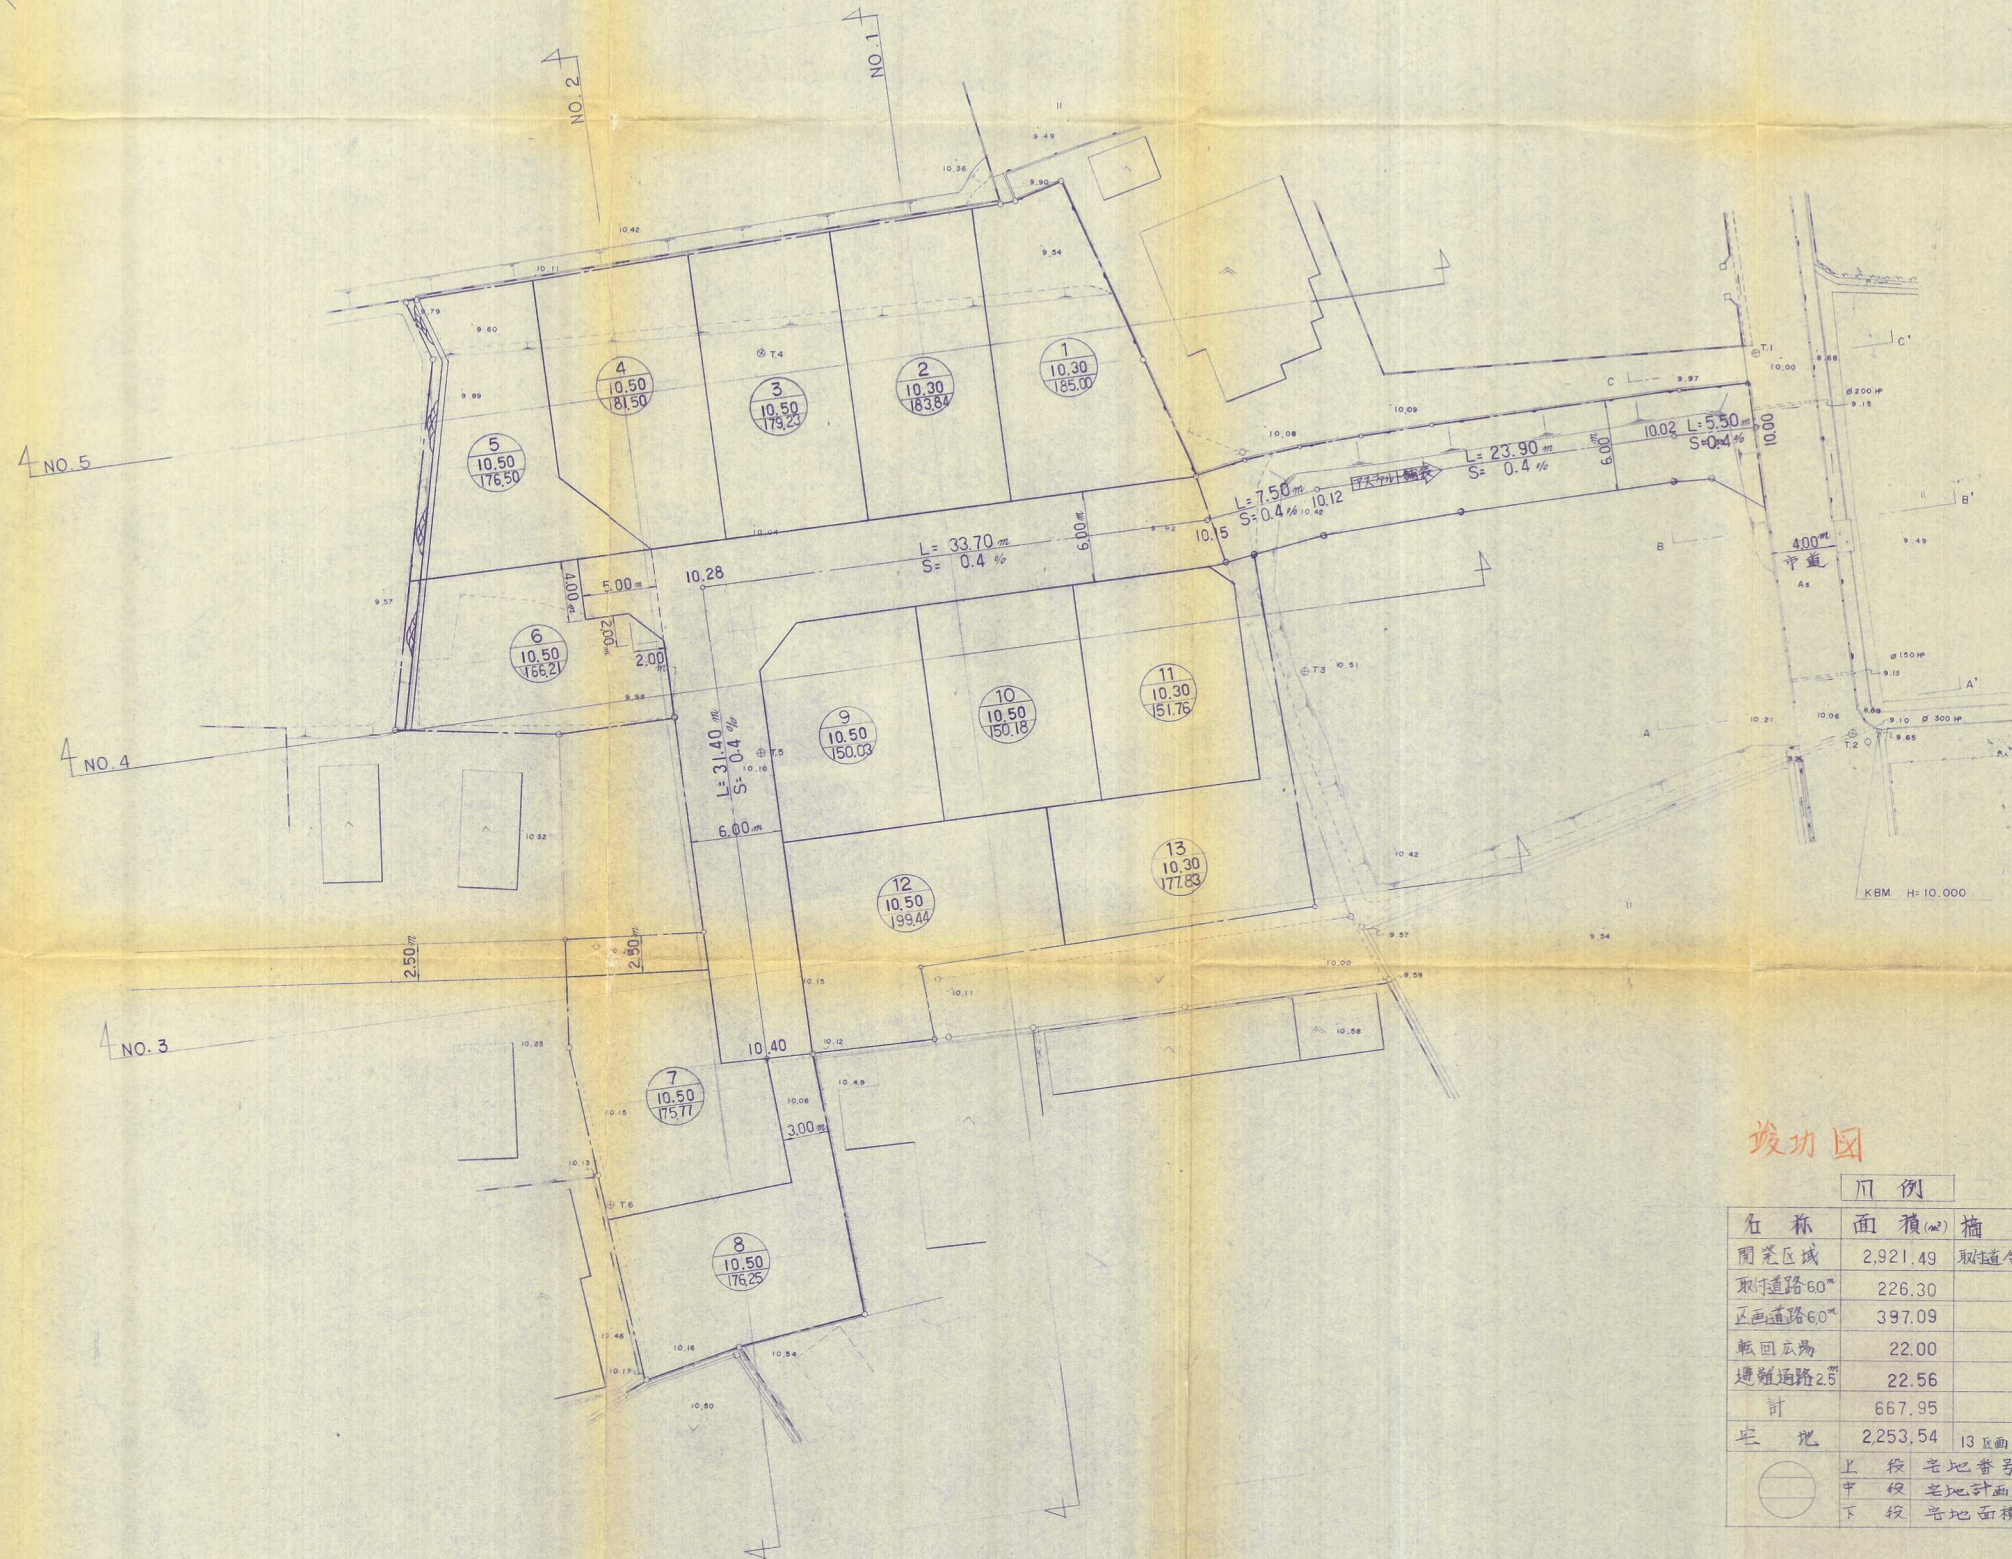

竣工図

凡例

名称	面積 (㎡)	摘要
開発区域	2,921.49	取道令
取付道路 6.0m	226.30	
区画道路 6.0m	397.09	
転回広場	22.00	
連絡通路 2.5m	22.56	
計	667.95	
宅 地	2,253.54	13 区画
上 段	宅 地 番 号	
中 段	宅 地 計 画 面	
下 段	宅 地 面 積	

57-77

件名	宅地造成 工事設計図	図番	No. 4
場所	八幡西区大字木屋敷	縮尺	S = 1: 250
図名	平面図 (造成計画)	担当	中川 検印
設計	093-582-1413 株式会社 太平設計	月 日	S-58-1