


造成竣工平面図 S $\frac{1}{300}$

(大浦2丁目)

防火水槽  
B.M. ± 20.000

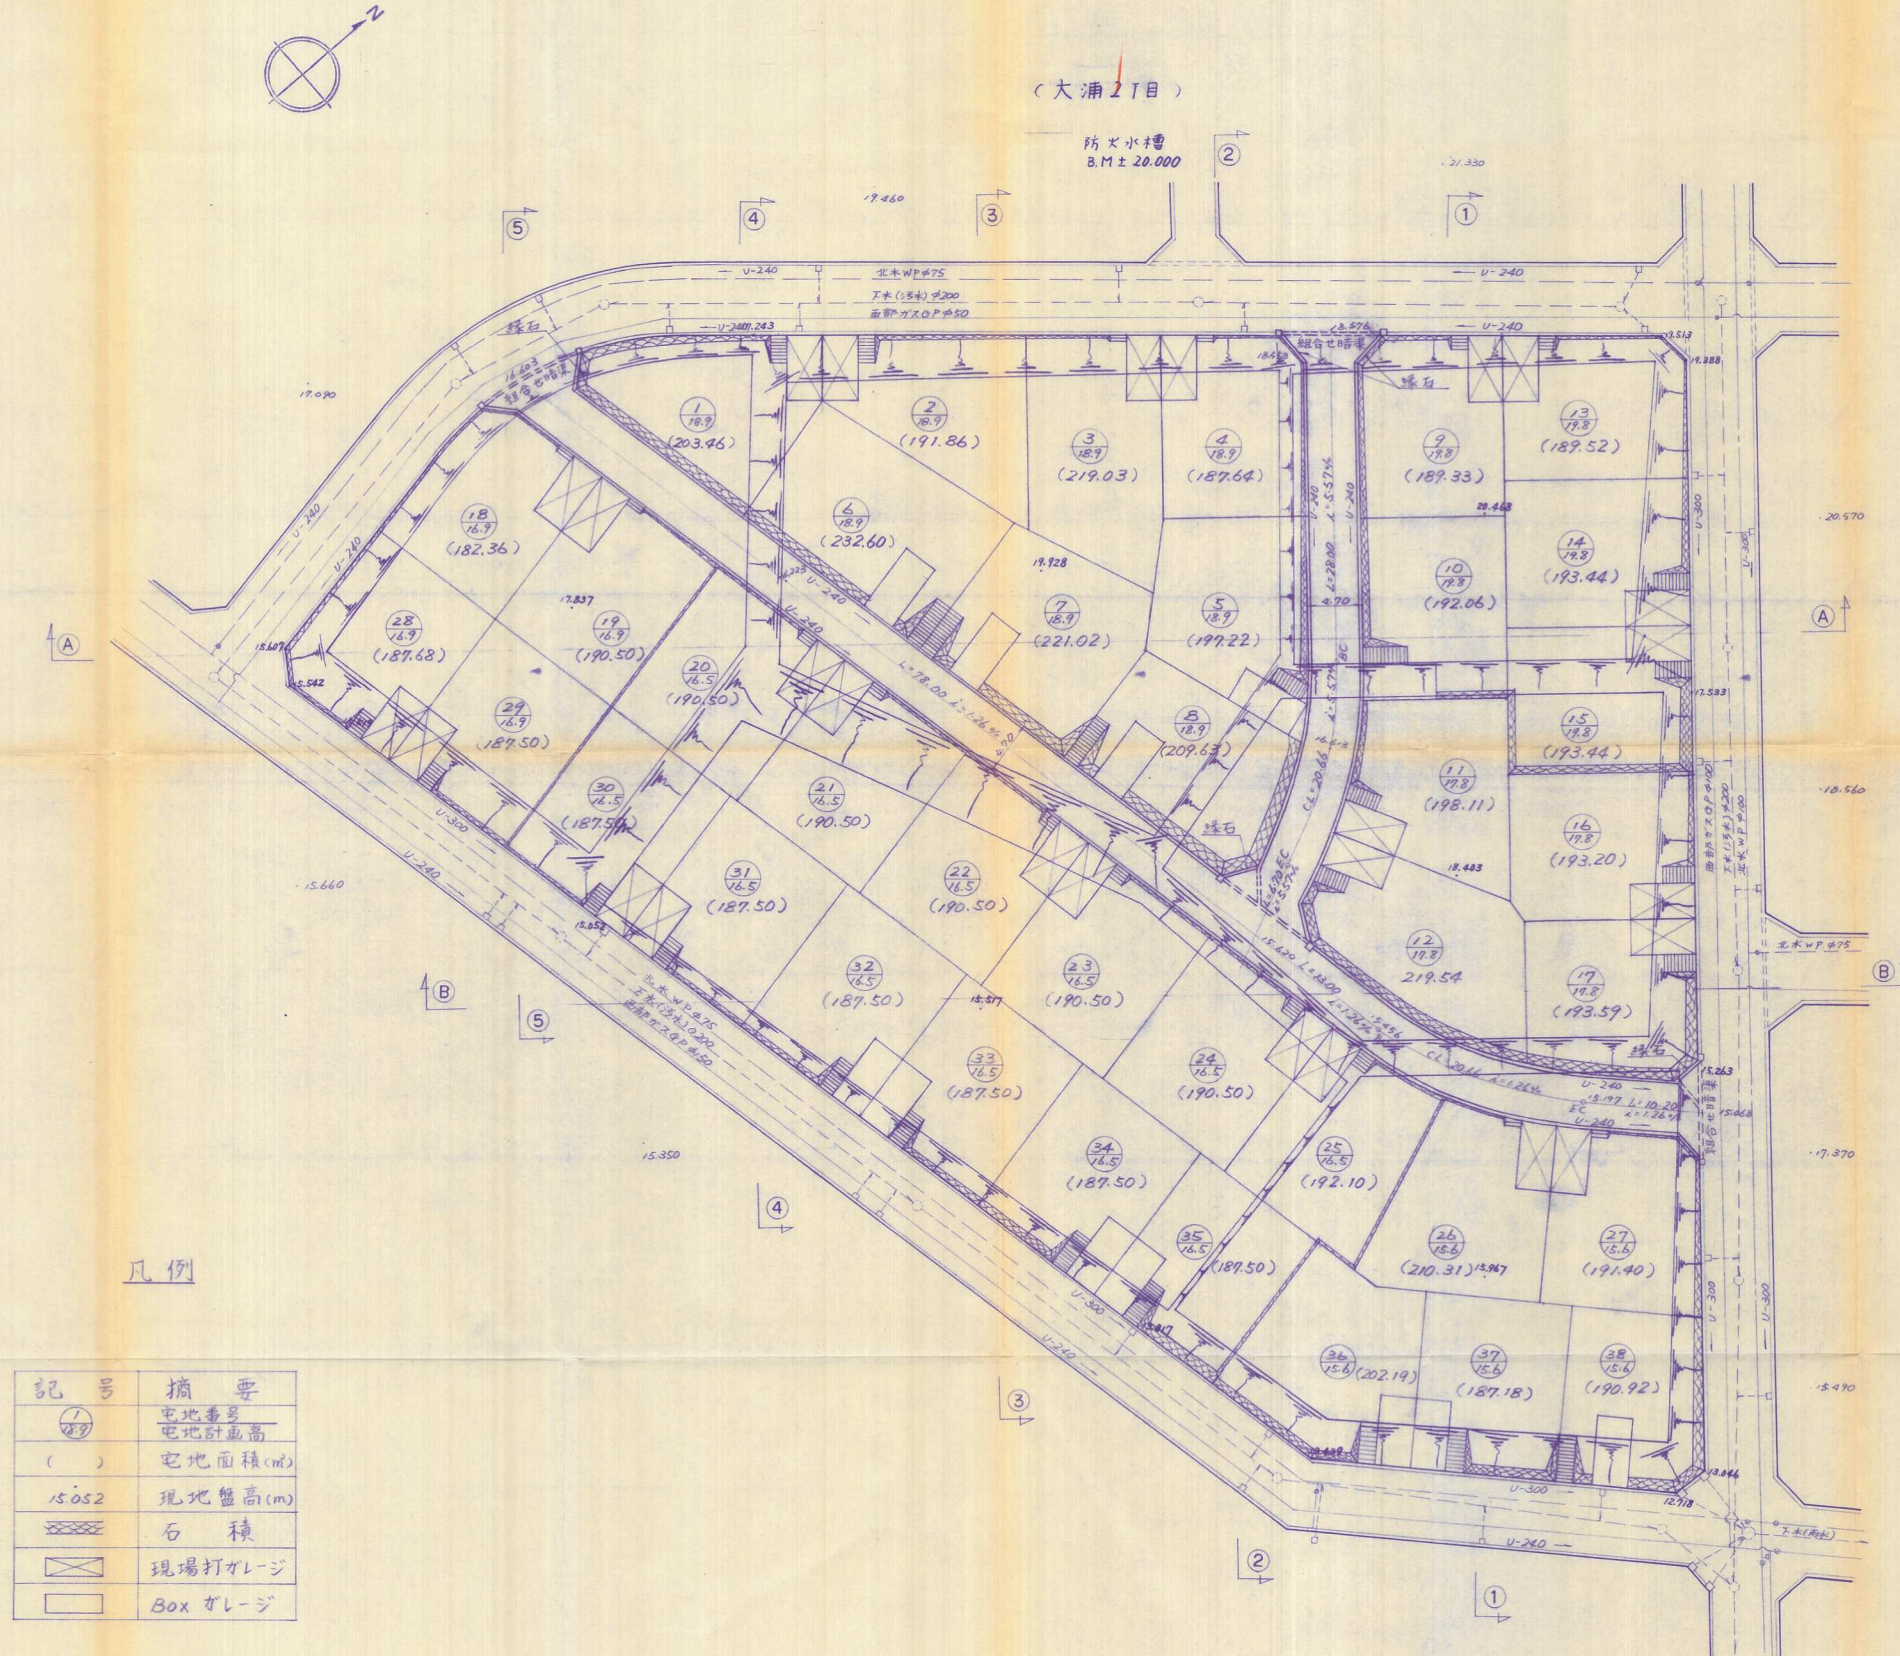

凡例

記号	摘要
①	宅地番号
( )	宅地計画高
( )	宅地面積(m <sup>2</sup> )
15.052	現地盤高(m)
石積	石積
現場打ガレージ	現場打ガレージ
Box ガレージ	Box ガレージ

56-29

申請者	アサノ不動産株式会社 代表取締役 鈴木誠一
開発場所	北九州市八幡西区大浦2丁目
図面名称	造成竣工平面図
開発許可申請	図面番号 図尺
設計者	株式会社池永設計 年月日