


S=1:250

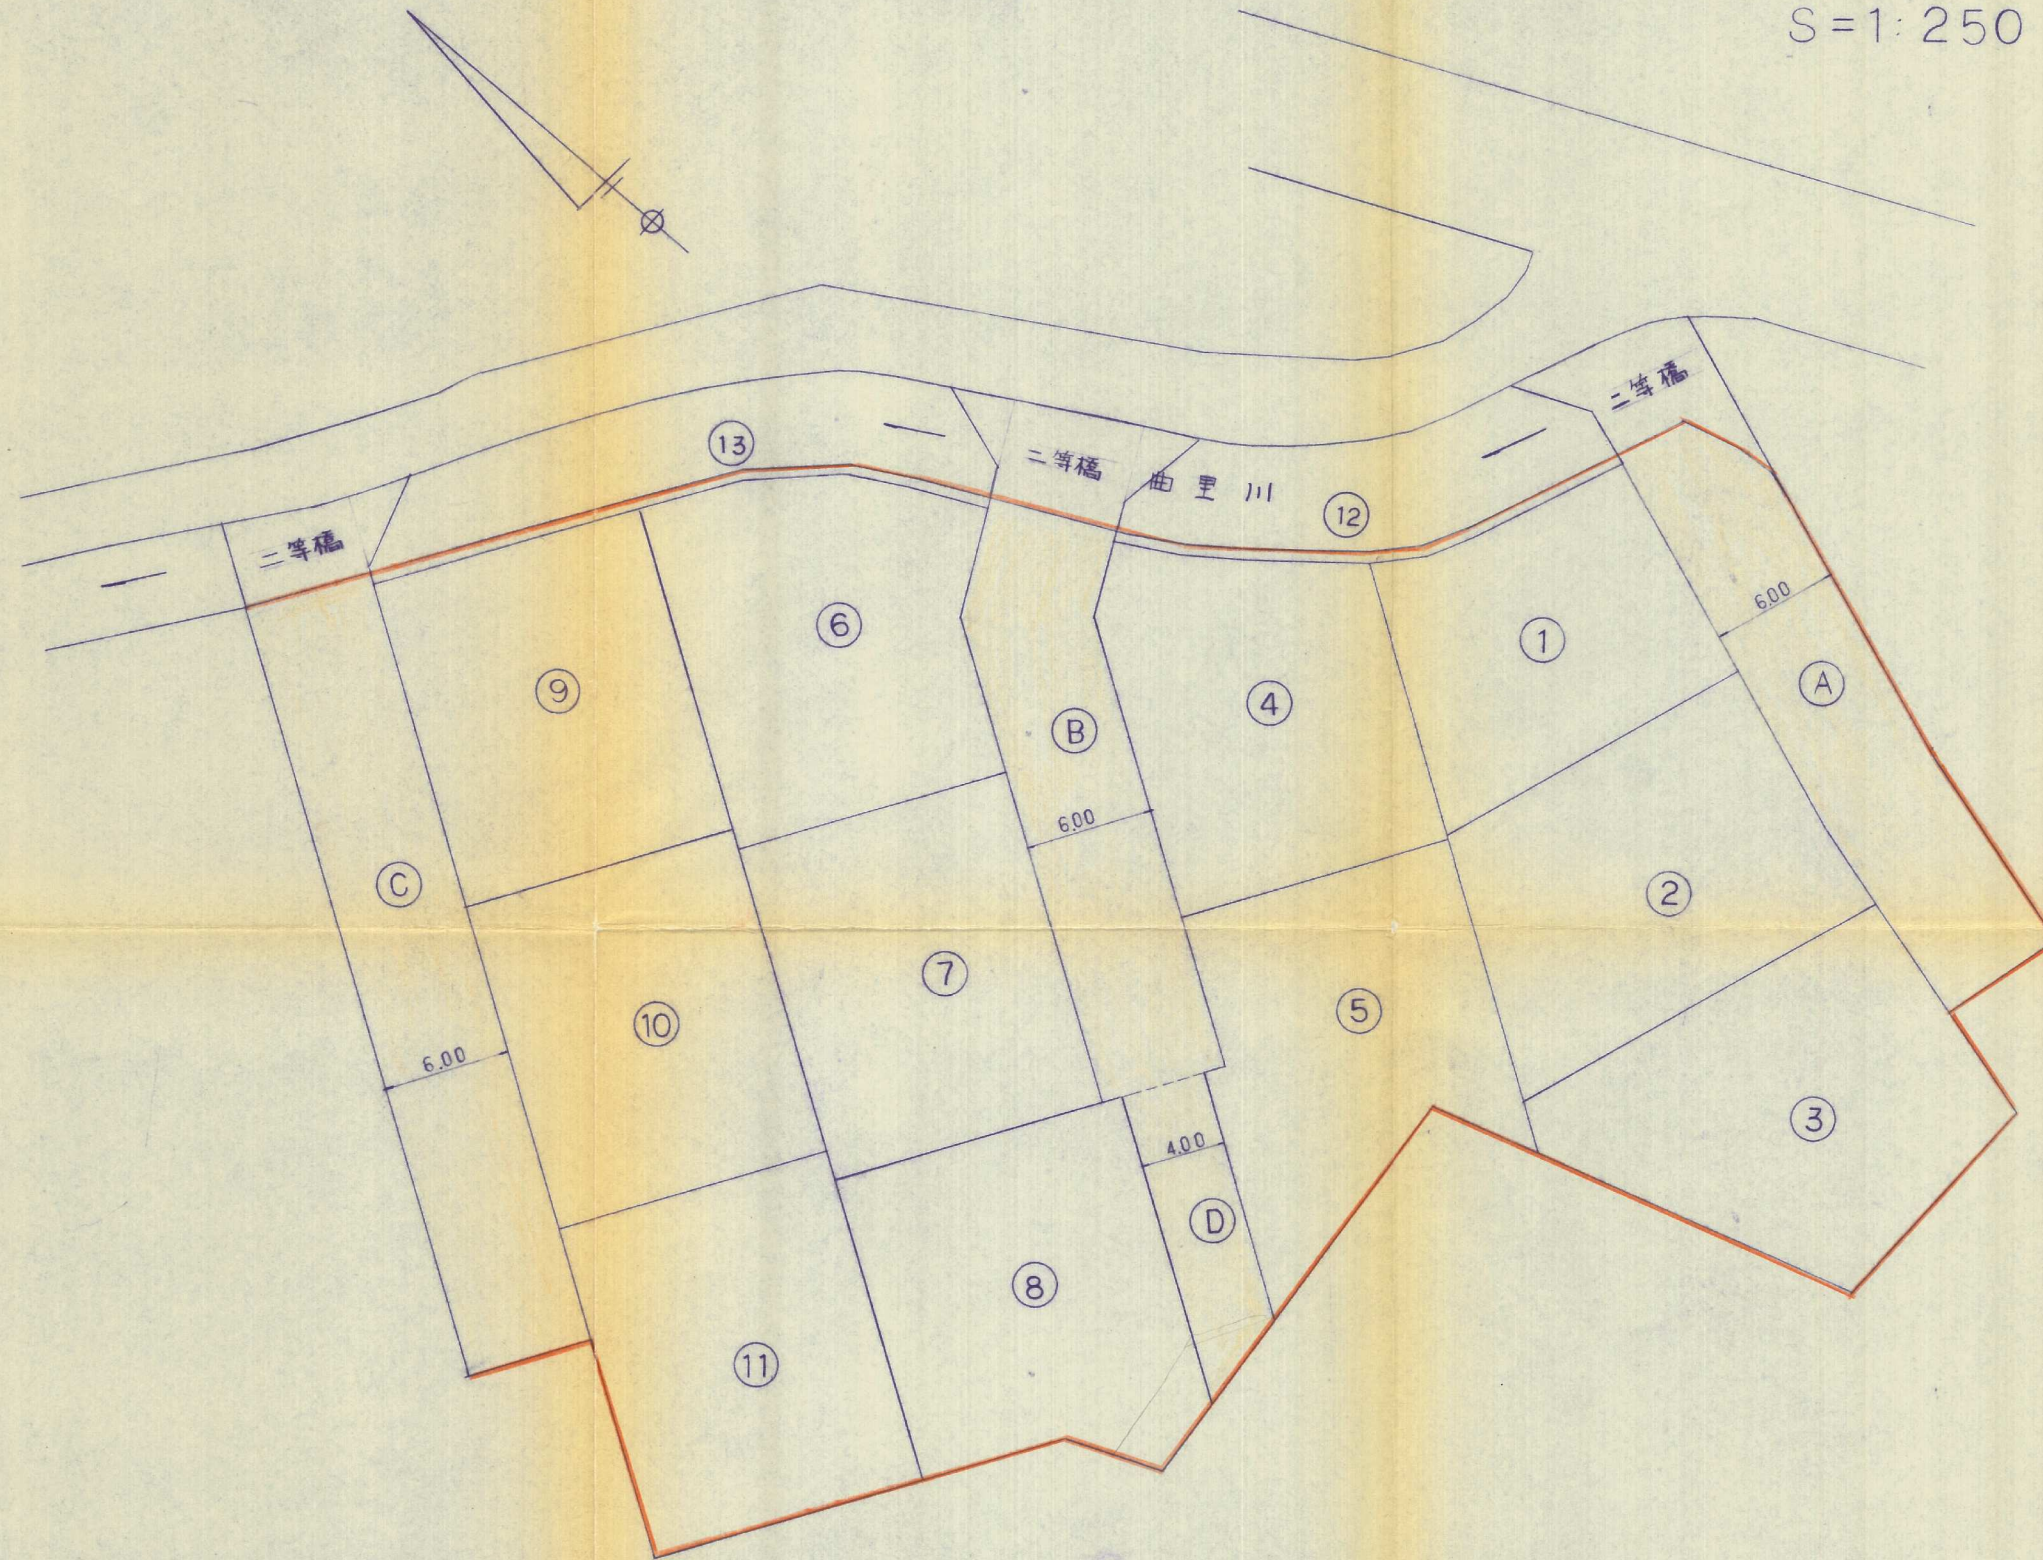

用途	符号	面積 (m <sup>2</sup> )	比率	管理
道路	A	173.48 (60)	21.20	開発者
	B	163.45 (〃)		
	C	223.37 (〃)		
	D	53.55 (40)		
宅地	1	165.00	77.67	
	2	214.38		
	3	223.28		
	4	200.85		
	5	200.85		
	6	211.91		
	7	208.11		
	8	212.53		
	9	201.62		
	10	202.65		
	11	206.83		
未利用地	12	14.15	1.12	開発者
	13	18.27		

開発面積 2894.28 m<sup>2</sup>

竣工図

60-30

申請者	造和建工株式会社		
工事場所	八幡市巴木町1595-1ほか		
図面名称	土地利用計画図		
株式会社 宇都宮設計		枚数	No.
			5
設計者	宇都宮 忠光	作成日	年 月 日