



土地利用計画図

縮尺 1:500

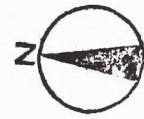

法面
EIL付工
①100

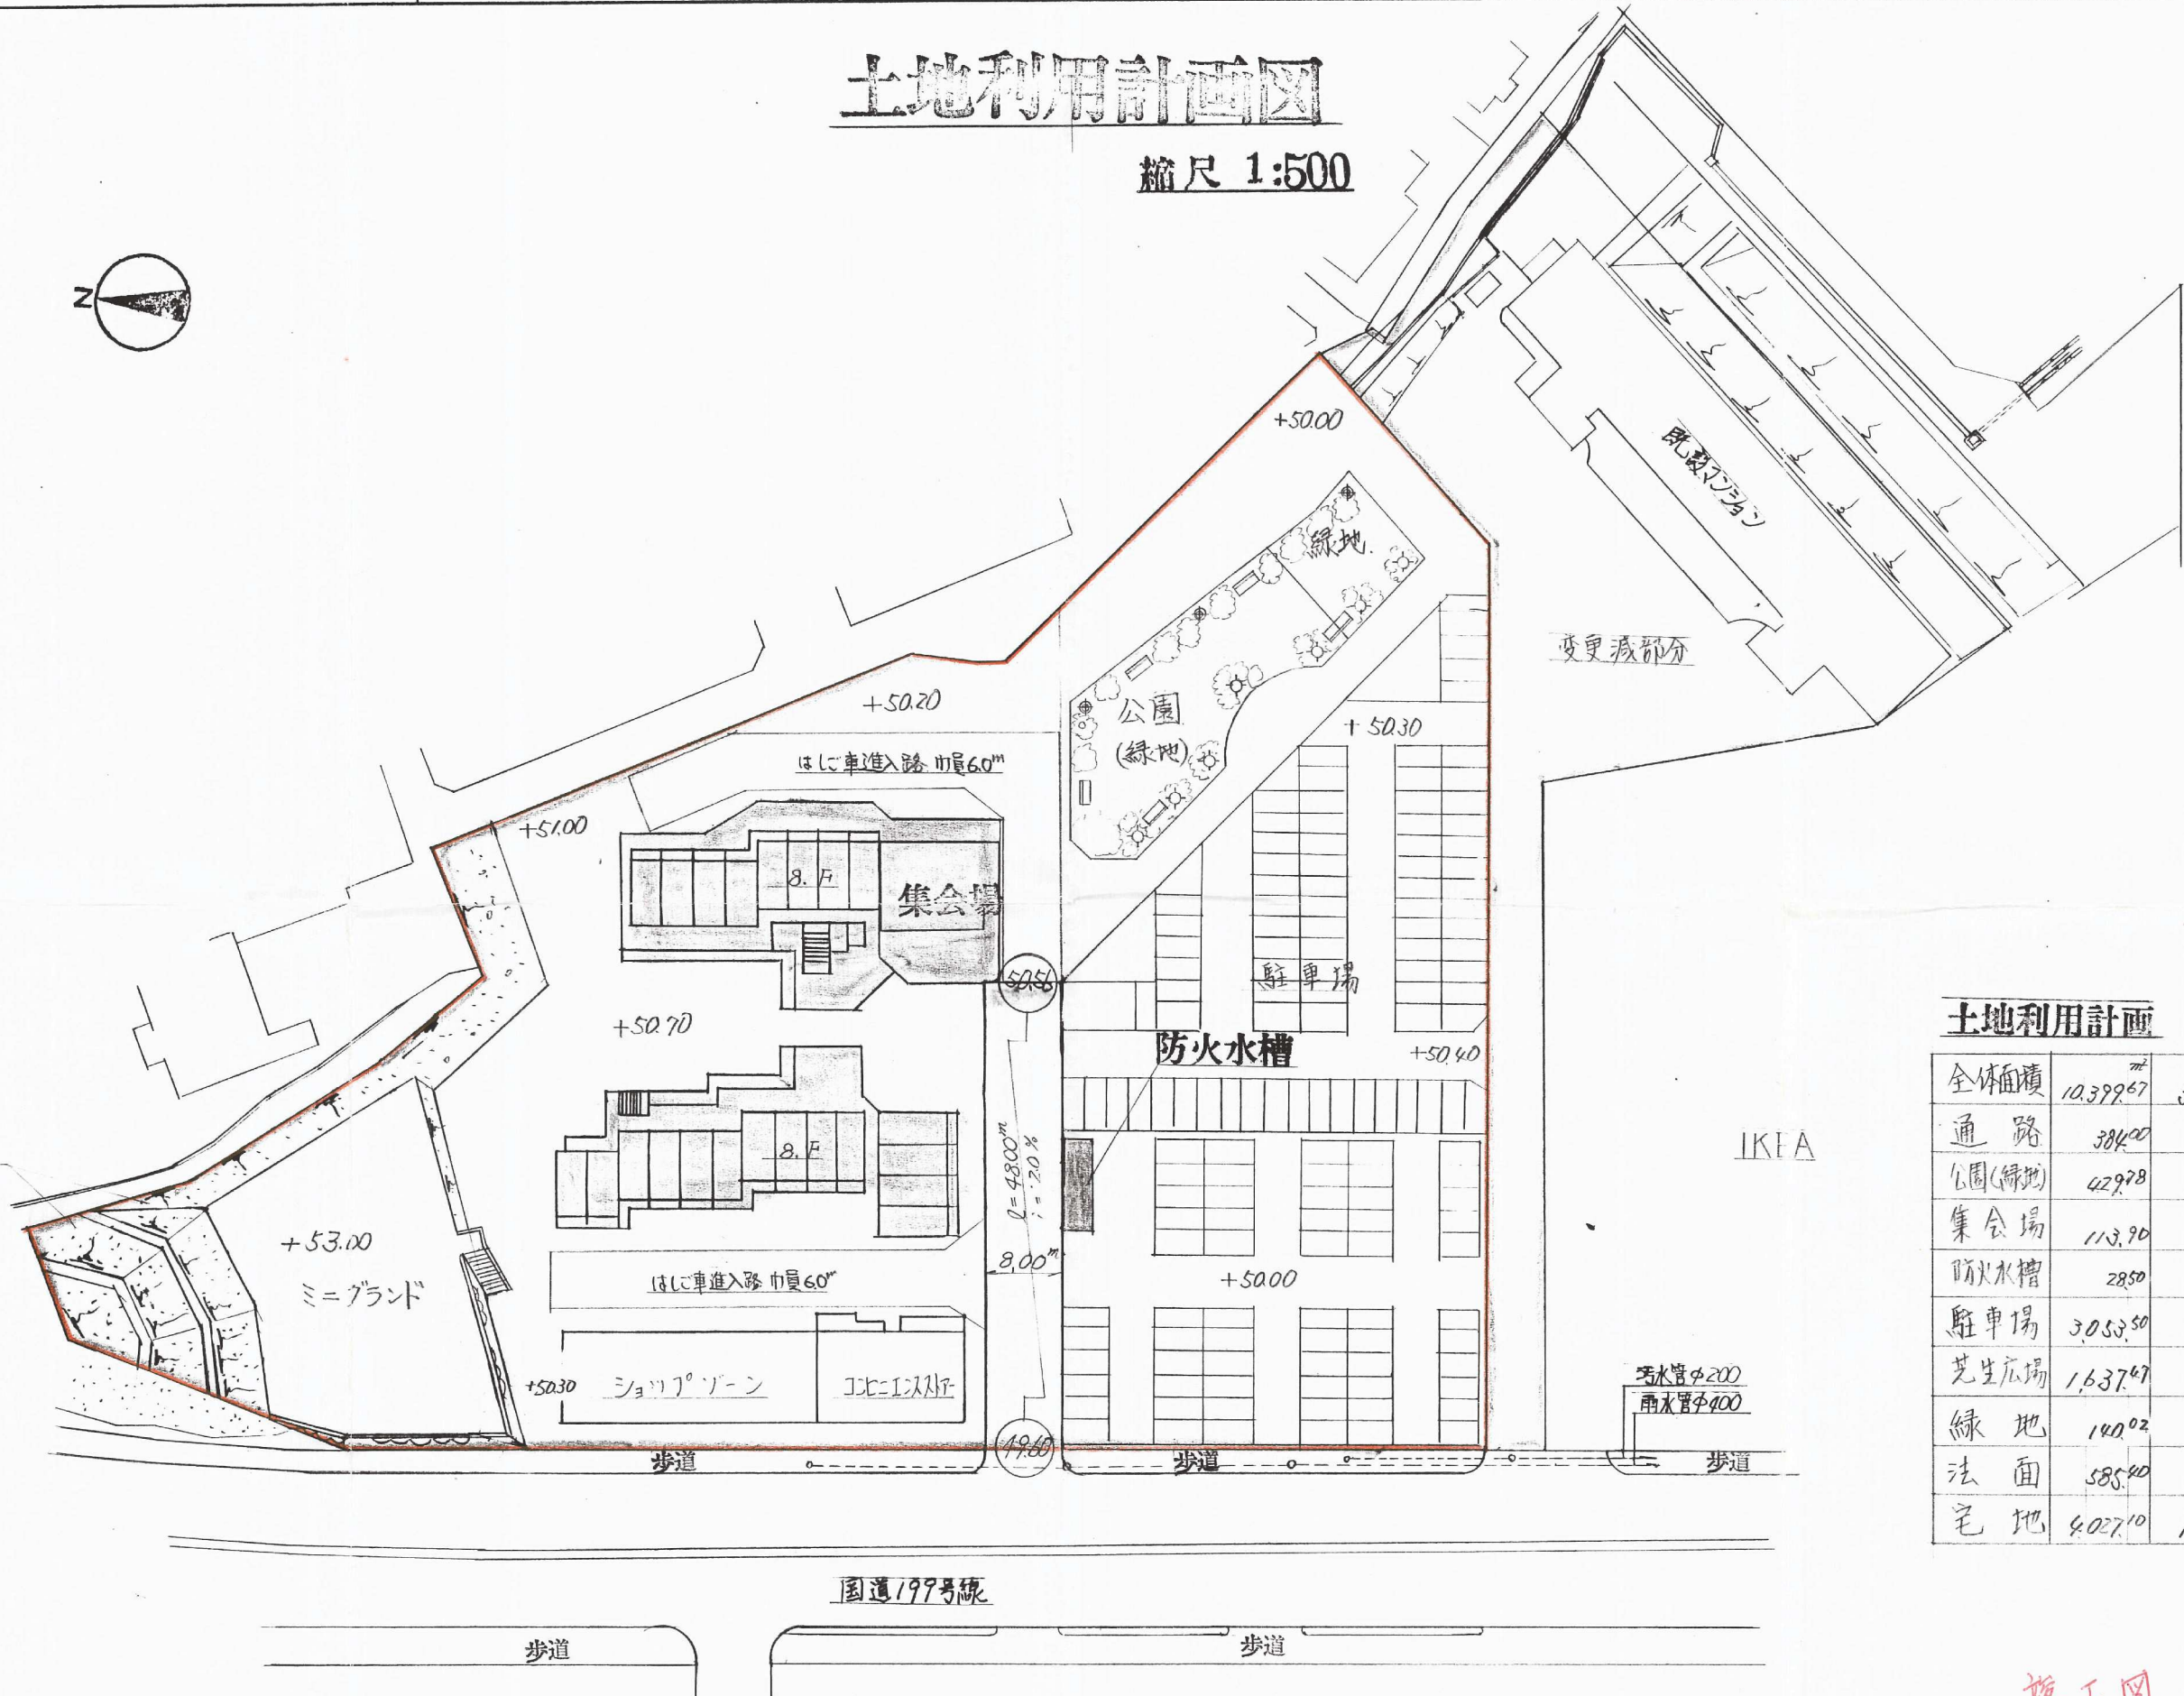

土地利用計画

全体面積	㎡	㎡	%
全体面積	10,399.67	3,145.70	100.0
通路	384.00	116.20	3.69
公園(緑地)	429.78	130.00	4.13
集会場	113.90	34.85	1.09
防火水槽	28.50	8.62	0.27
駐車場	3,053.50	923.70	29.36
芝生広場	1,637.47	495.3	15.76
緑地	140.02	42.3	1.34
法面	585.40	177.35	5.69
宅地	4,027.10	1,218.20	38.72

国道199号線

歩道

歩道

土木・建築・設計・測量

太平開発株式会社

摘要

工事場所
担当

北九州市八幡西区折尾5丁目139-8他
図名

折尾学園村造成工事
土地利用計画図

縮尺 1:500
図面番号 6

竣工図 元-39