


土地利用計画図 縮尺= 1/250

凡 例

コンクリートブロック積み

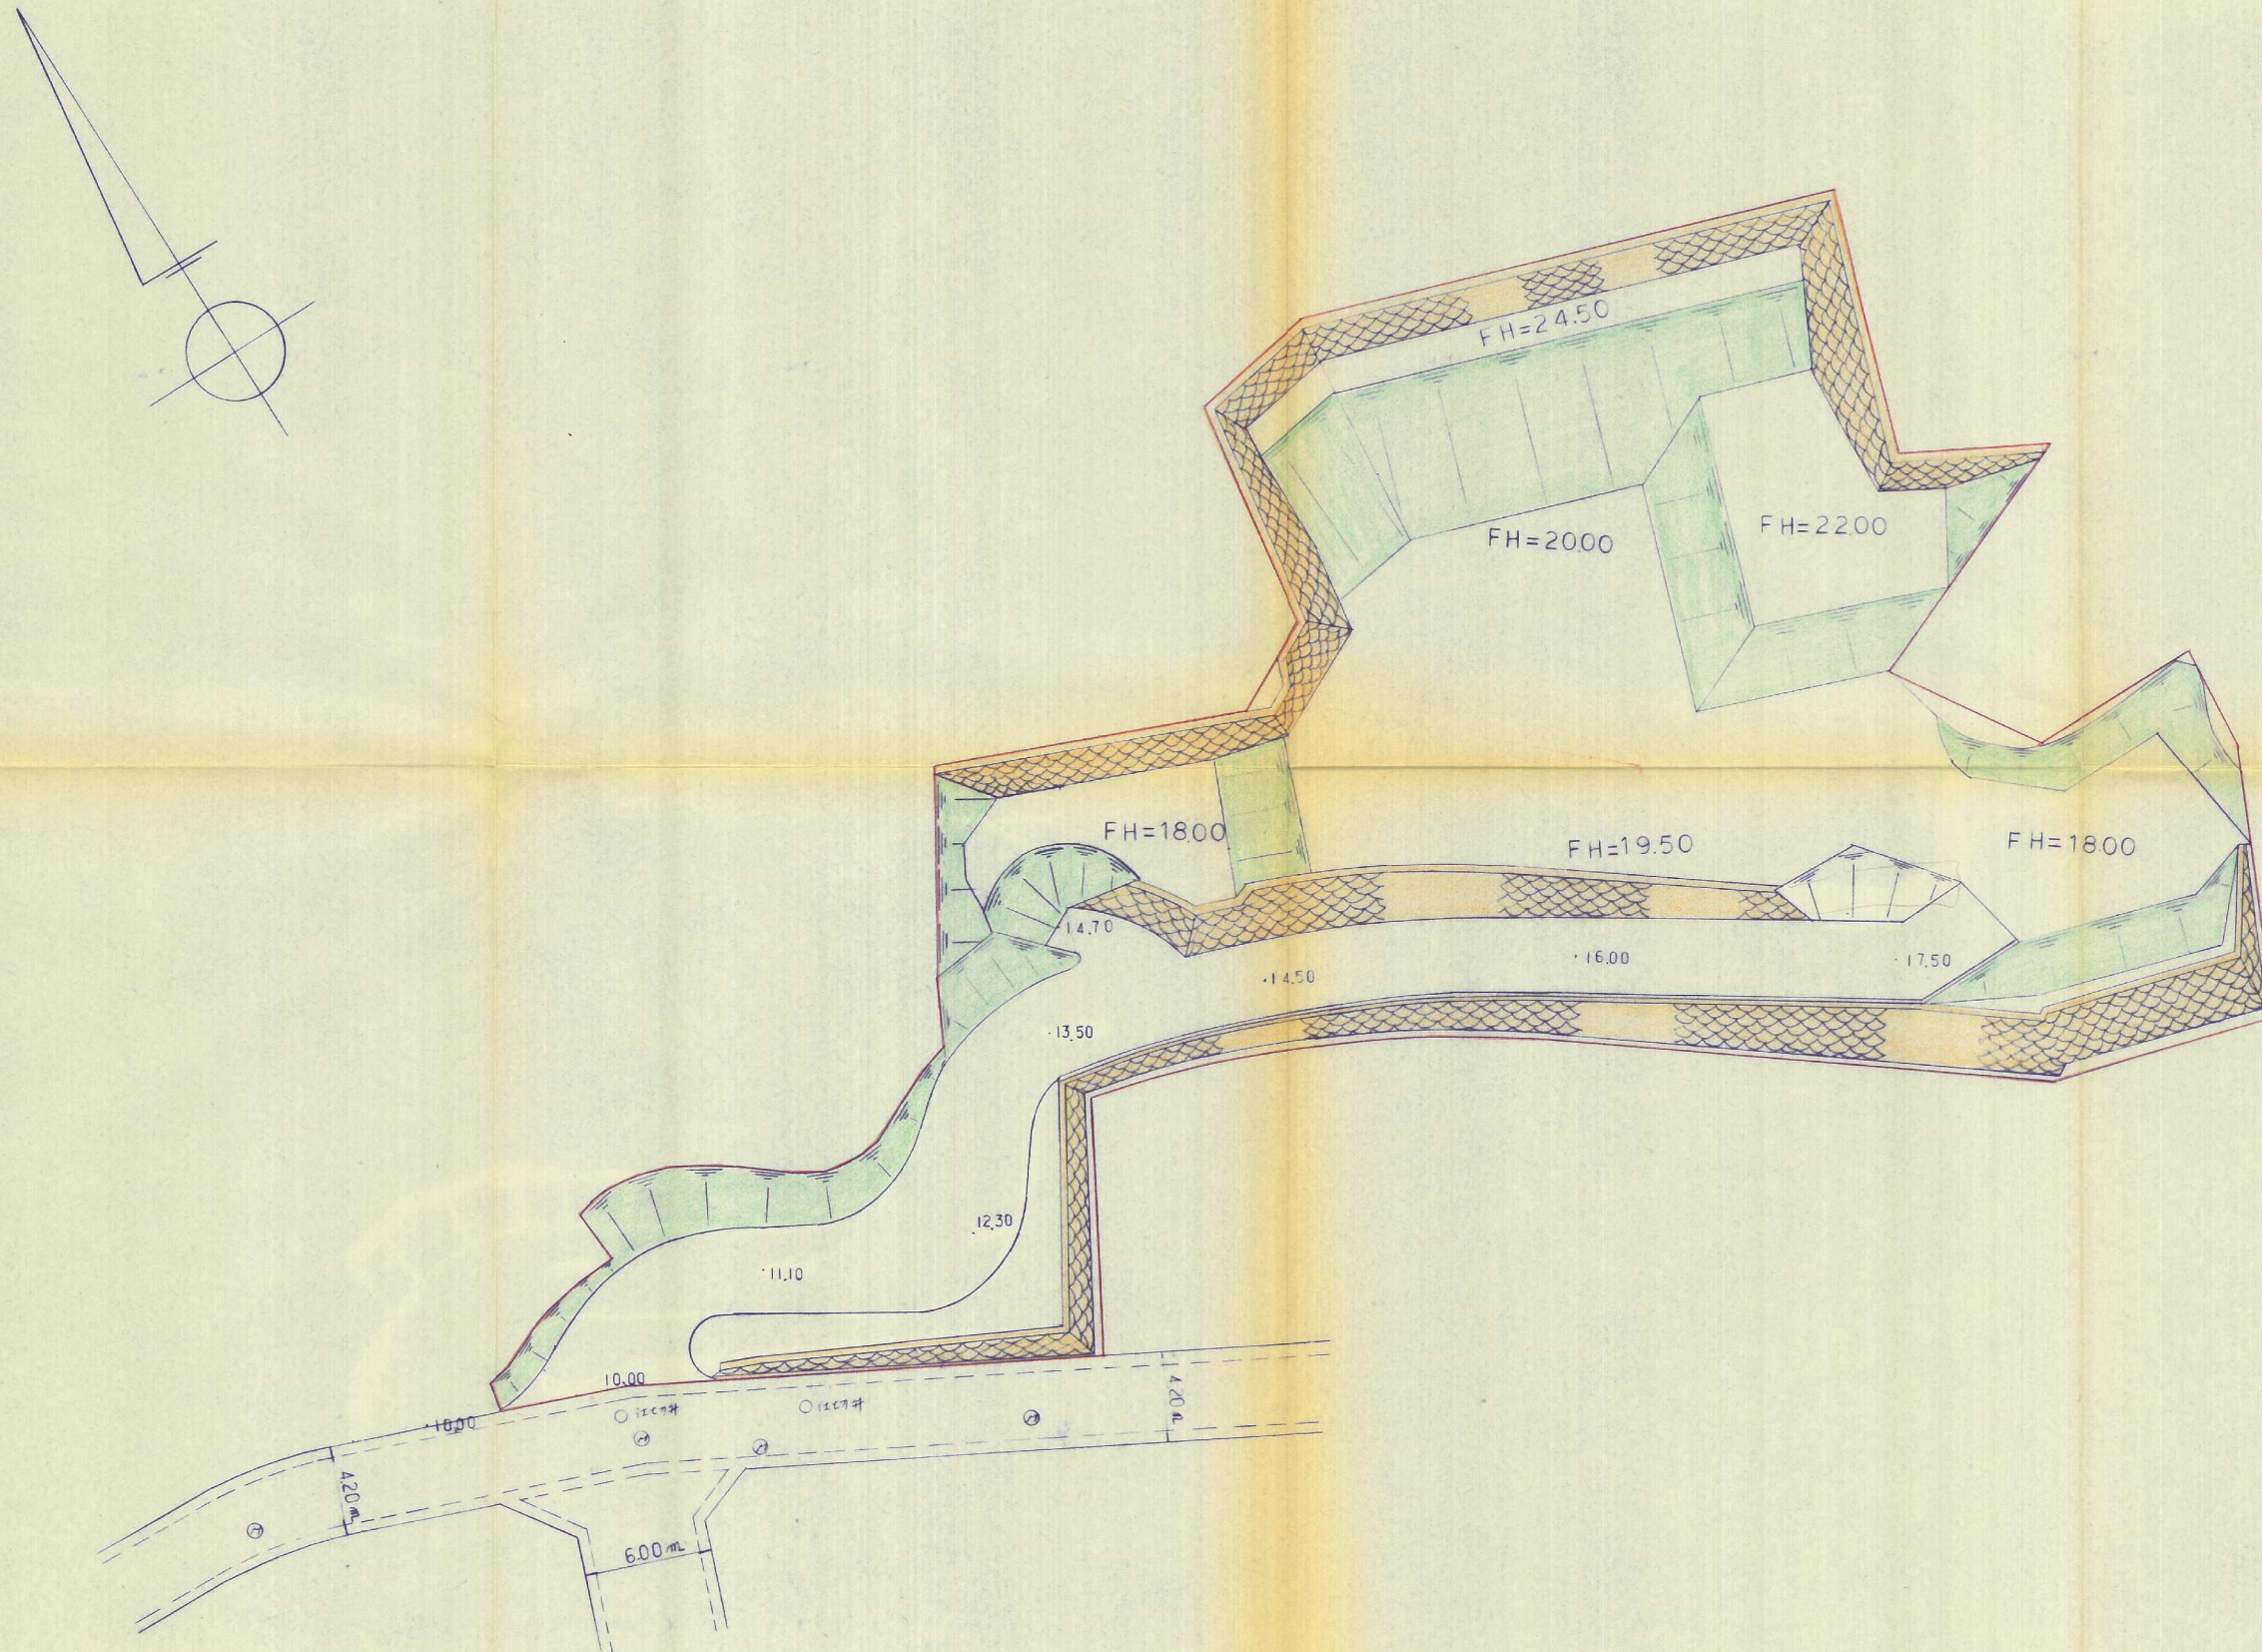

竣工図

63-17

	16	5	
設計者	蔵田 忠美	作成日	年 月 日