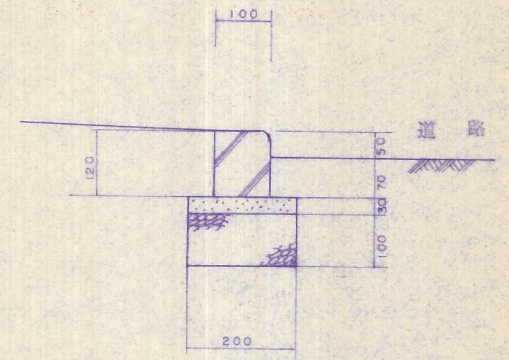
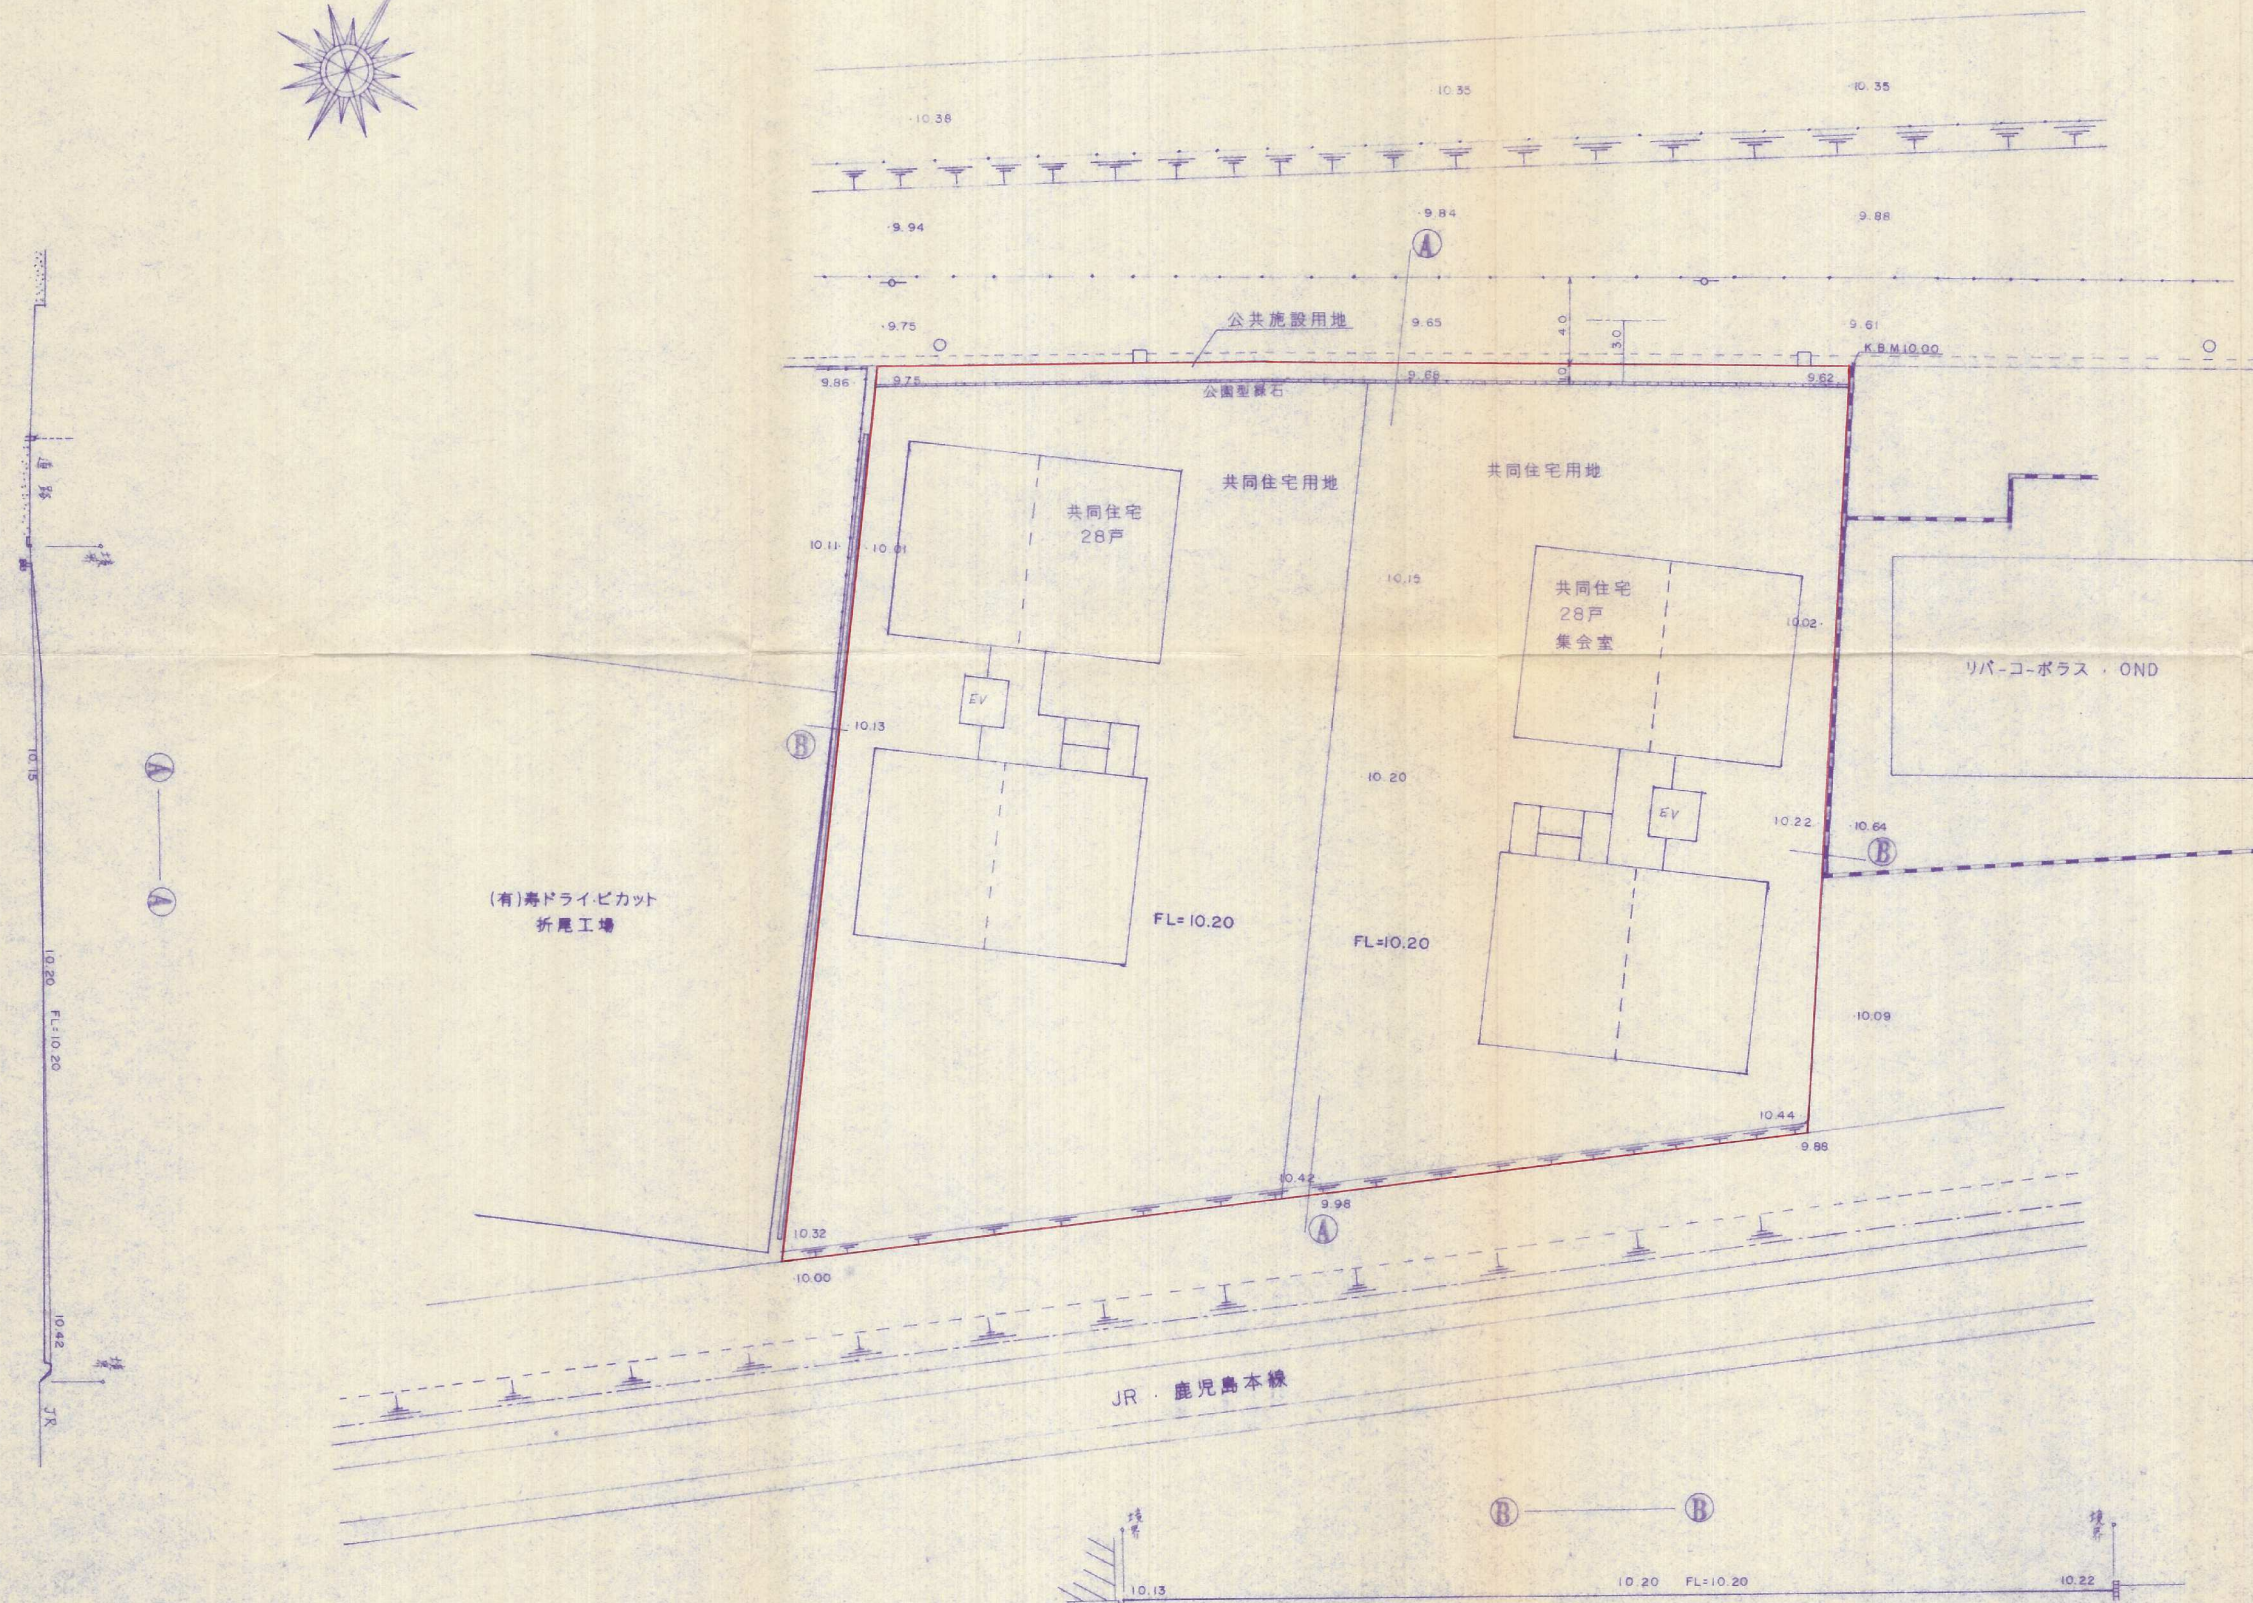
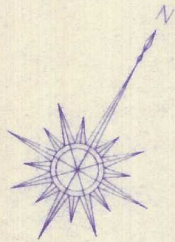
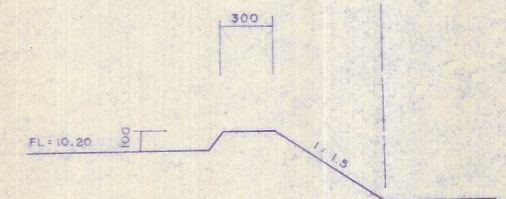


縮尺 1/250

$$S = 1/10$$

$$S = 1/30$$


竣工图 元-46

事業主	工藤建設株式会社		
北九州市八幡西区陣原四丁目 980-2, 981-1	縮 尺		
	図示 設計製図		
造成計画平面図			
図面番号	設計年月日		
設計	株式会社 桐 友		