


<進入通路>

面積表			
	底辺	高さ	計
①	1.70	0.95	1.615
②	8.80	2.80	24.64
③	8.80	0.60	5.28
④	14.30	1.20	17.16
⑤	14.30	2.90	41.47
⑥	14.60	0.40	5.84
⑦	14.60	2.60	37.96
⑧	10.20	4.40	44.88
⑨	6.40	1.00	6.40
⑩			
⑪			
信面積			185.245
面積			92.6225

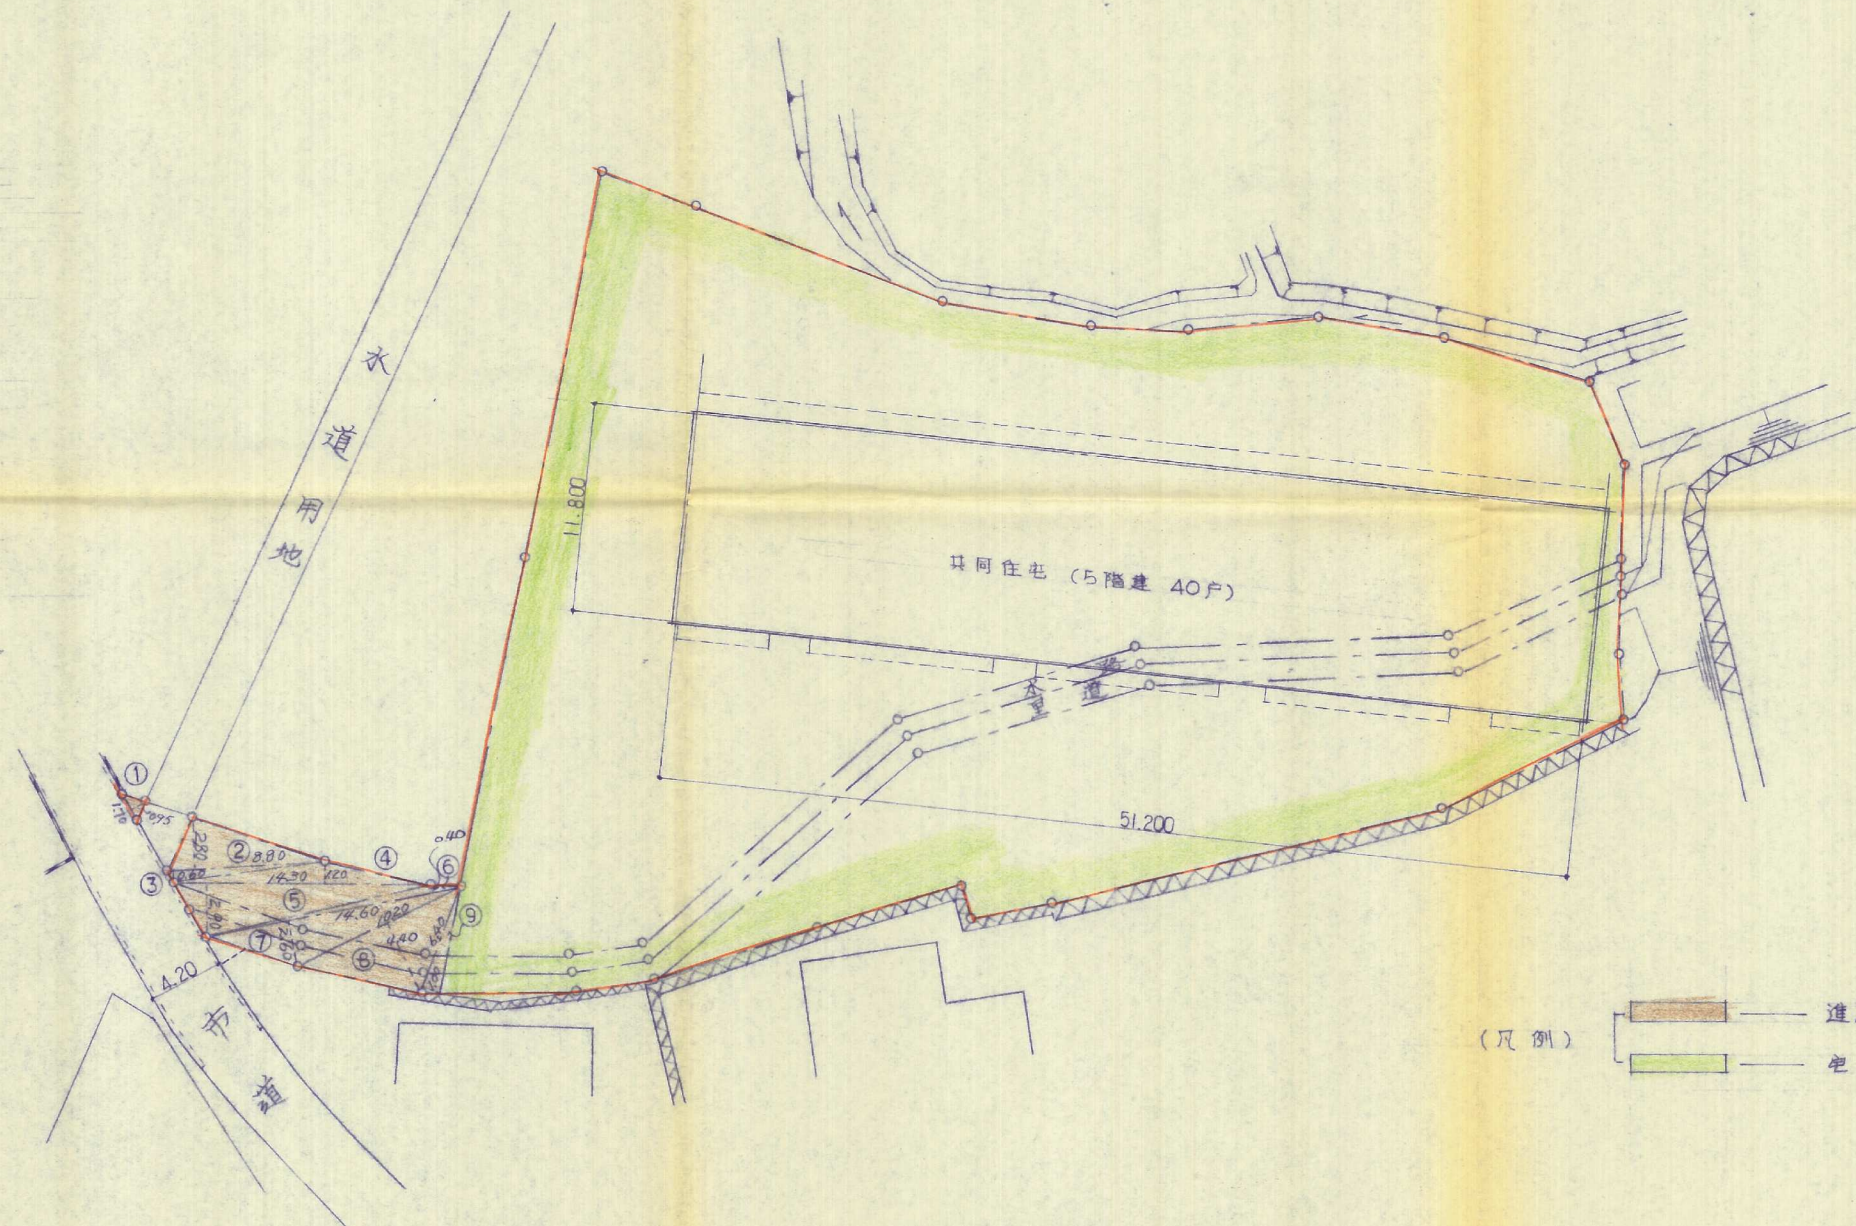

竣工図 58-51

開発者	(株)岡部不動産	図番	6/13
開発場所	八幡西区幸神三丁目	縮尺	1/300
図面名称	土地利用計画図	設計	
福岡県中川区大字中岡6596番地の1			245-0861
岡部産業株式会社一級建築士事務所			