


竣工平面图

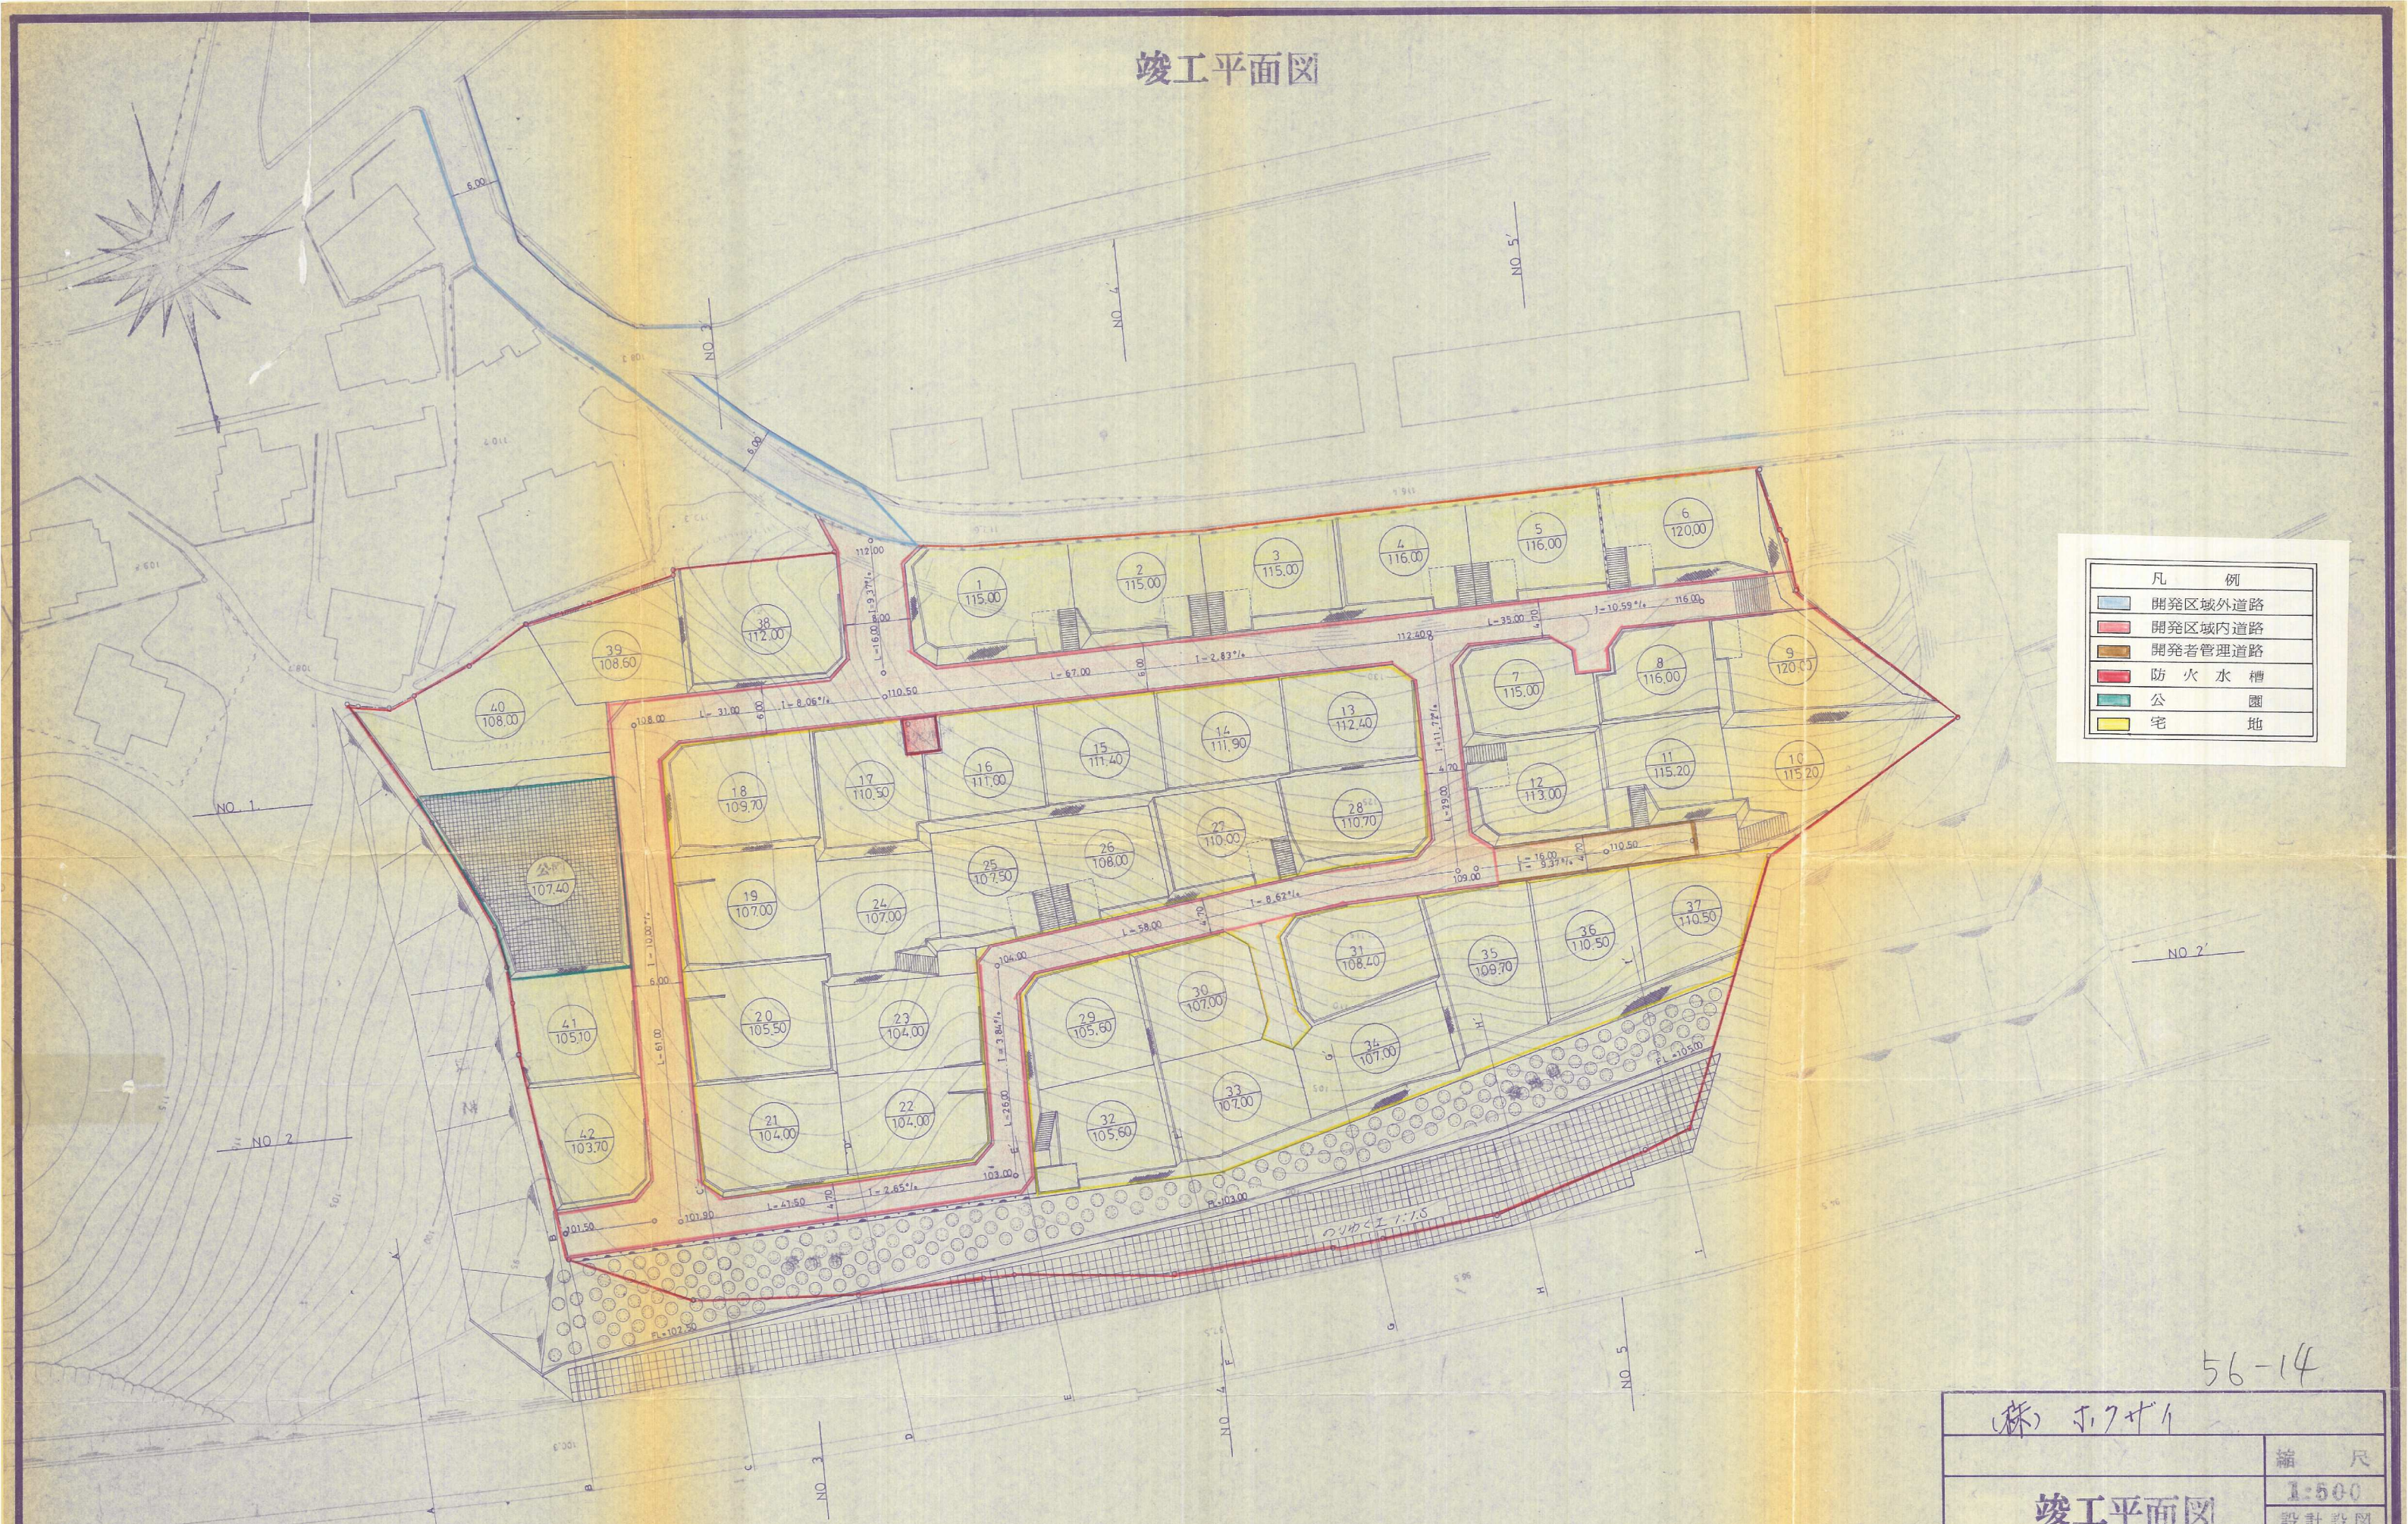

凡 例	
—	開発区域外道路
—	開発区域内道路
—	開発者管理道路
■	防火水槽
■	公園
■	宅地

56-14

(株) ホリザン		縮 尺
竣工平面图		1:500
設計年月日	図面番号	設計設図
1957.10.10	56-14	
北九州市小倉北区黄金2丁目9番11号		
高田建設株式会社 高田 俊夫		