


造成竣工平面图 S=1:250

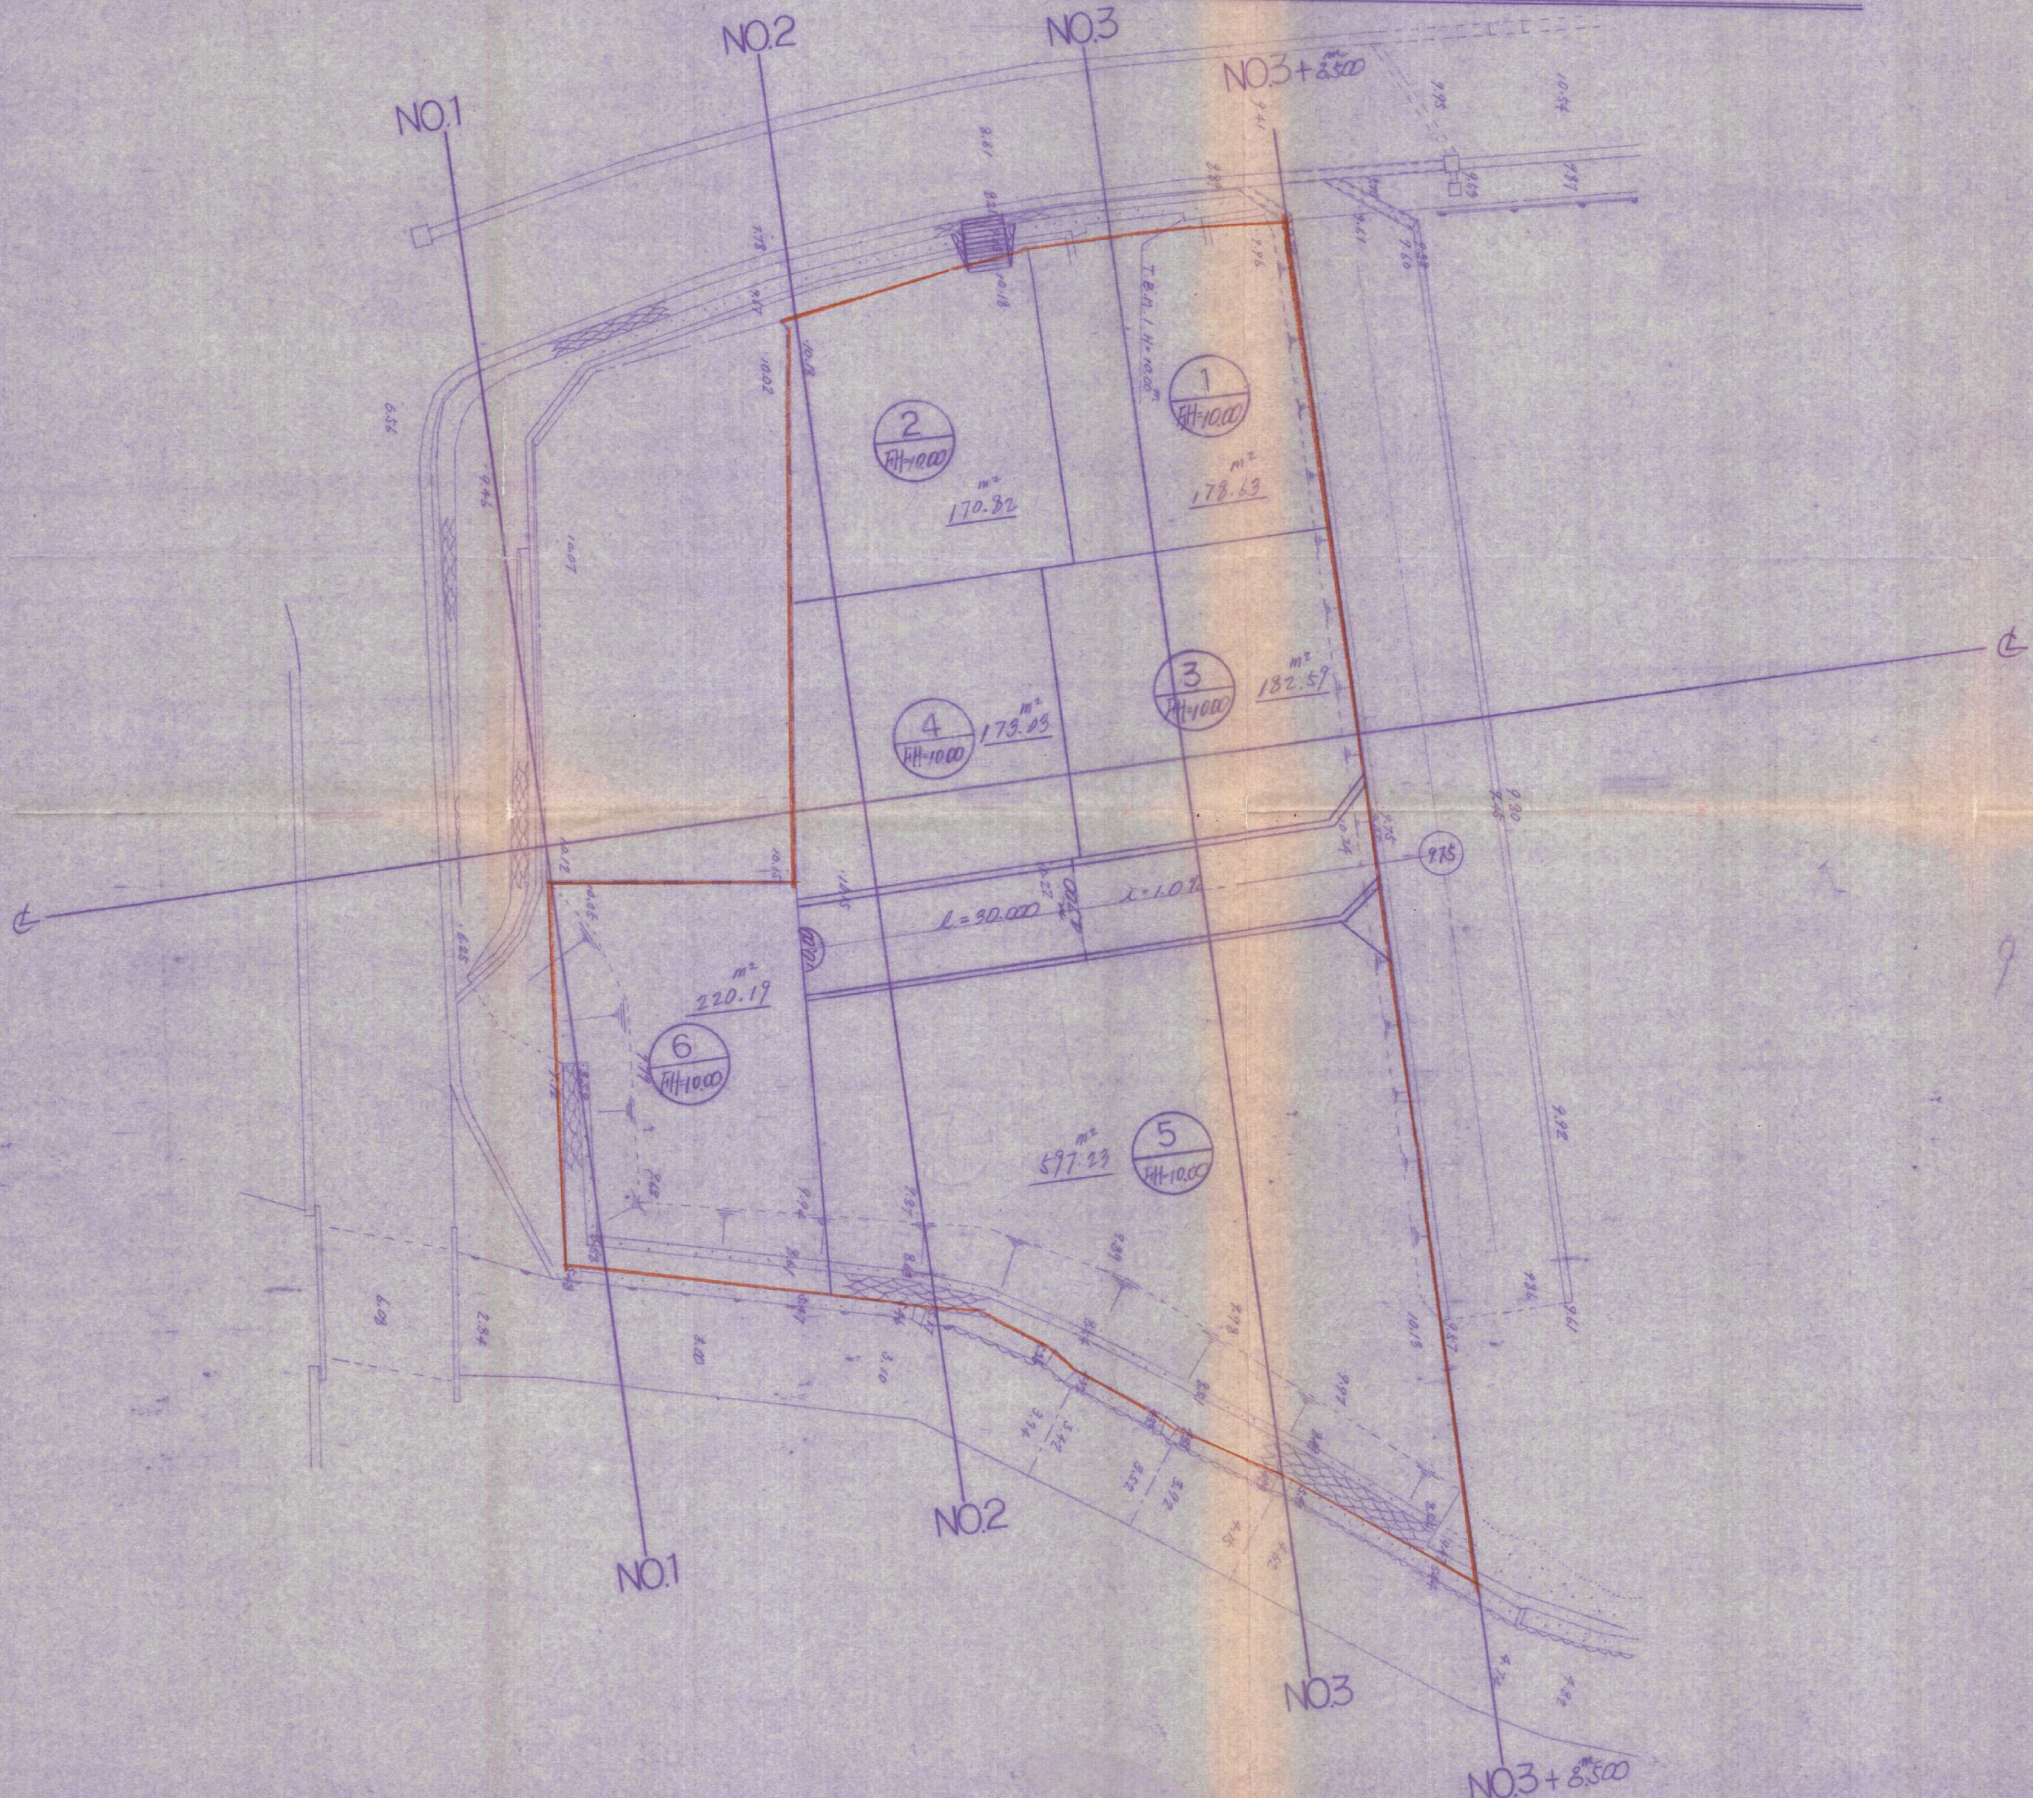

55-44

件名	第2期上々津役開発	図番	NO-4
場所	八幡西区上々津役	縮尺	S=1:250
図名	造成竣工平面図	担当	換印
設計	株東建設計事務所	月日	