


S = 1:250

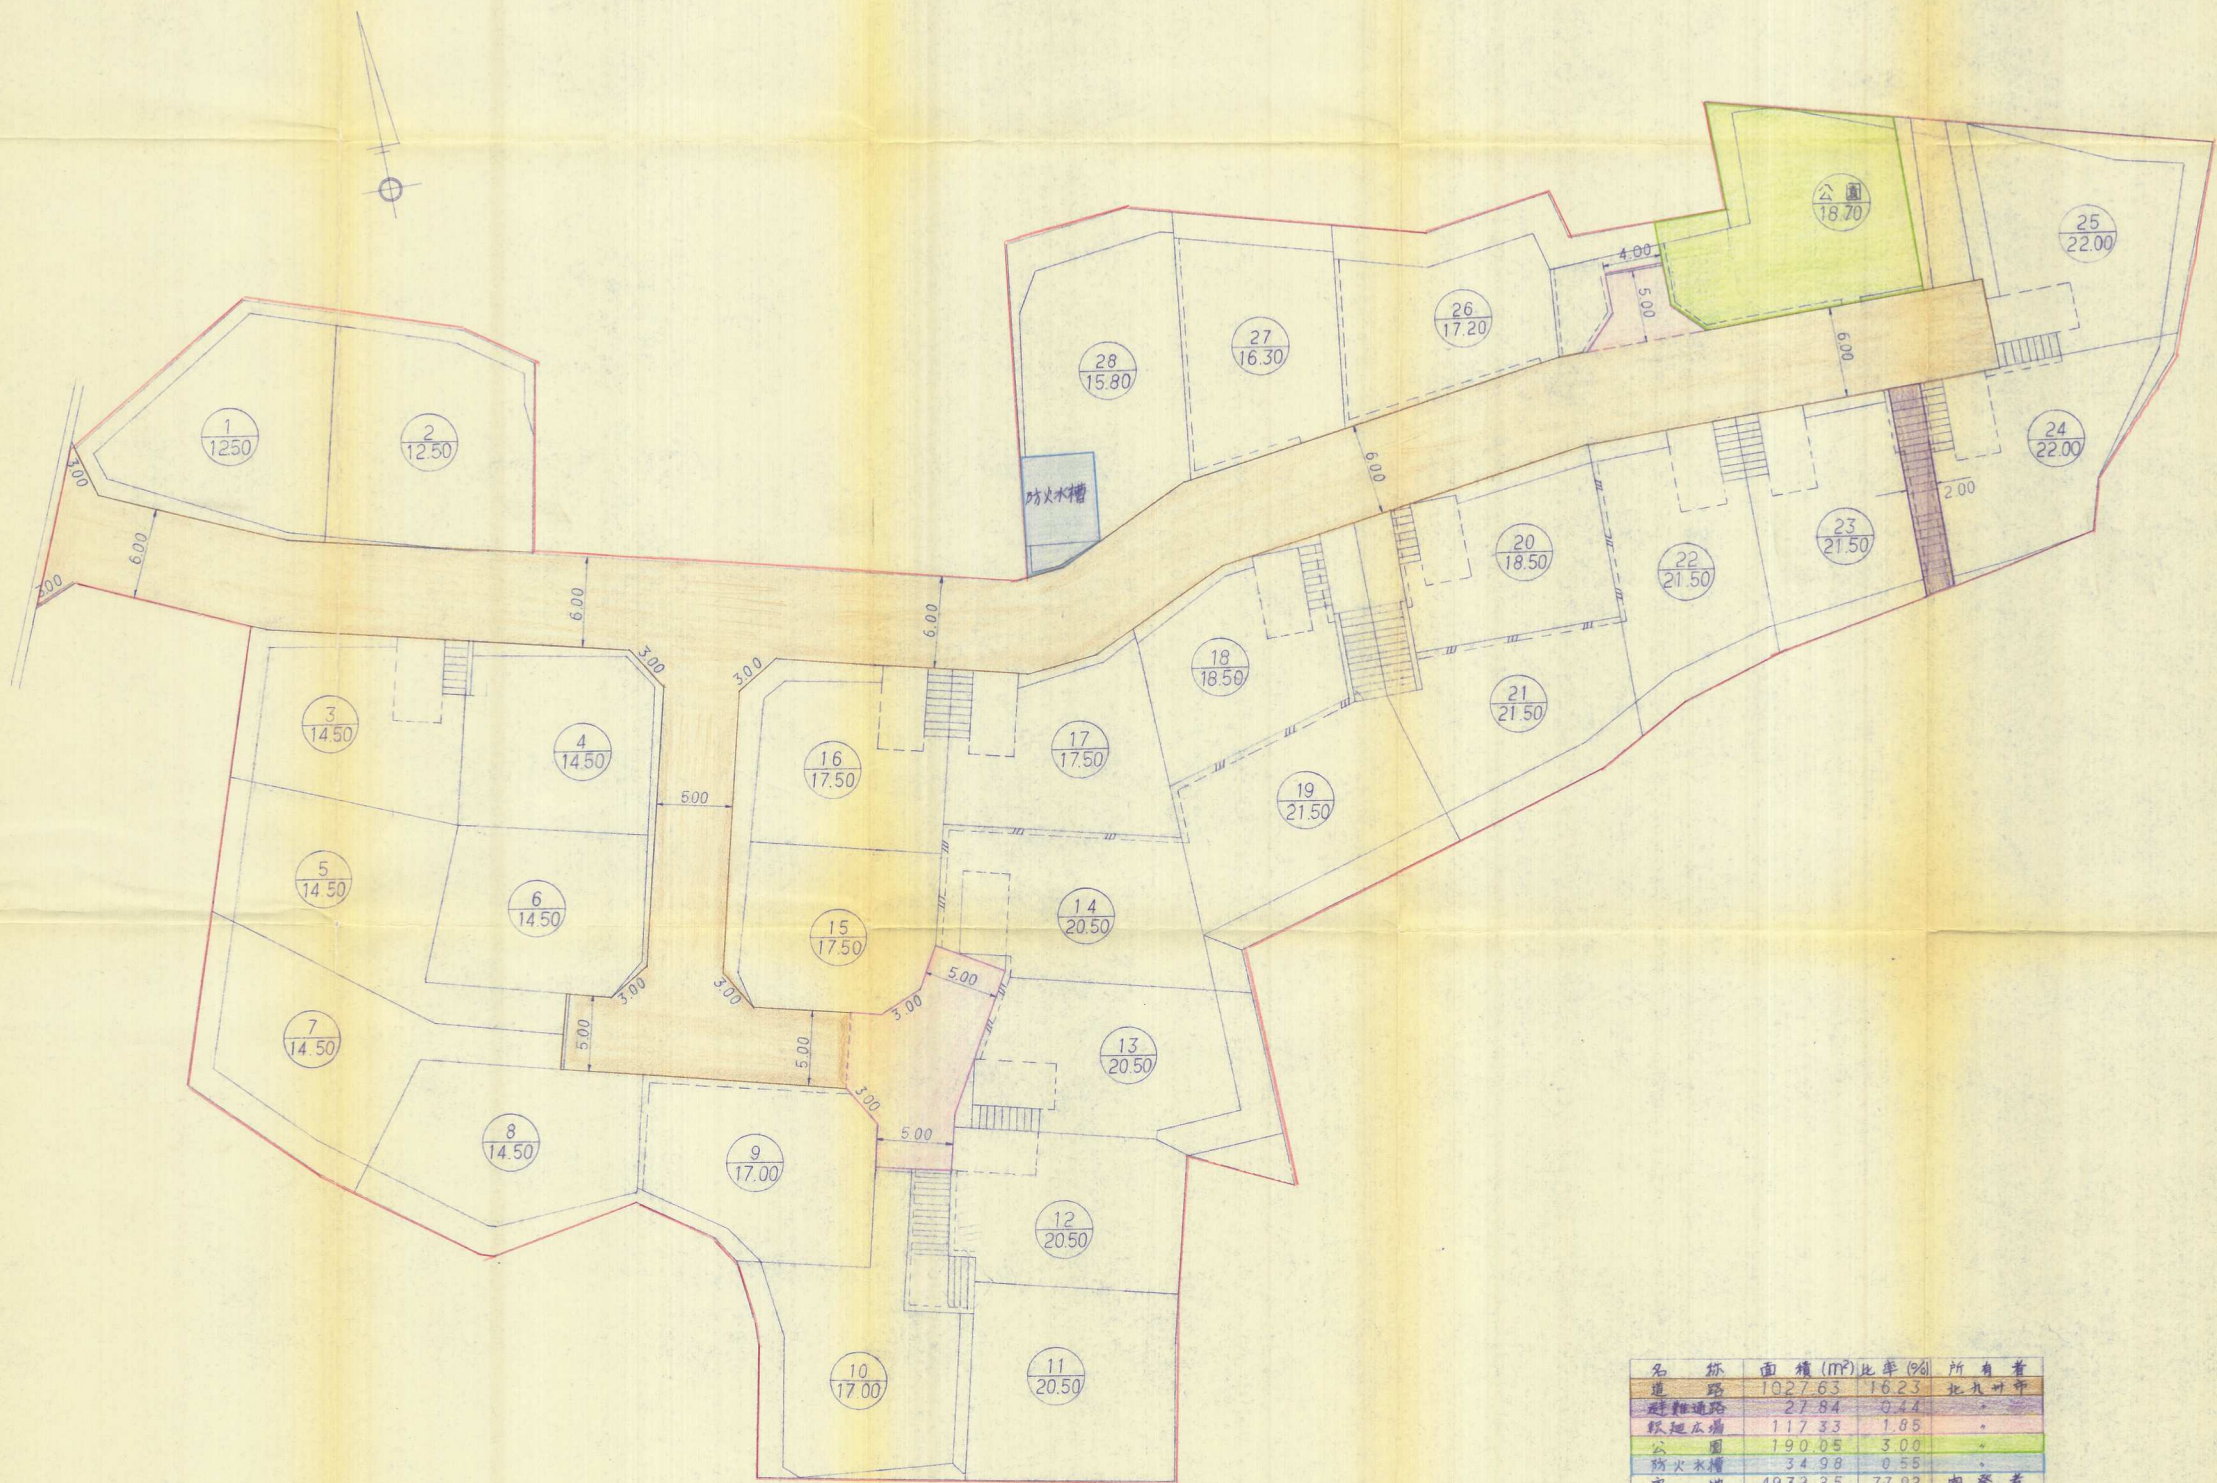

名称	面積 (m²)	比率 (%)	所有者
道路	1027.63	16.23	北九州市
避難通路	27.84	0.44	・
鉄道広場	117.33	1.85	・
公園	190.05	3.00	・
防火水槽	34.98	0.55	・
宅地	4932.25	77.92	開発者
計	6330.08	100.00	

竣工図	
申請人	遠賀郡水巻町大字坂井1132 有限会社 坂井工務店
工事場所	北九州市八幡西区南麓見町
図面名称	土地利用計画図
編 号	19 6
設計者	福永義弘
作成日	57年10月1日