




# 土地利用計画図 S = 1 : 300

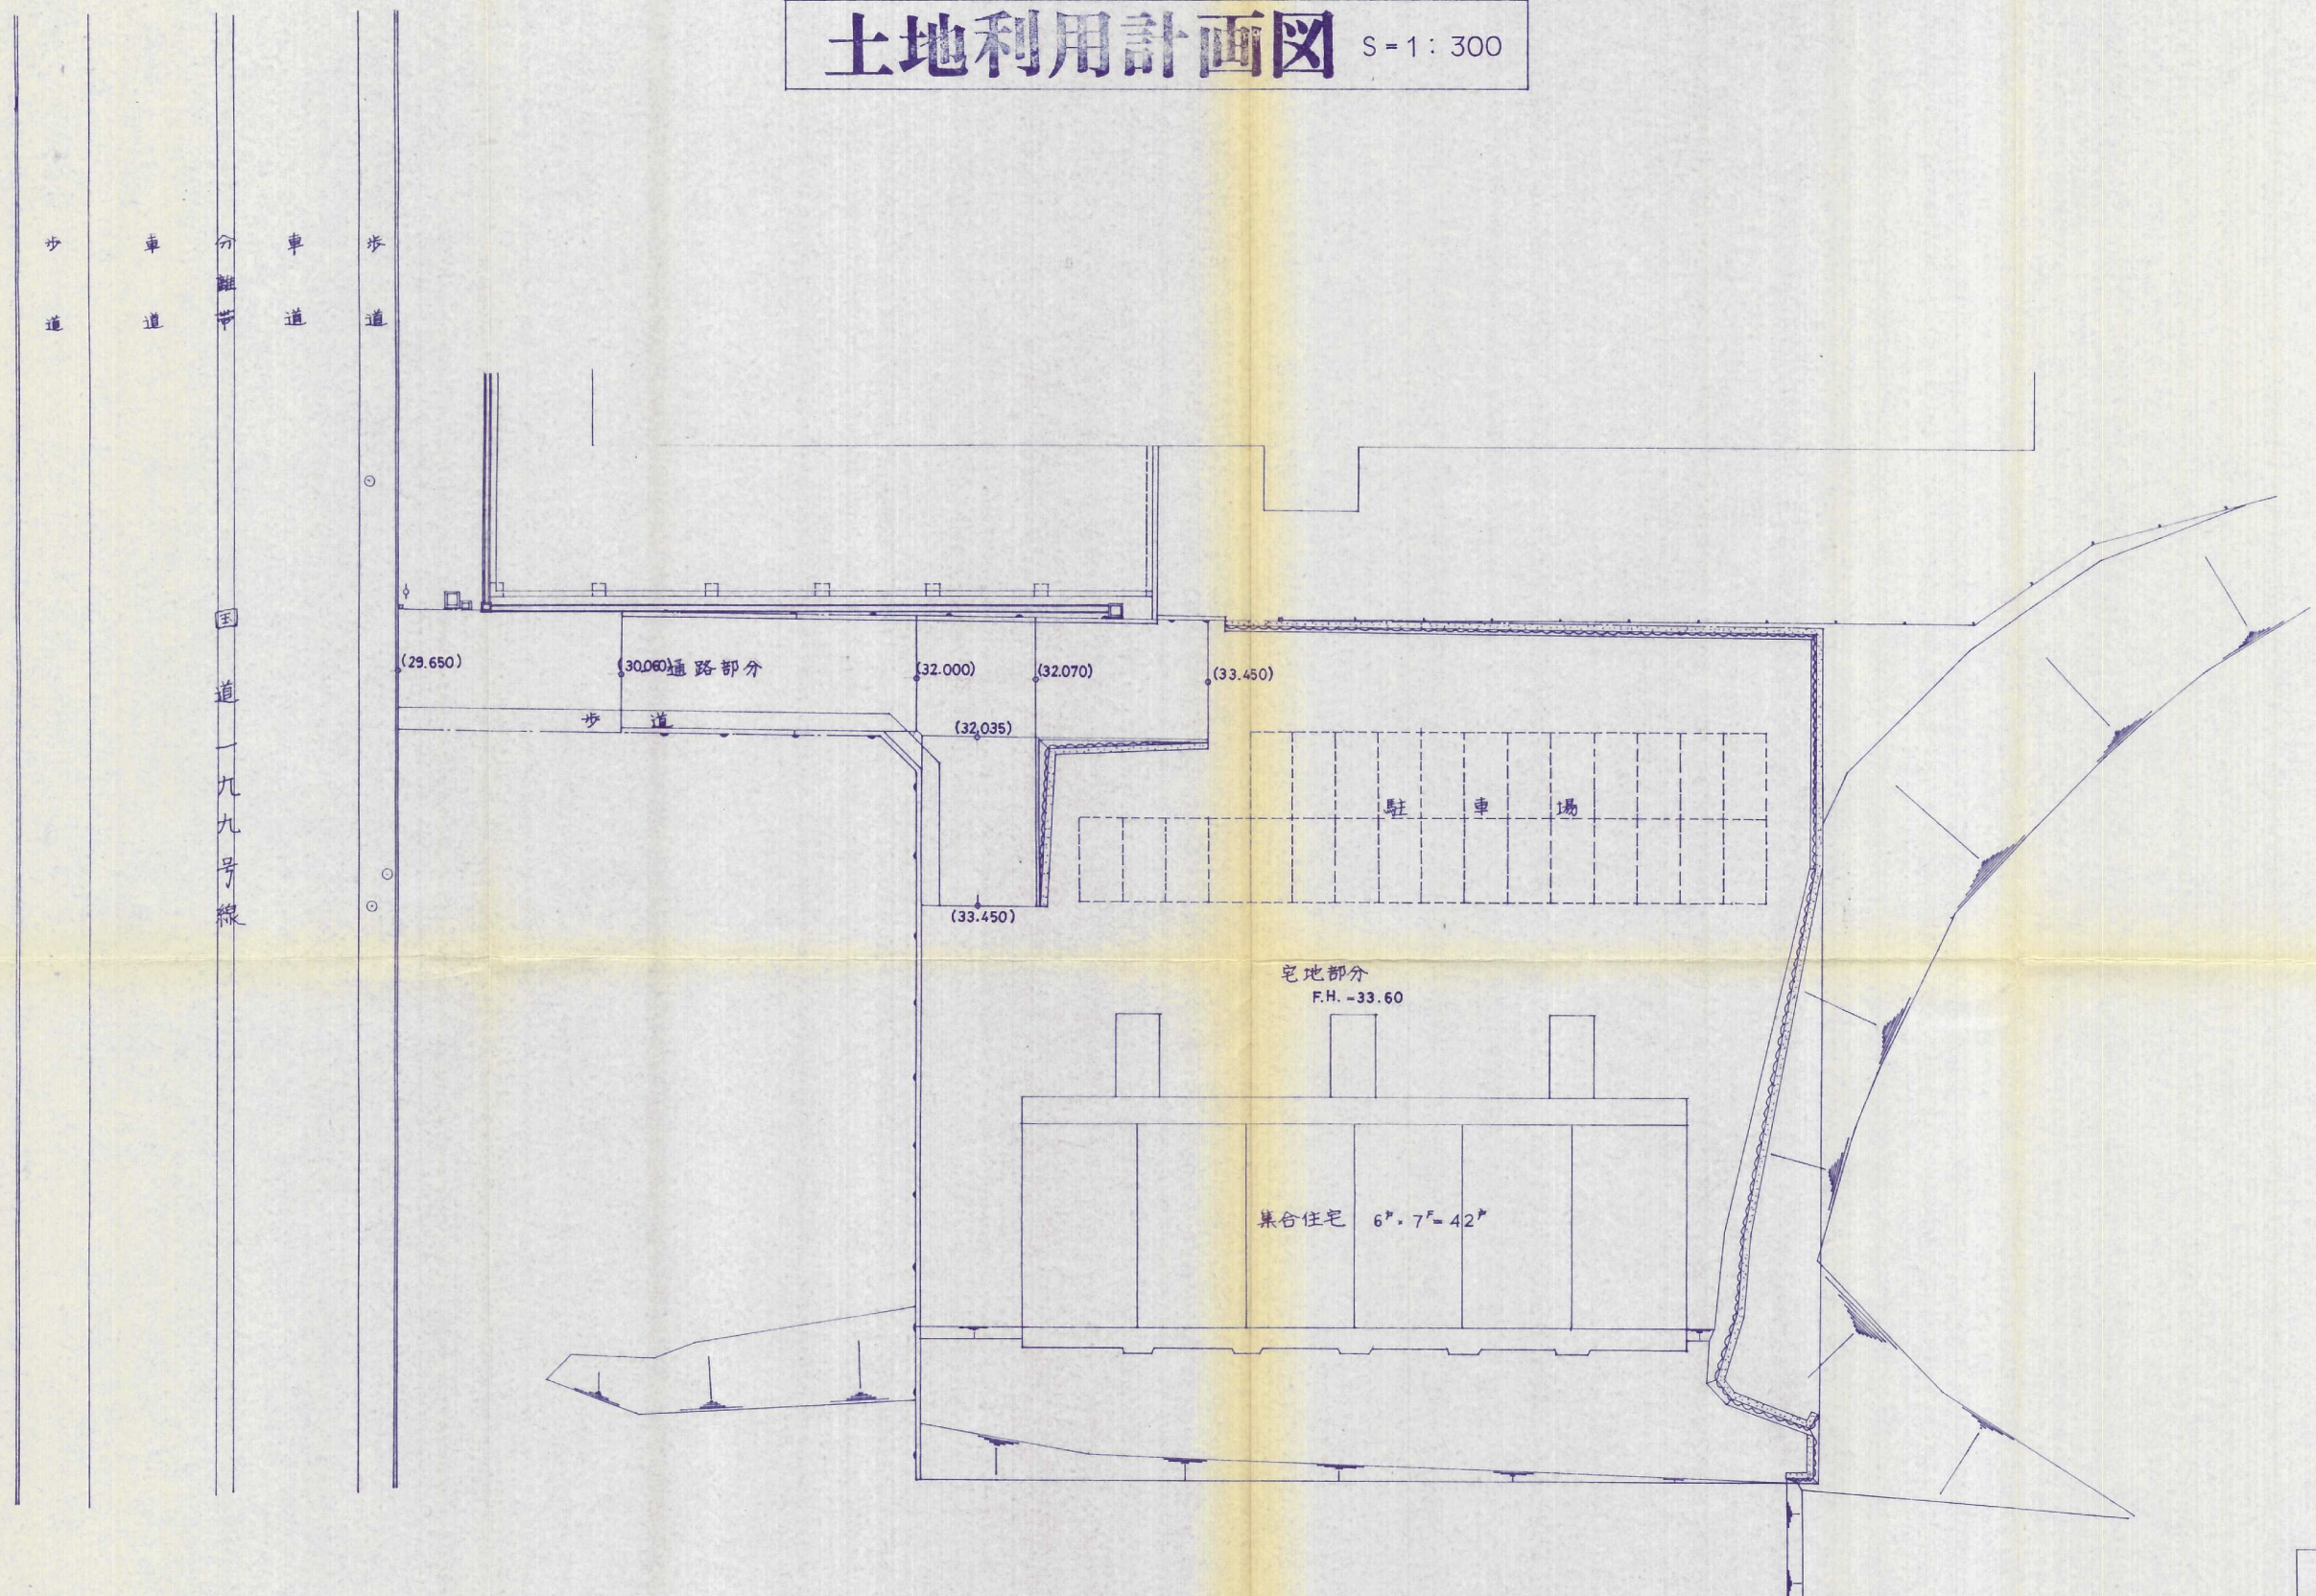

## 土地利用計画図

竣工図 58-27

工事名称	信和マンション敷地造成工事		
事業主	遠賀町大字本渡1823 信和興産株式会社		
工事場所	北九州市八幡西区折尾5丁目274-1外3筆		
図面名称		縮尺	1 : 300
作成年月日	昭和58年6月12日	図番	NO.5
上村 事務所			
北九州市八幡西区中央1丁目3-11号 TEL 661-3381~2			