






## A circle with a shaded sector. The sector is shaded with a dense, dark pattern. A label 'N' is placed near the arc of the sector.

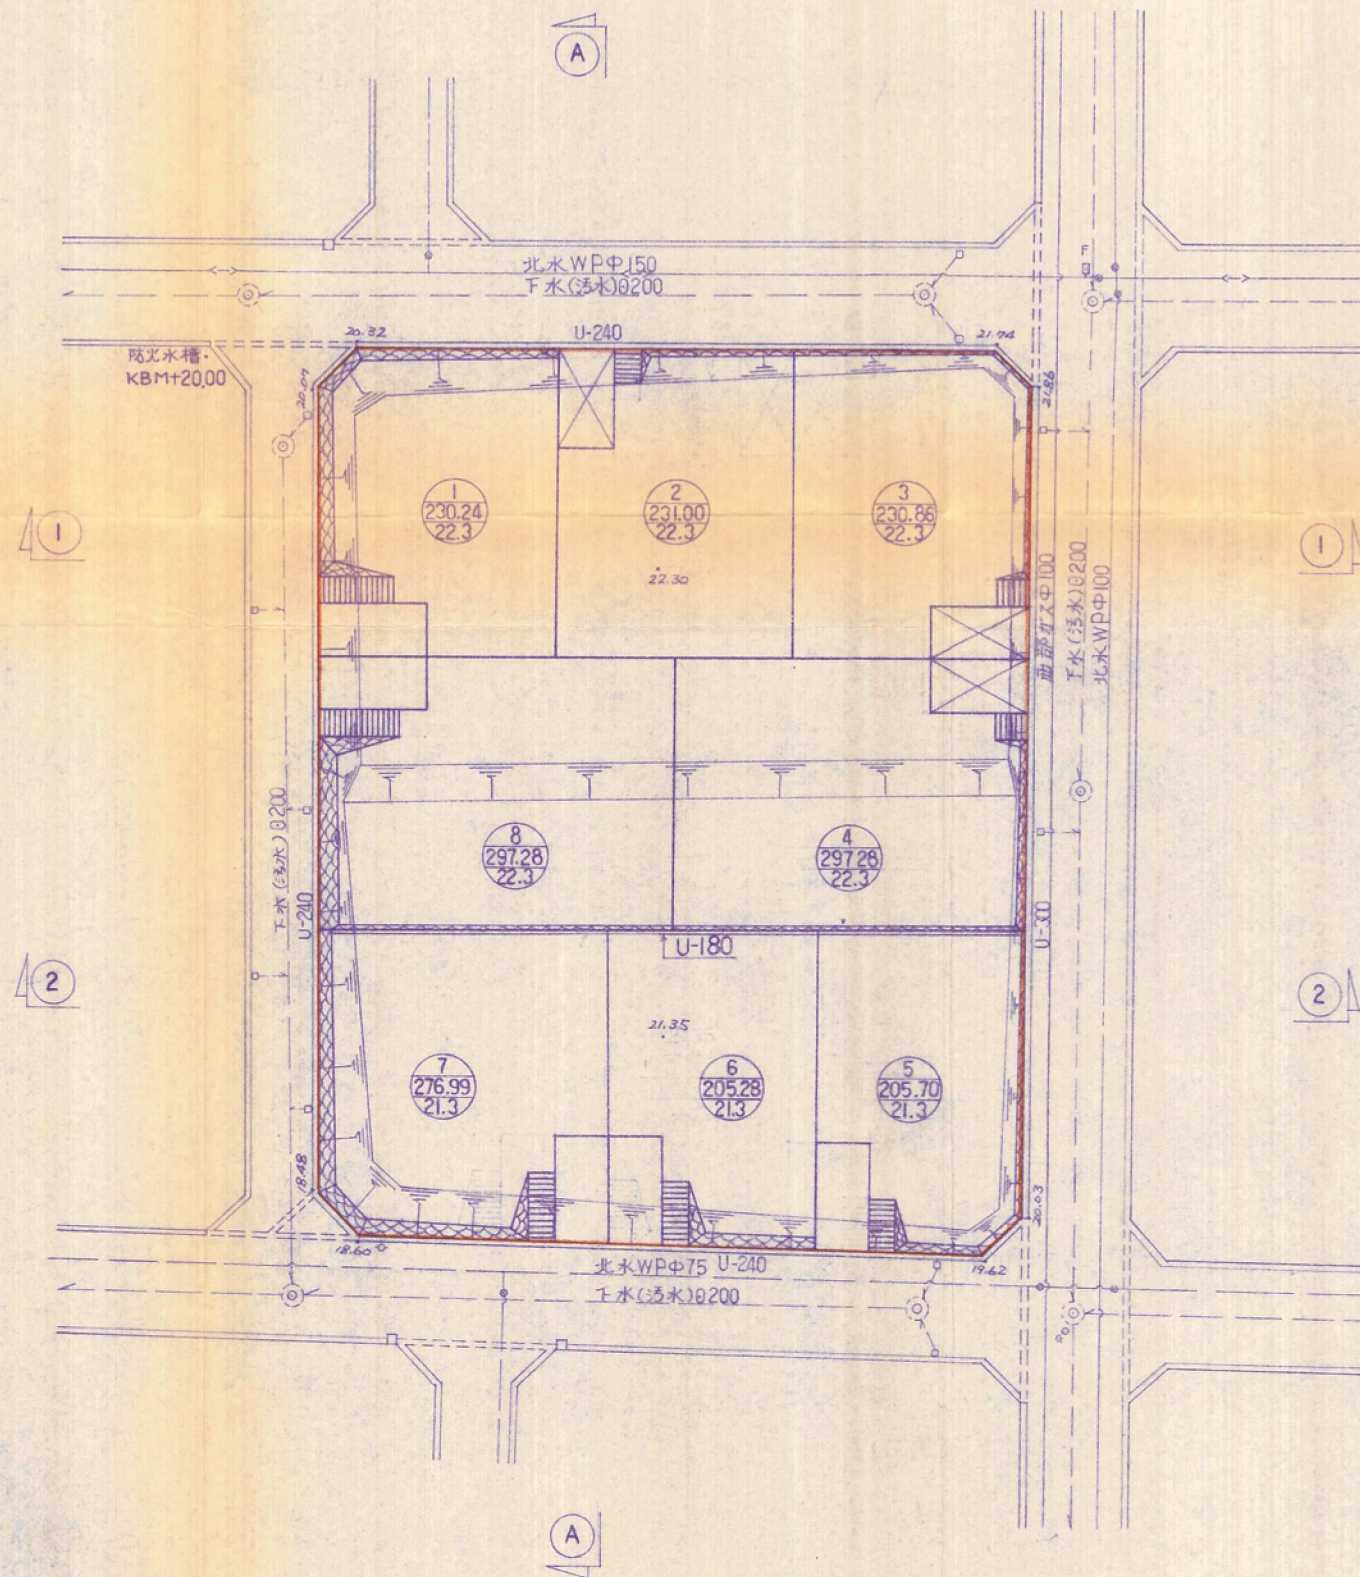

凡 例	
	宅 地 番 号 宅 地 面 積 (m <sup>2</sup> ) 宅 地 高 (m)
• 22.30	現 地 盤 高
	車 庫 (二次製品・BOX)
	車 庫 (現場打・OPEN)
	石 積

57-24

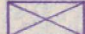申請者	アサ/不動産株式会社		
代表取締役	鈴木 誠一		
開発場所	八幡西区大浦 2丁目 9		
図面名称	造成 竣工 平面図		
開発許可申請	縮	尺	図面番号
	S 1/300		5/10
株式会社池永設計	TEL 093-667-4623	1982 年	5 月 日