


竣工平面图 縮尺 1:500



凡例

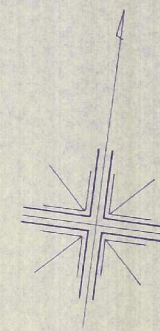

- (実線) 南苑区域
- - (破線) 仮換地指定区域
- (黄線) 区画整理事業決定区域(本城南側)

竣工図 57-56

施主	(資) 中屋敷材木店		
所在地	北本市八幡地区本城776-2外 楠木宅地造成工事	縮尺	1:500
竣工 平面図		設計設図	
図面番号	設計年月日		
4/10	57.9		
設計者 施行者	高田建設株式会社		