


造成竣工平面図 S<sup>1</sup>/<sub>300</sub>

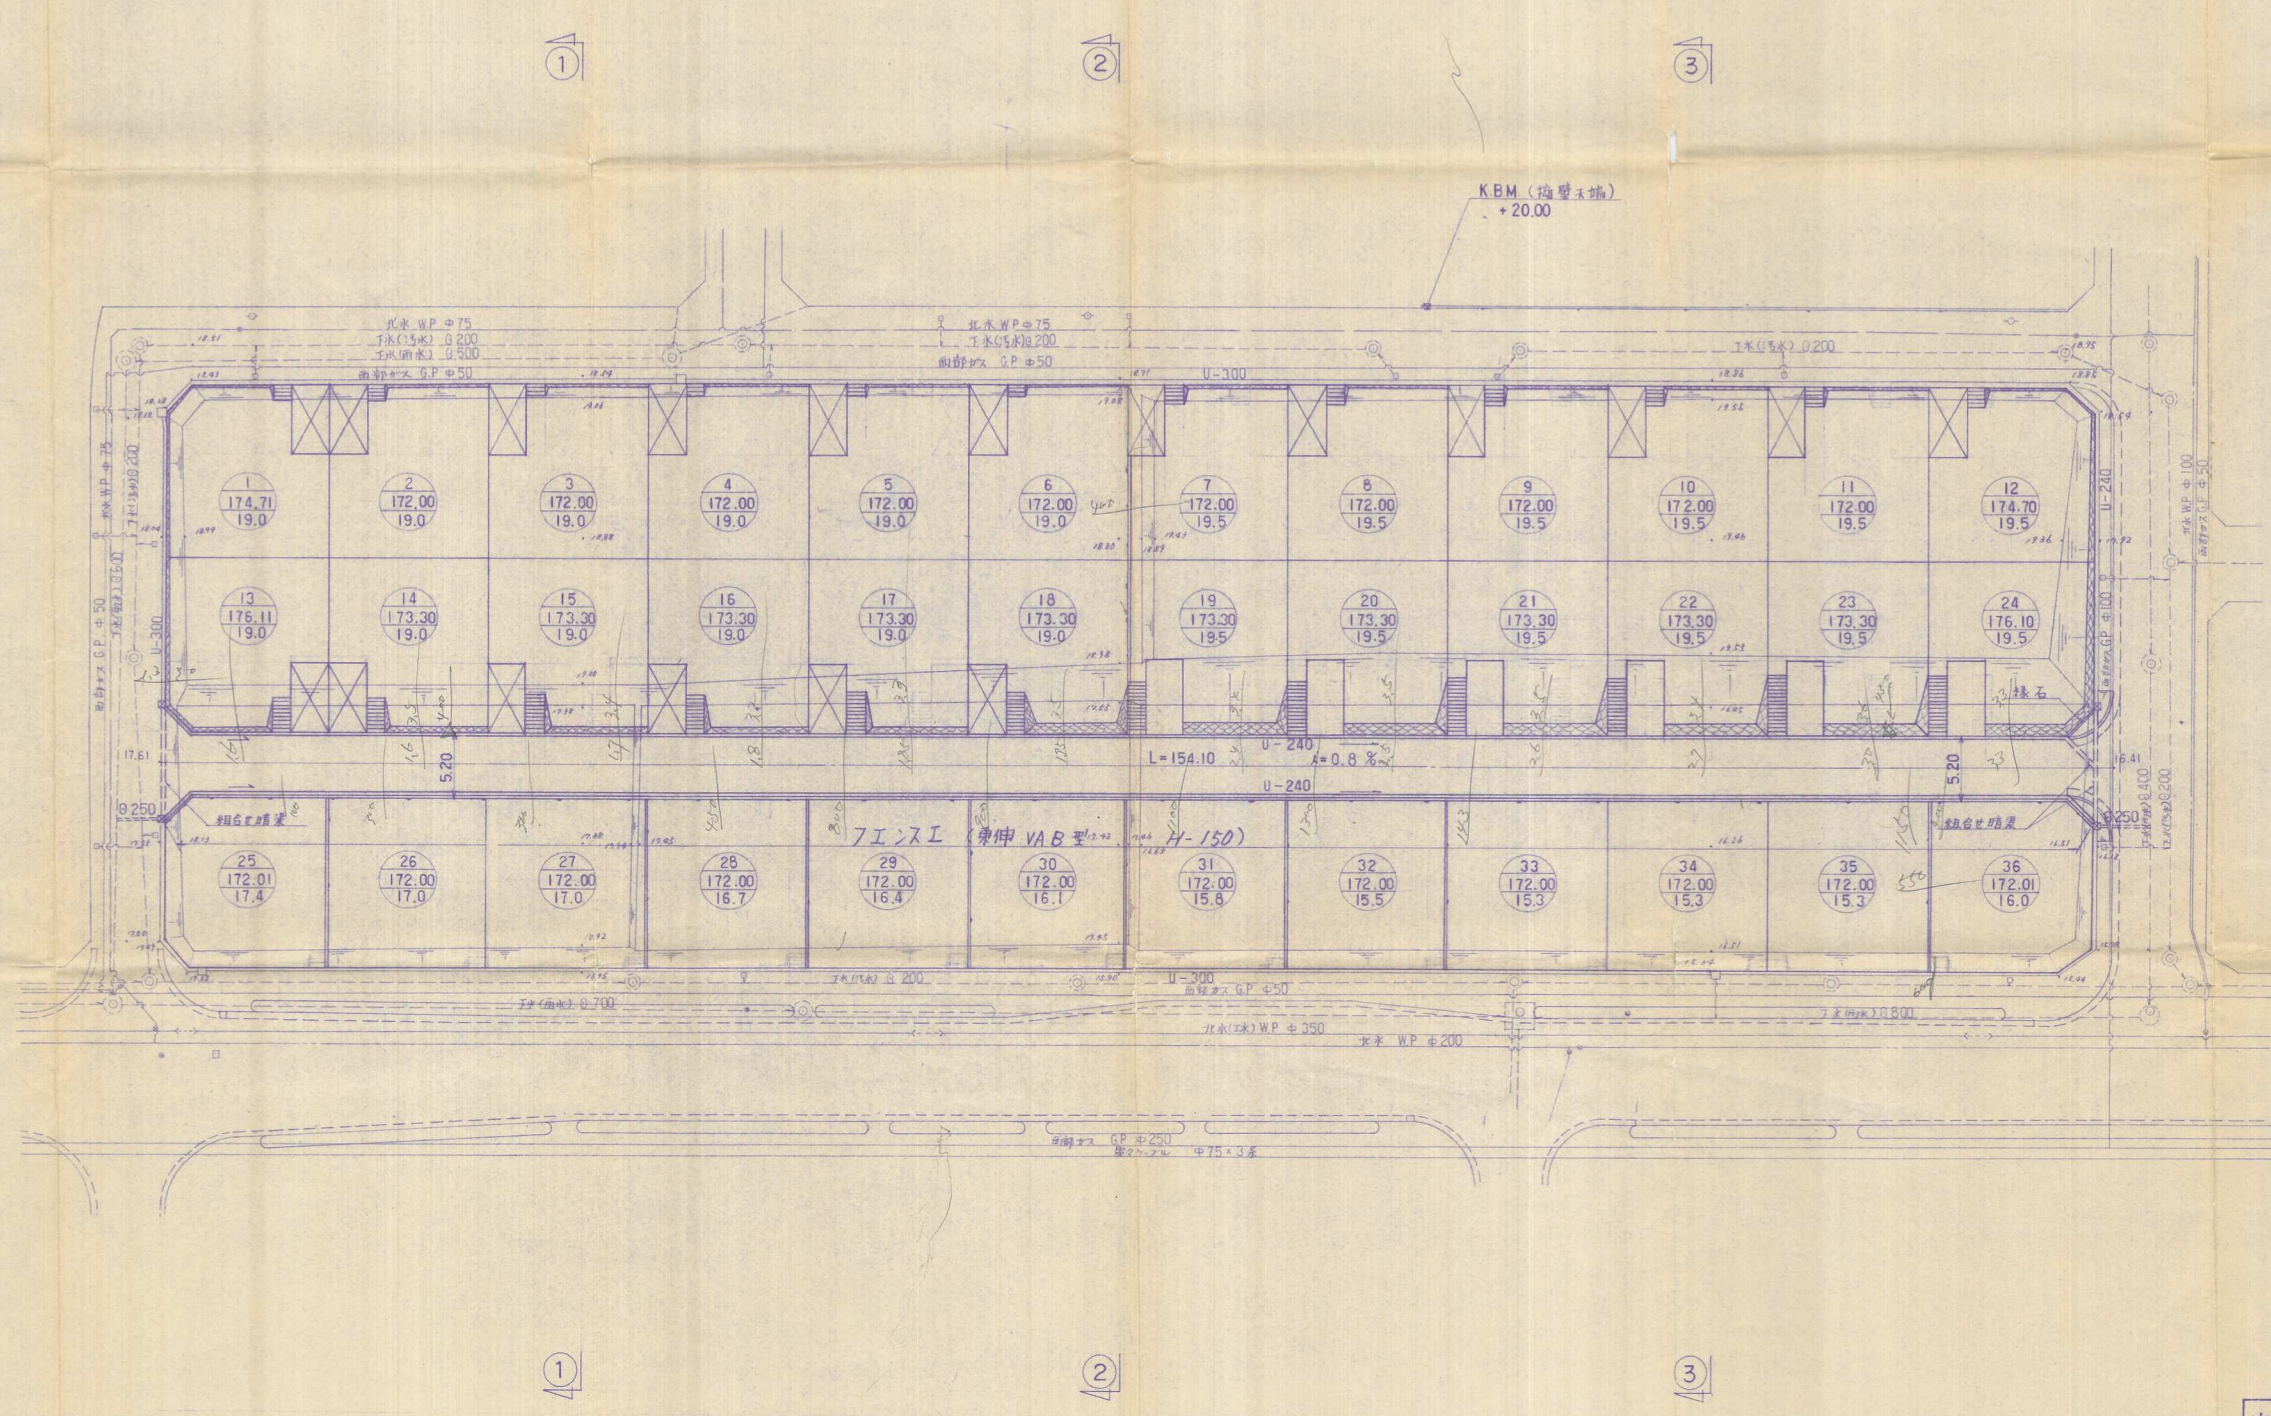

凡 例	
	宅地番号 宅地面積 (㎡) 宅地高 (m)
18.95	現地盤高
	車庫(現場打OPEN)
	車庫(二次製品BOX)
	石 積
	擁 壁
	L-500
	雨水溝

申請者	アサ/不動産株式会社 代表取締役専務 乾 浩三		
開発場所	八幡西区大浦3丁目13番		
図面名称	造成竣工平面図		
開発許可申請	縮 尺	図面番号	
	S <sup>1</sup> / <sub>300</sub>	6/13	
株式会社池永設計 TEL 086-4623	検 印	作 成 日	84 年 4 月 日