
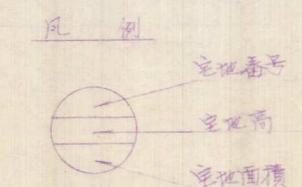


竣工平面図

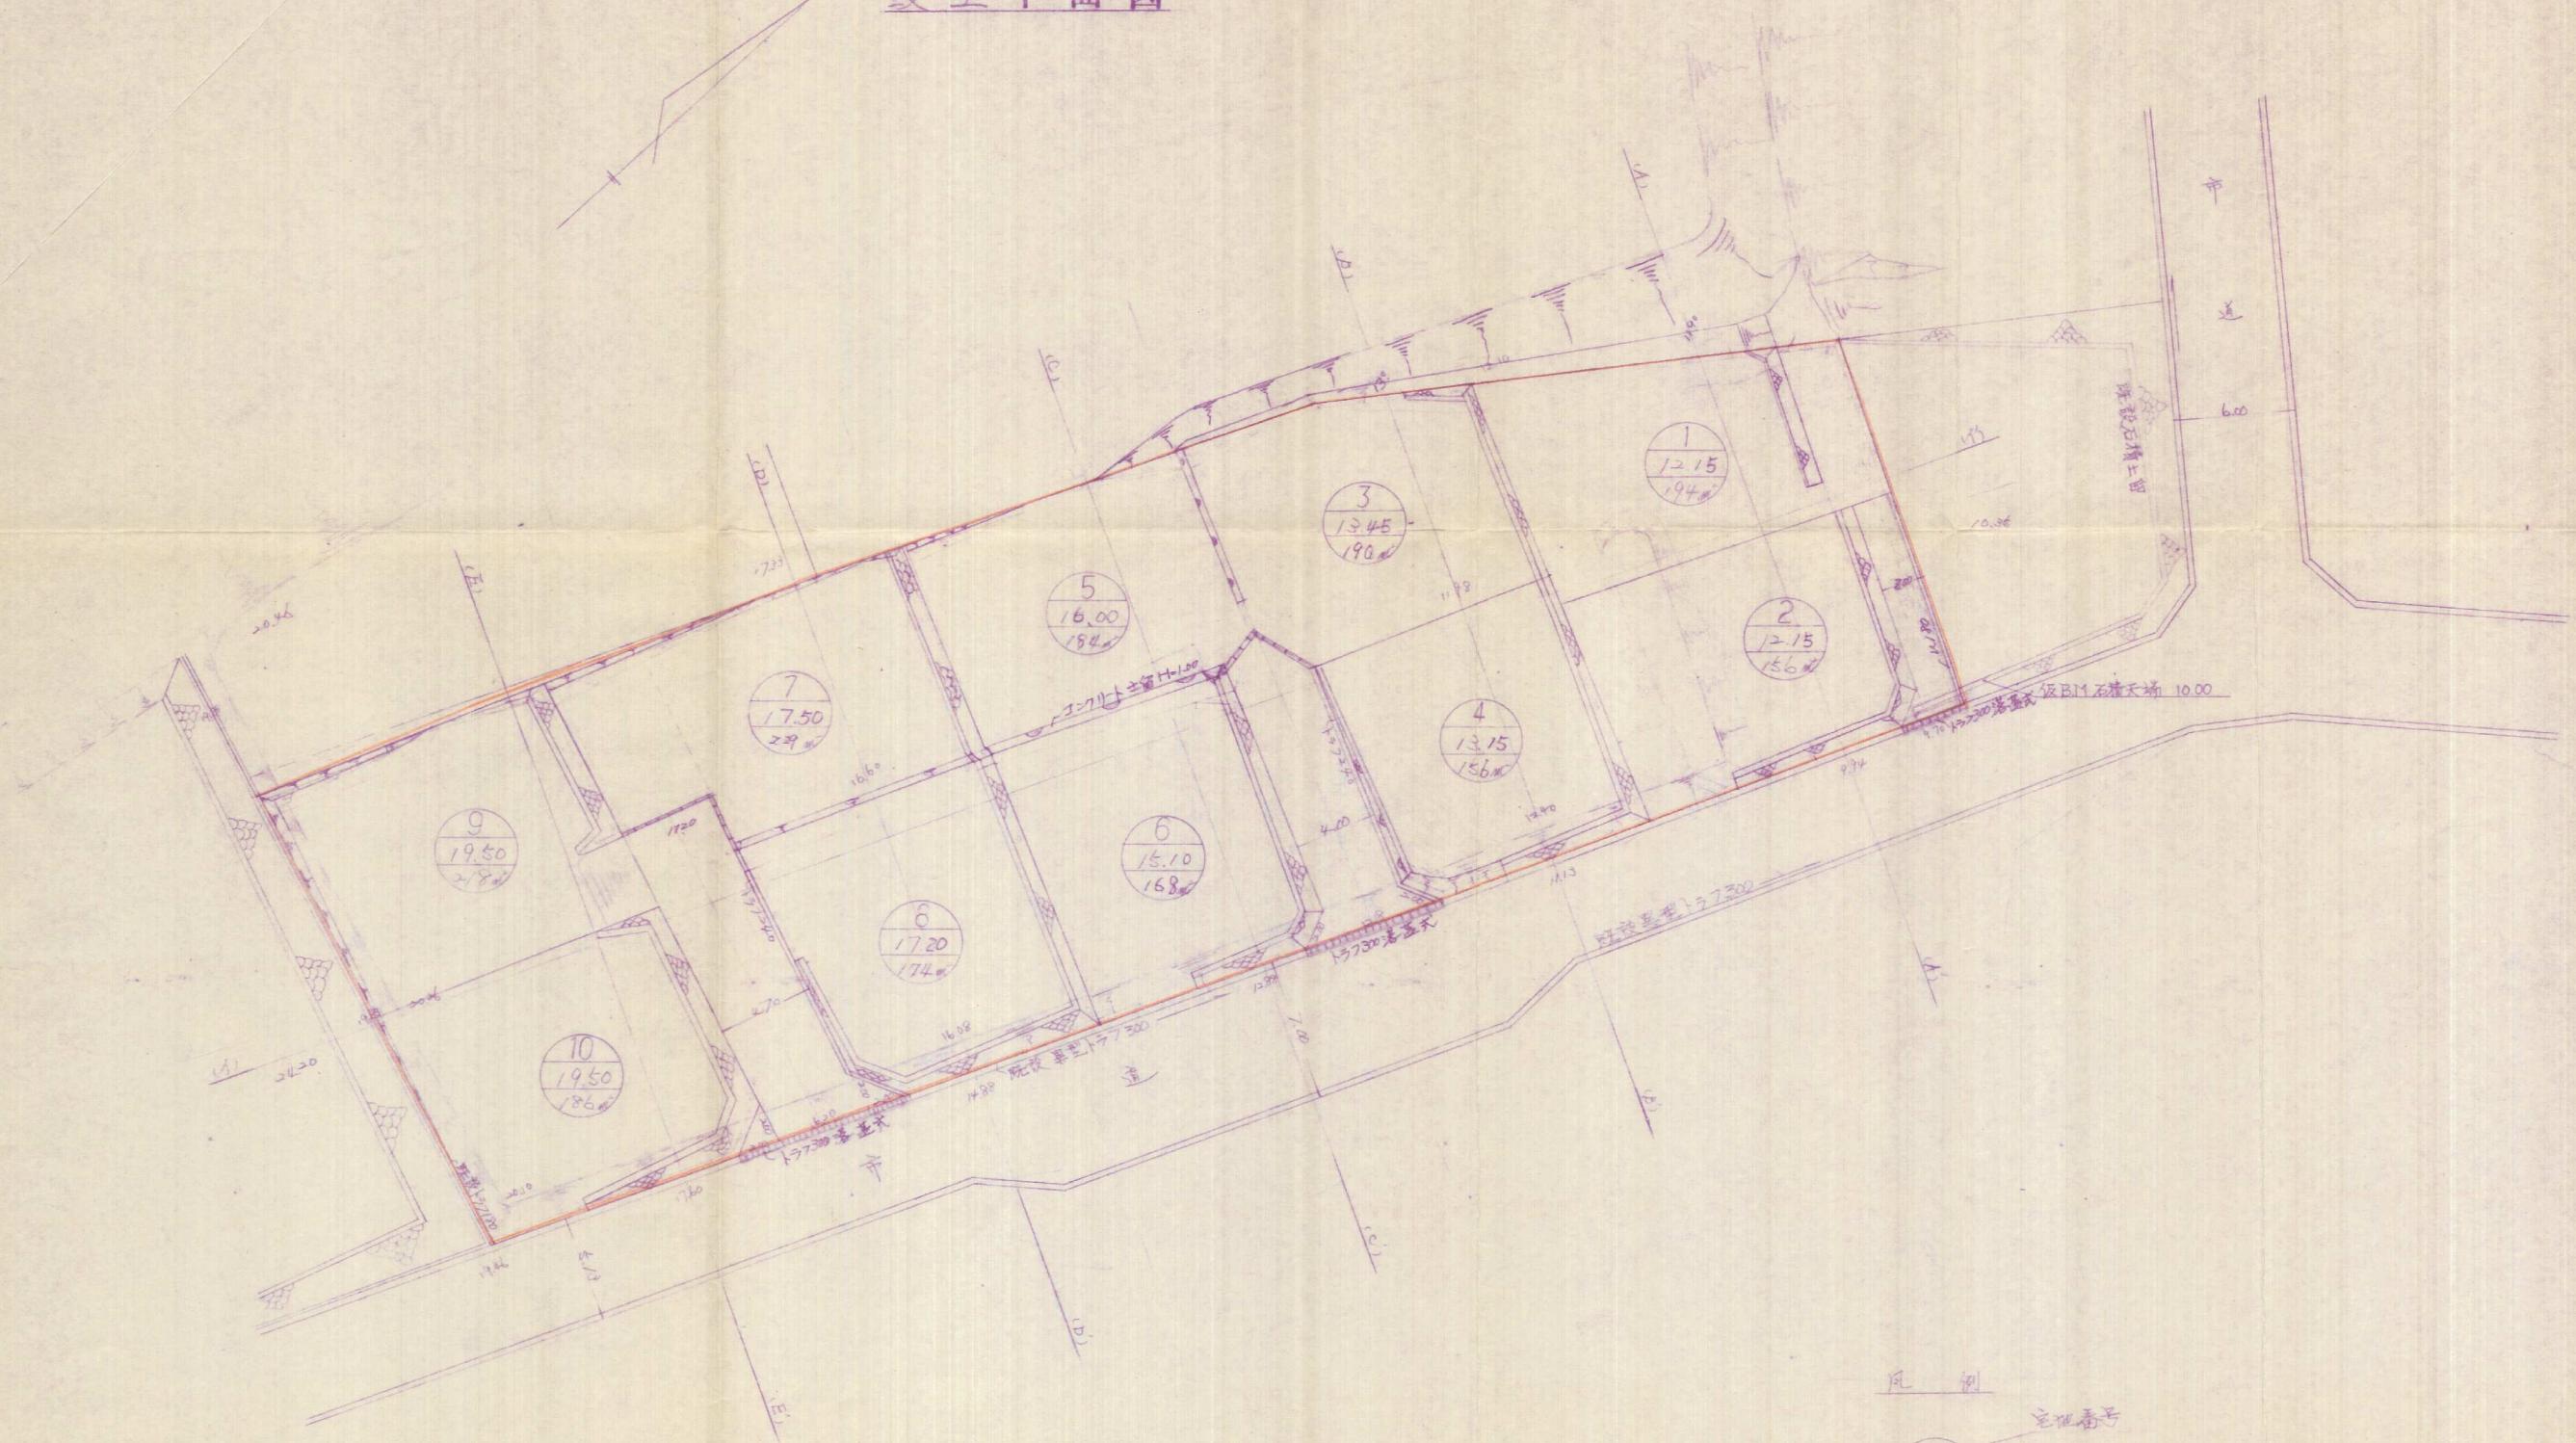

57-64

S = 1/250

図名	竣工平面図
場所	北九州市八幡西区穴水一丁目
作成者	北九州市小倉南区北方二丁目20-1 長松設計事務 二級土木監理技士 長松道 TEL 921-011