


竣工平面図

1 : 500

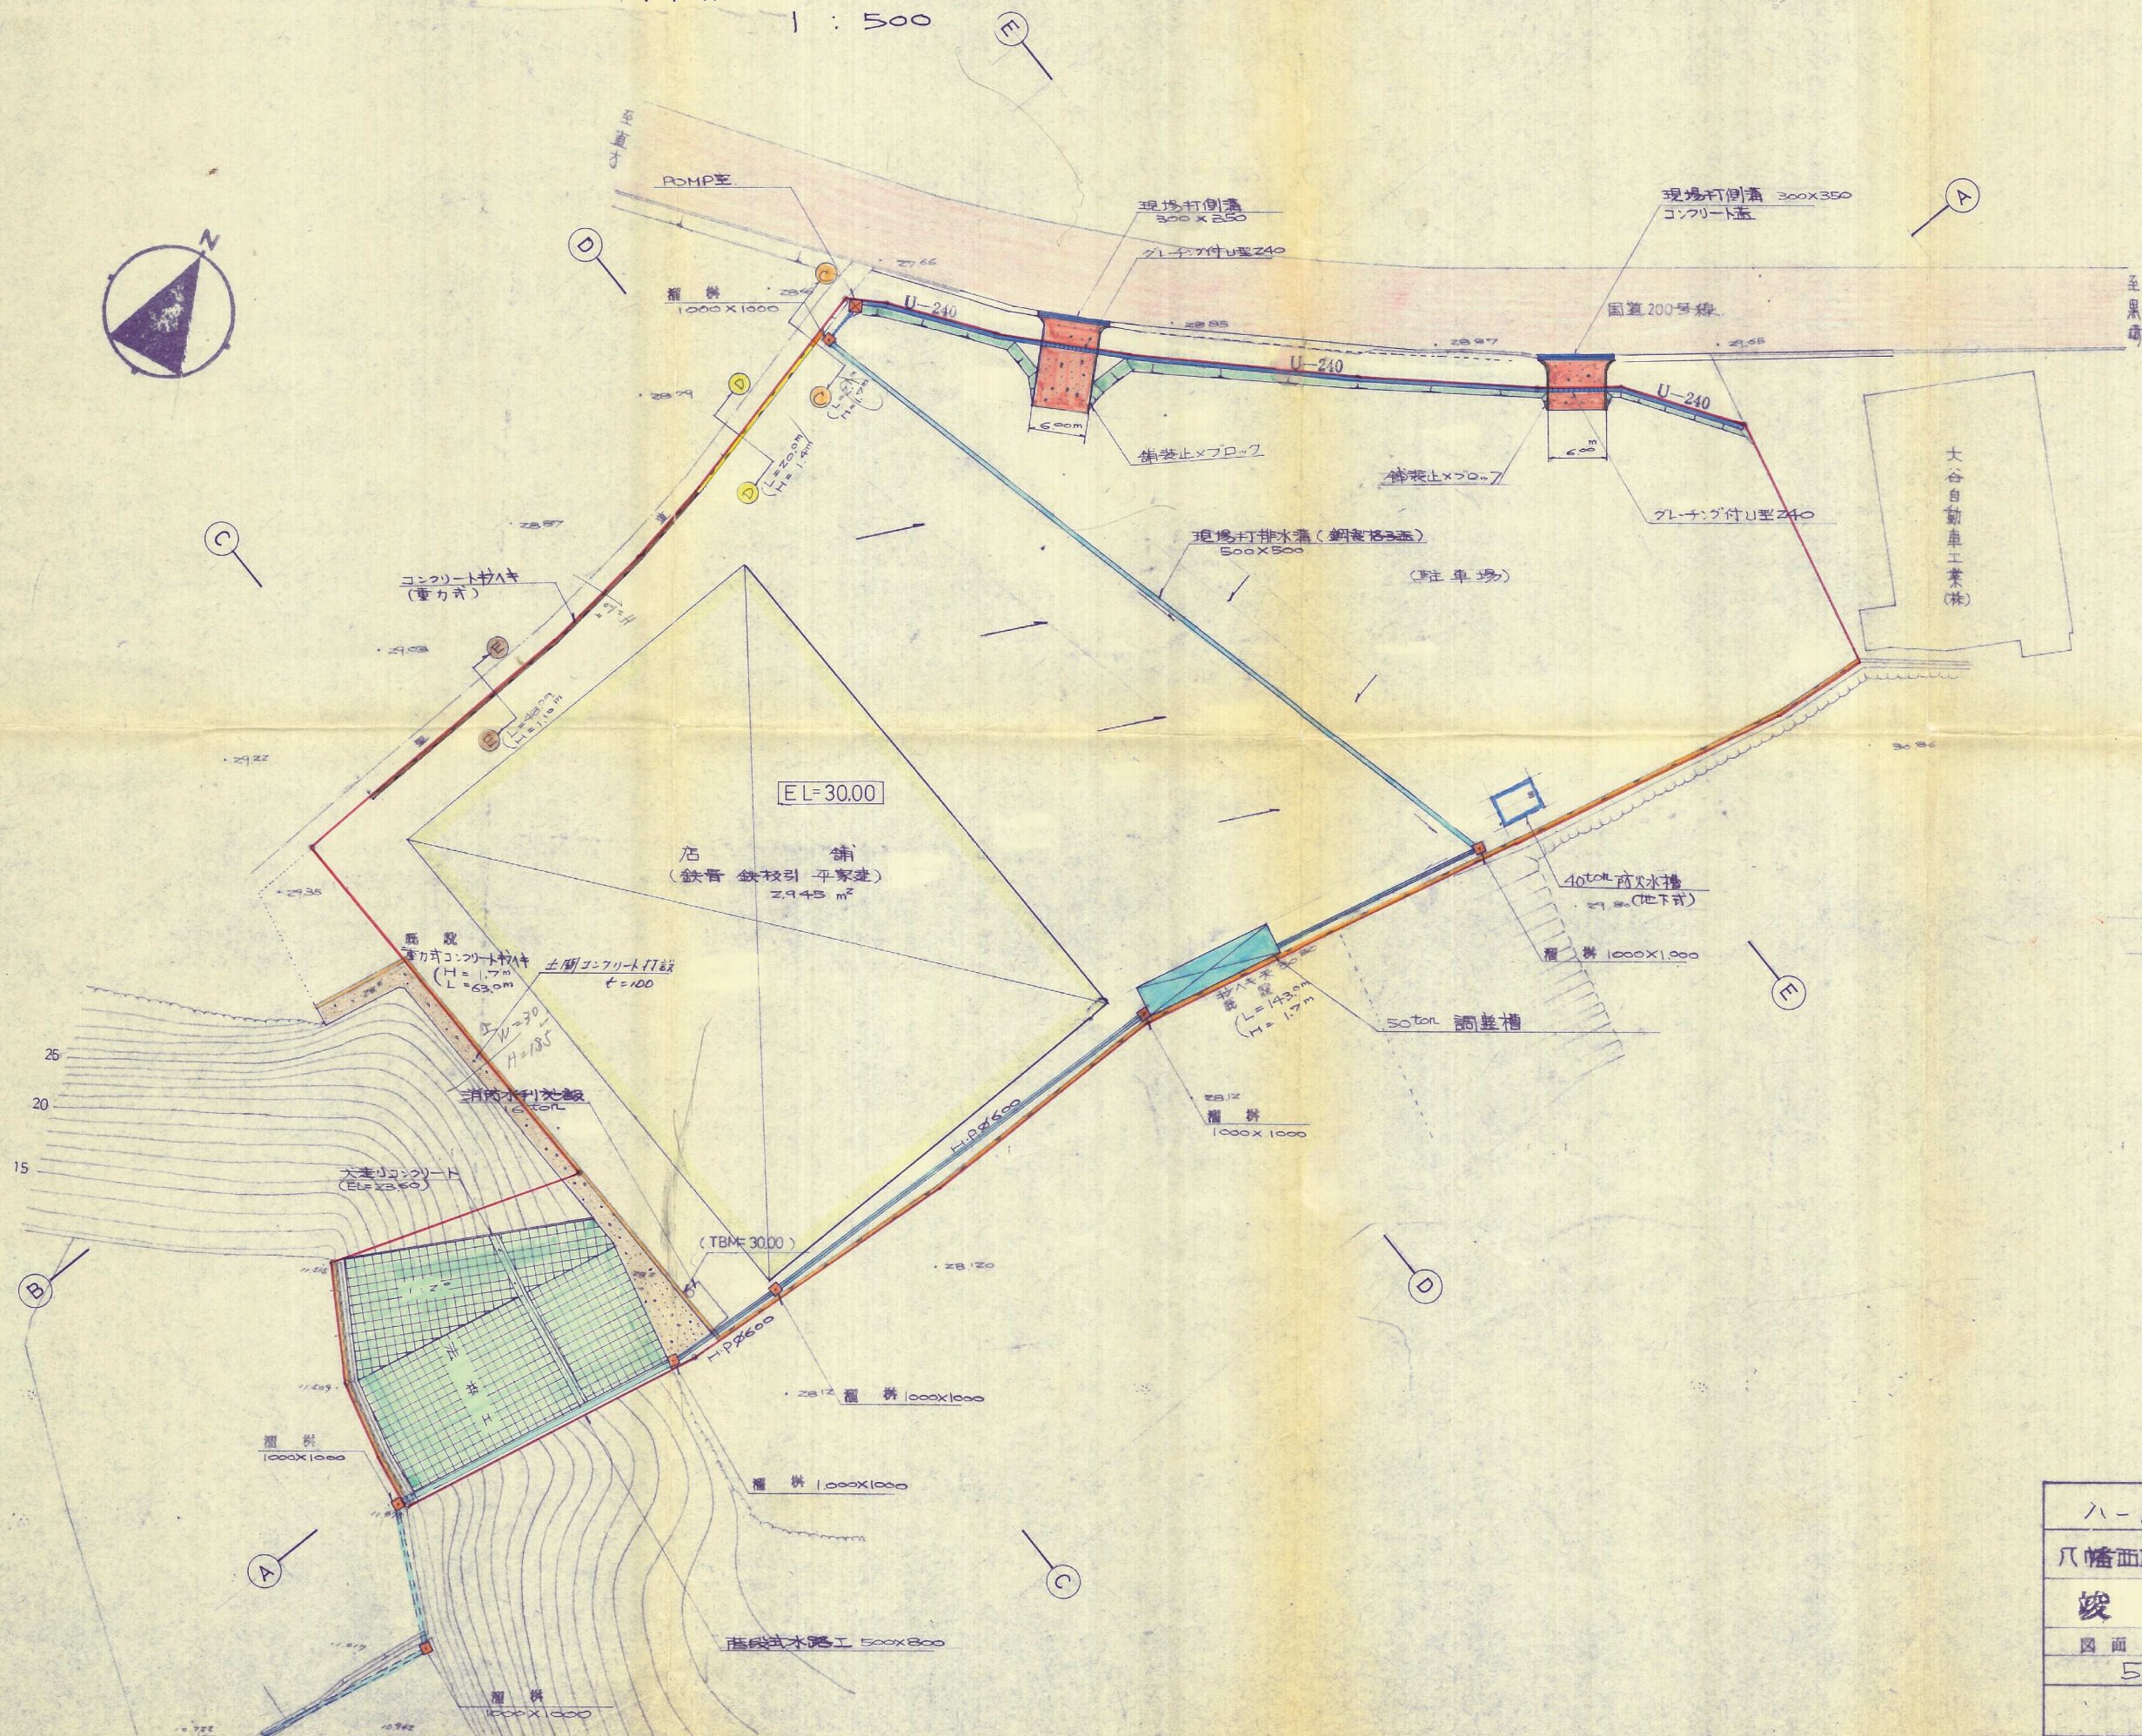

北九州市小倉南区北方2-1
三和技建株式会社
永井正

57-46

ハードウェアとみやまハ幡店	
八幡西区大字金剛1652-2	縮尺
竣工平面図	1:500
図面番号	設計年月日
5/19	
三和技建株式会社	