
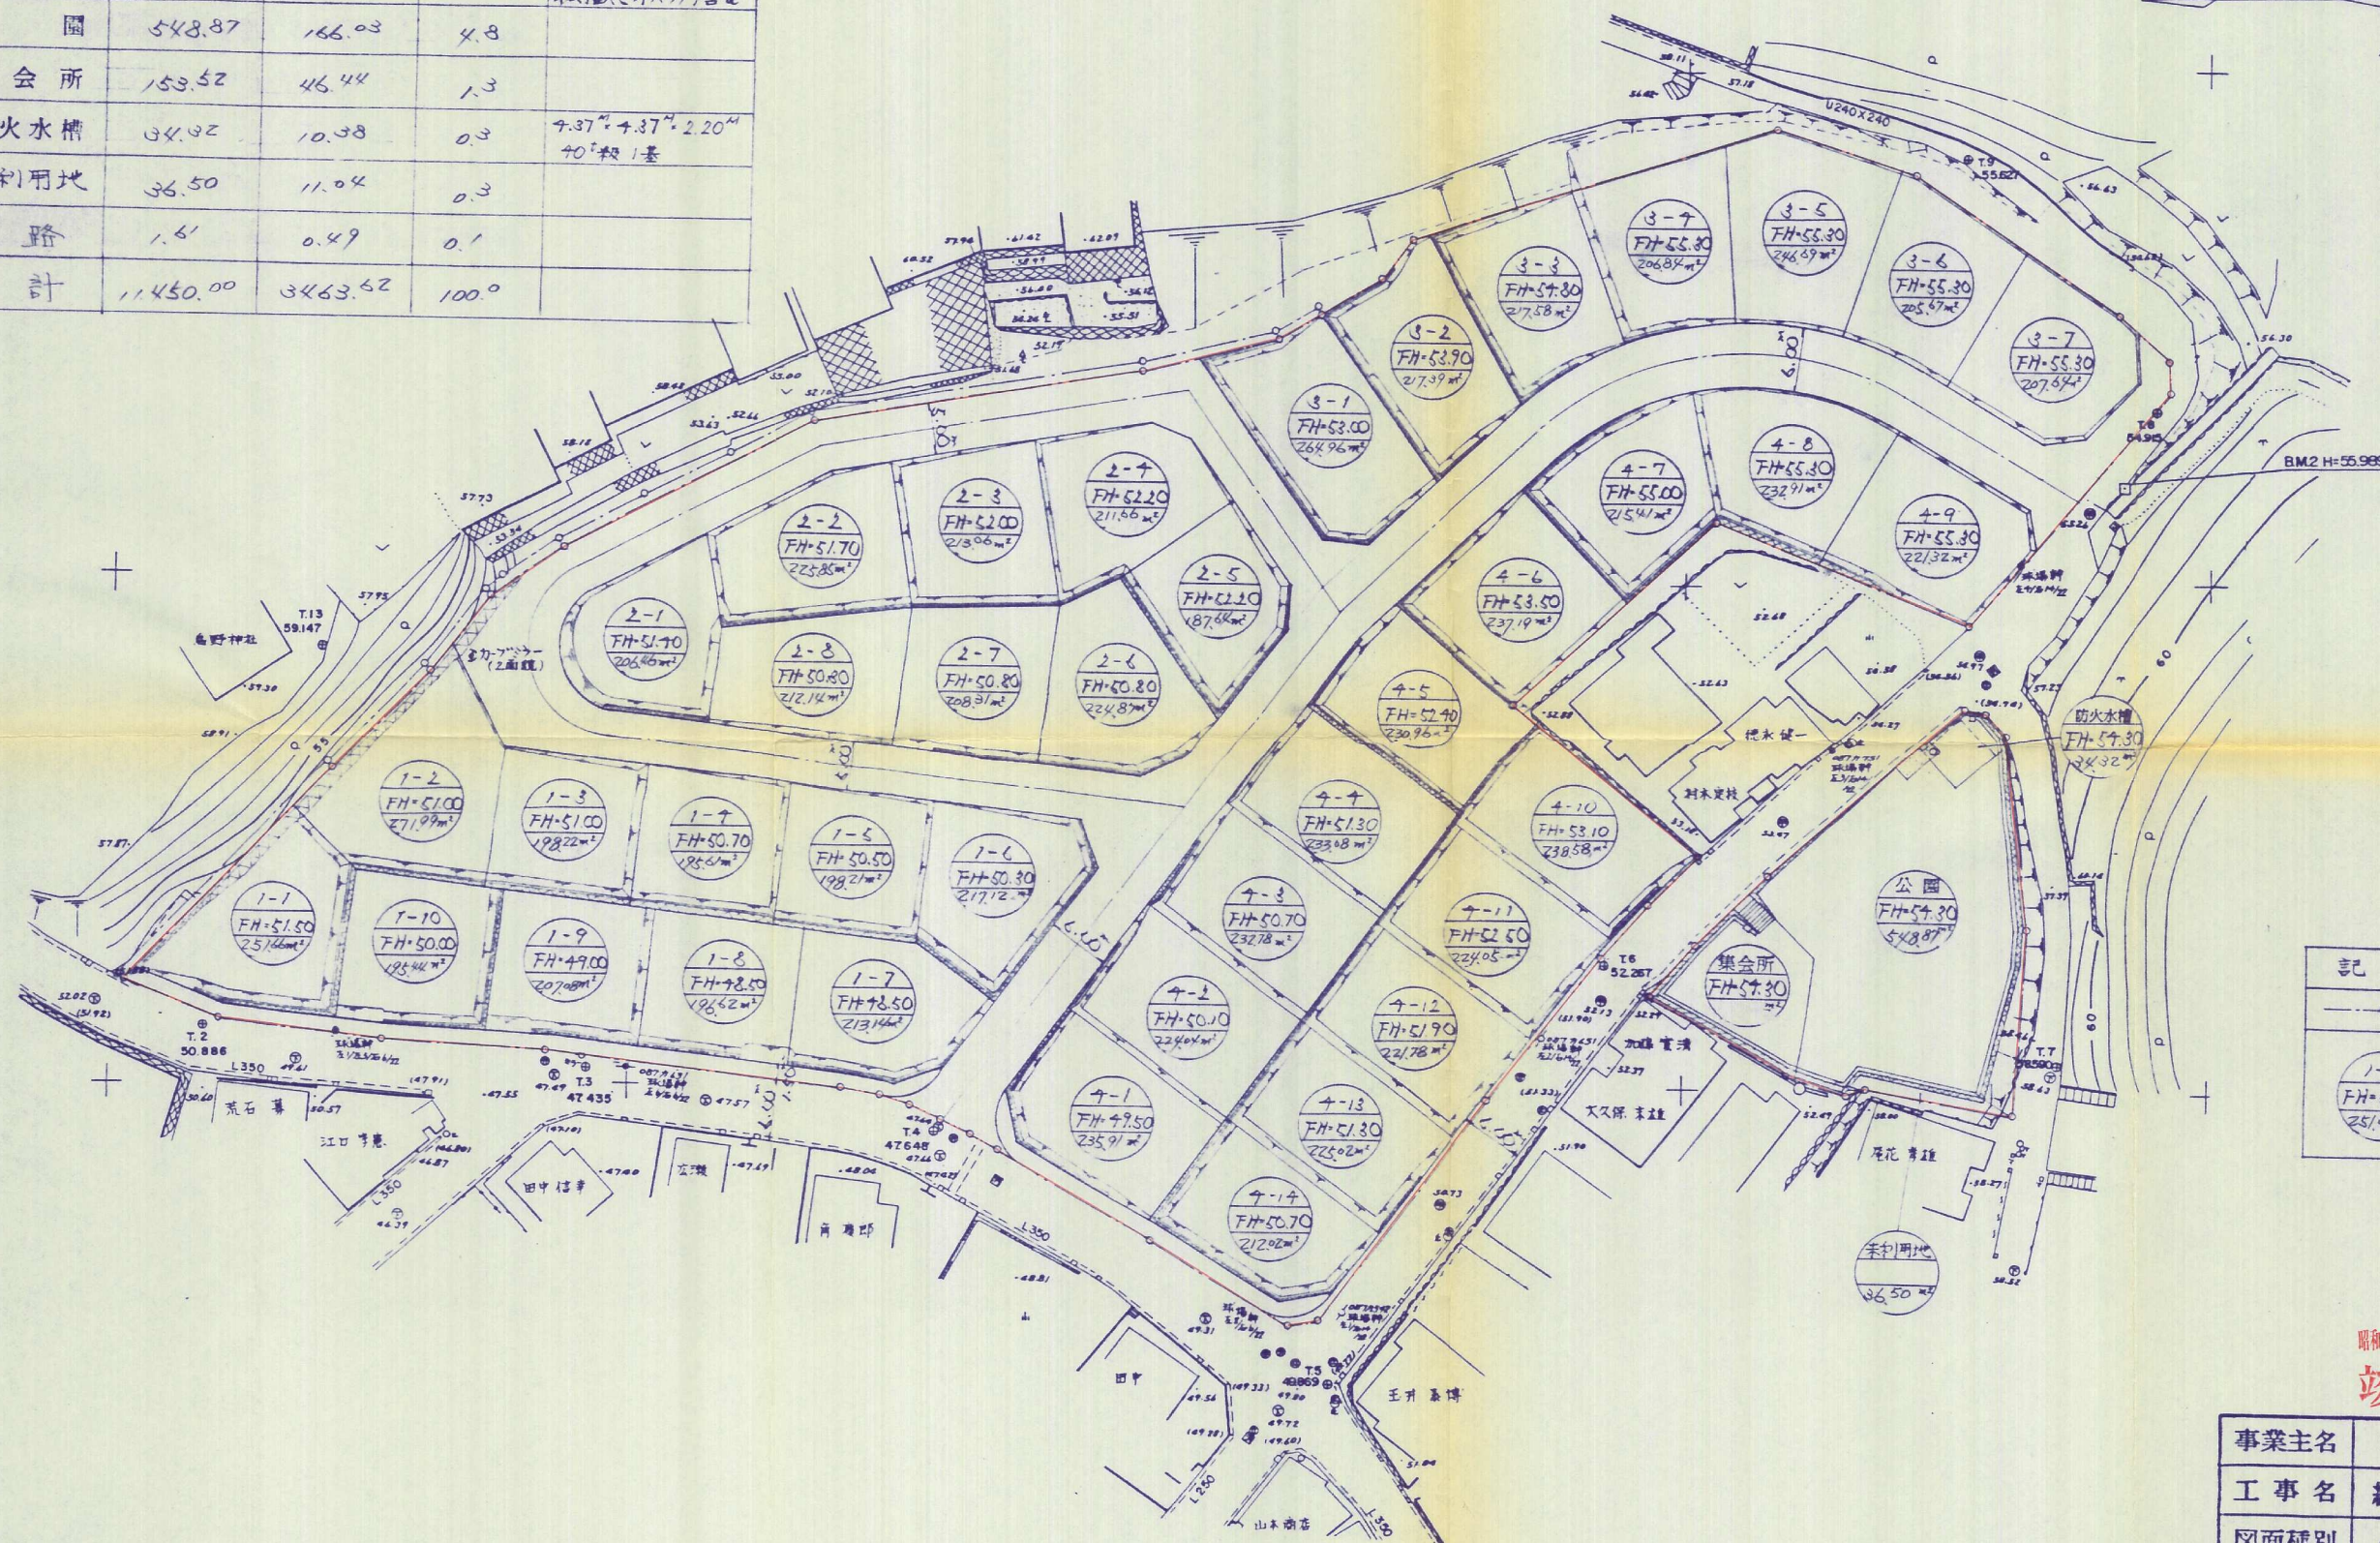


土地利用率表

項目	面積		比率(%)	摘要
	m ²	坪		
宅地	8,586.90	2,597.53	75.0	37.7 218.29 m ² /ha (66.03 坪/ha)
道路	2,088.28	631.71	18.2	5.0m・6.0m道路 孤獨地・パブリック・合合
公園	548.87	166.03	4.8	
集会所	153.52	46.44	1.3	
防火水槽	34.92	10.38	0.3	4.37m・4.37m・2.20m 40°傾 1基
未利用地	36.50	11.04	0.3	
水路	1.61	0.49	0.1	
合計	11,450.00	3,463.52	100.0	

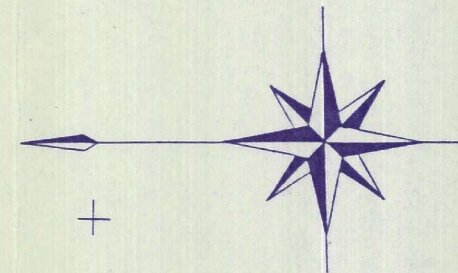

(凡例)

記号	名称
—○—	境界区域界
1-1 FH=50.50 25/66m ²	宅地番号 計画地盤高 宅地面積

昭和 年 月 日最終提出

竣工図 62-7

事業主名	株式会社 日鉄ライフ
工事名	紙屋団地(第3期)造成工事
図面種別	土地利用計画図
縮尺	1:500
作成年月	昭和 62 年 3 月 番 5
承認	照査 担当 笛吹 律夫
有限 匠建コンサルタント 福岡市博多区紙屋町2-7 電話 (092) 281-3052	