


現況計画平面図

縮 尺 1:300

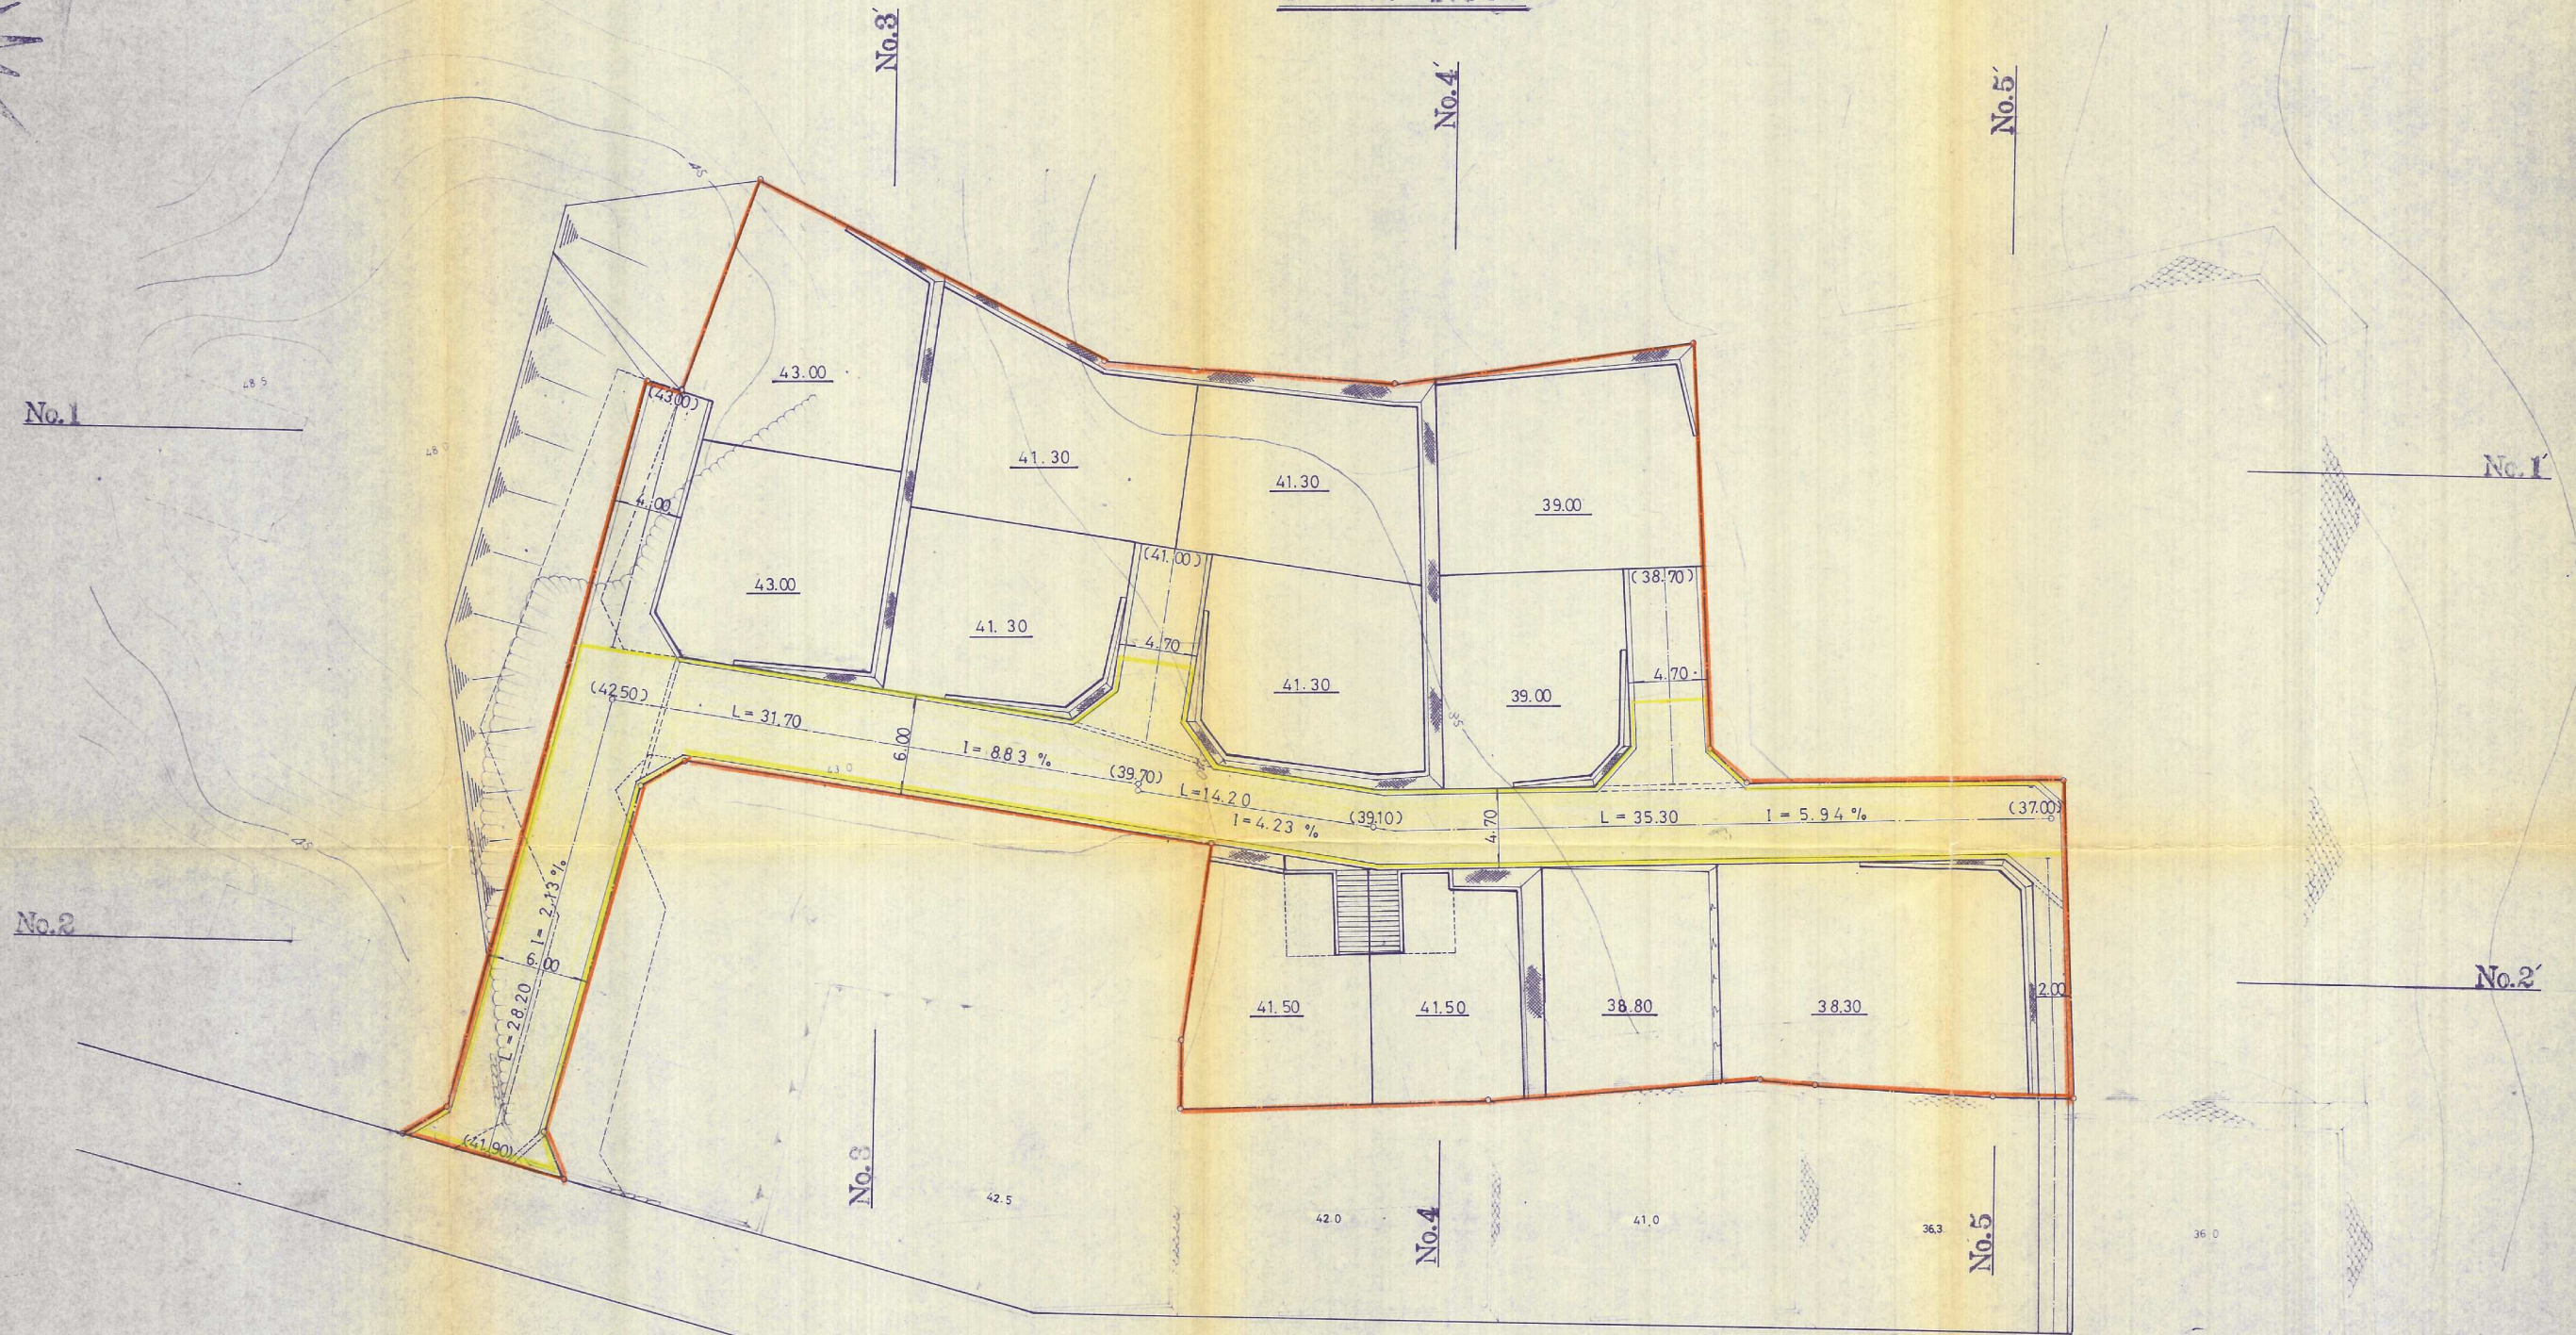

変更

事業主	(資) 中屋敷材木店		
工事場所	八幡西区若葉3丁目 533-1	縮 尺	1:300
図面名称	計画平面図		設計者
設計年月日	図面番号		
設計者	高田建設株式会社 55-19		