


土地利用計画平面図

S=1:250

土地利用計画表

土地利用区分	面積(m ²)	比率(%)	備考
集合住宅用地	4,678.96	73.8	分譲 46戸 計 95+1=96戸
独立住宅用地	774.39	12.2	3戸(駐車場6戸)
公共用地			
道路	668.43	10.6	開発者管理
公園	194.86	3.1	開発者管理
防火水槽	22.78	0.3	開発者管理
合計	6,339.42	100.0	

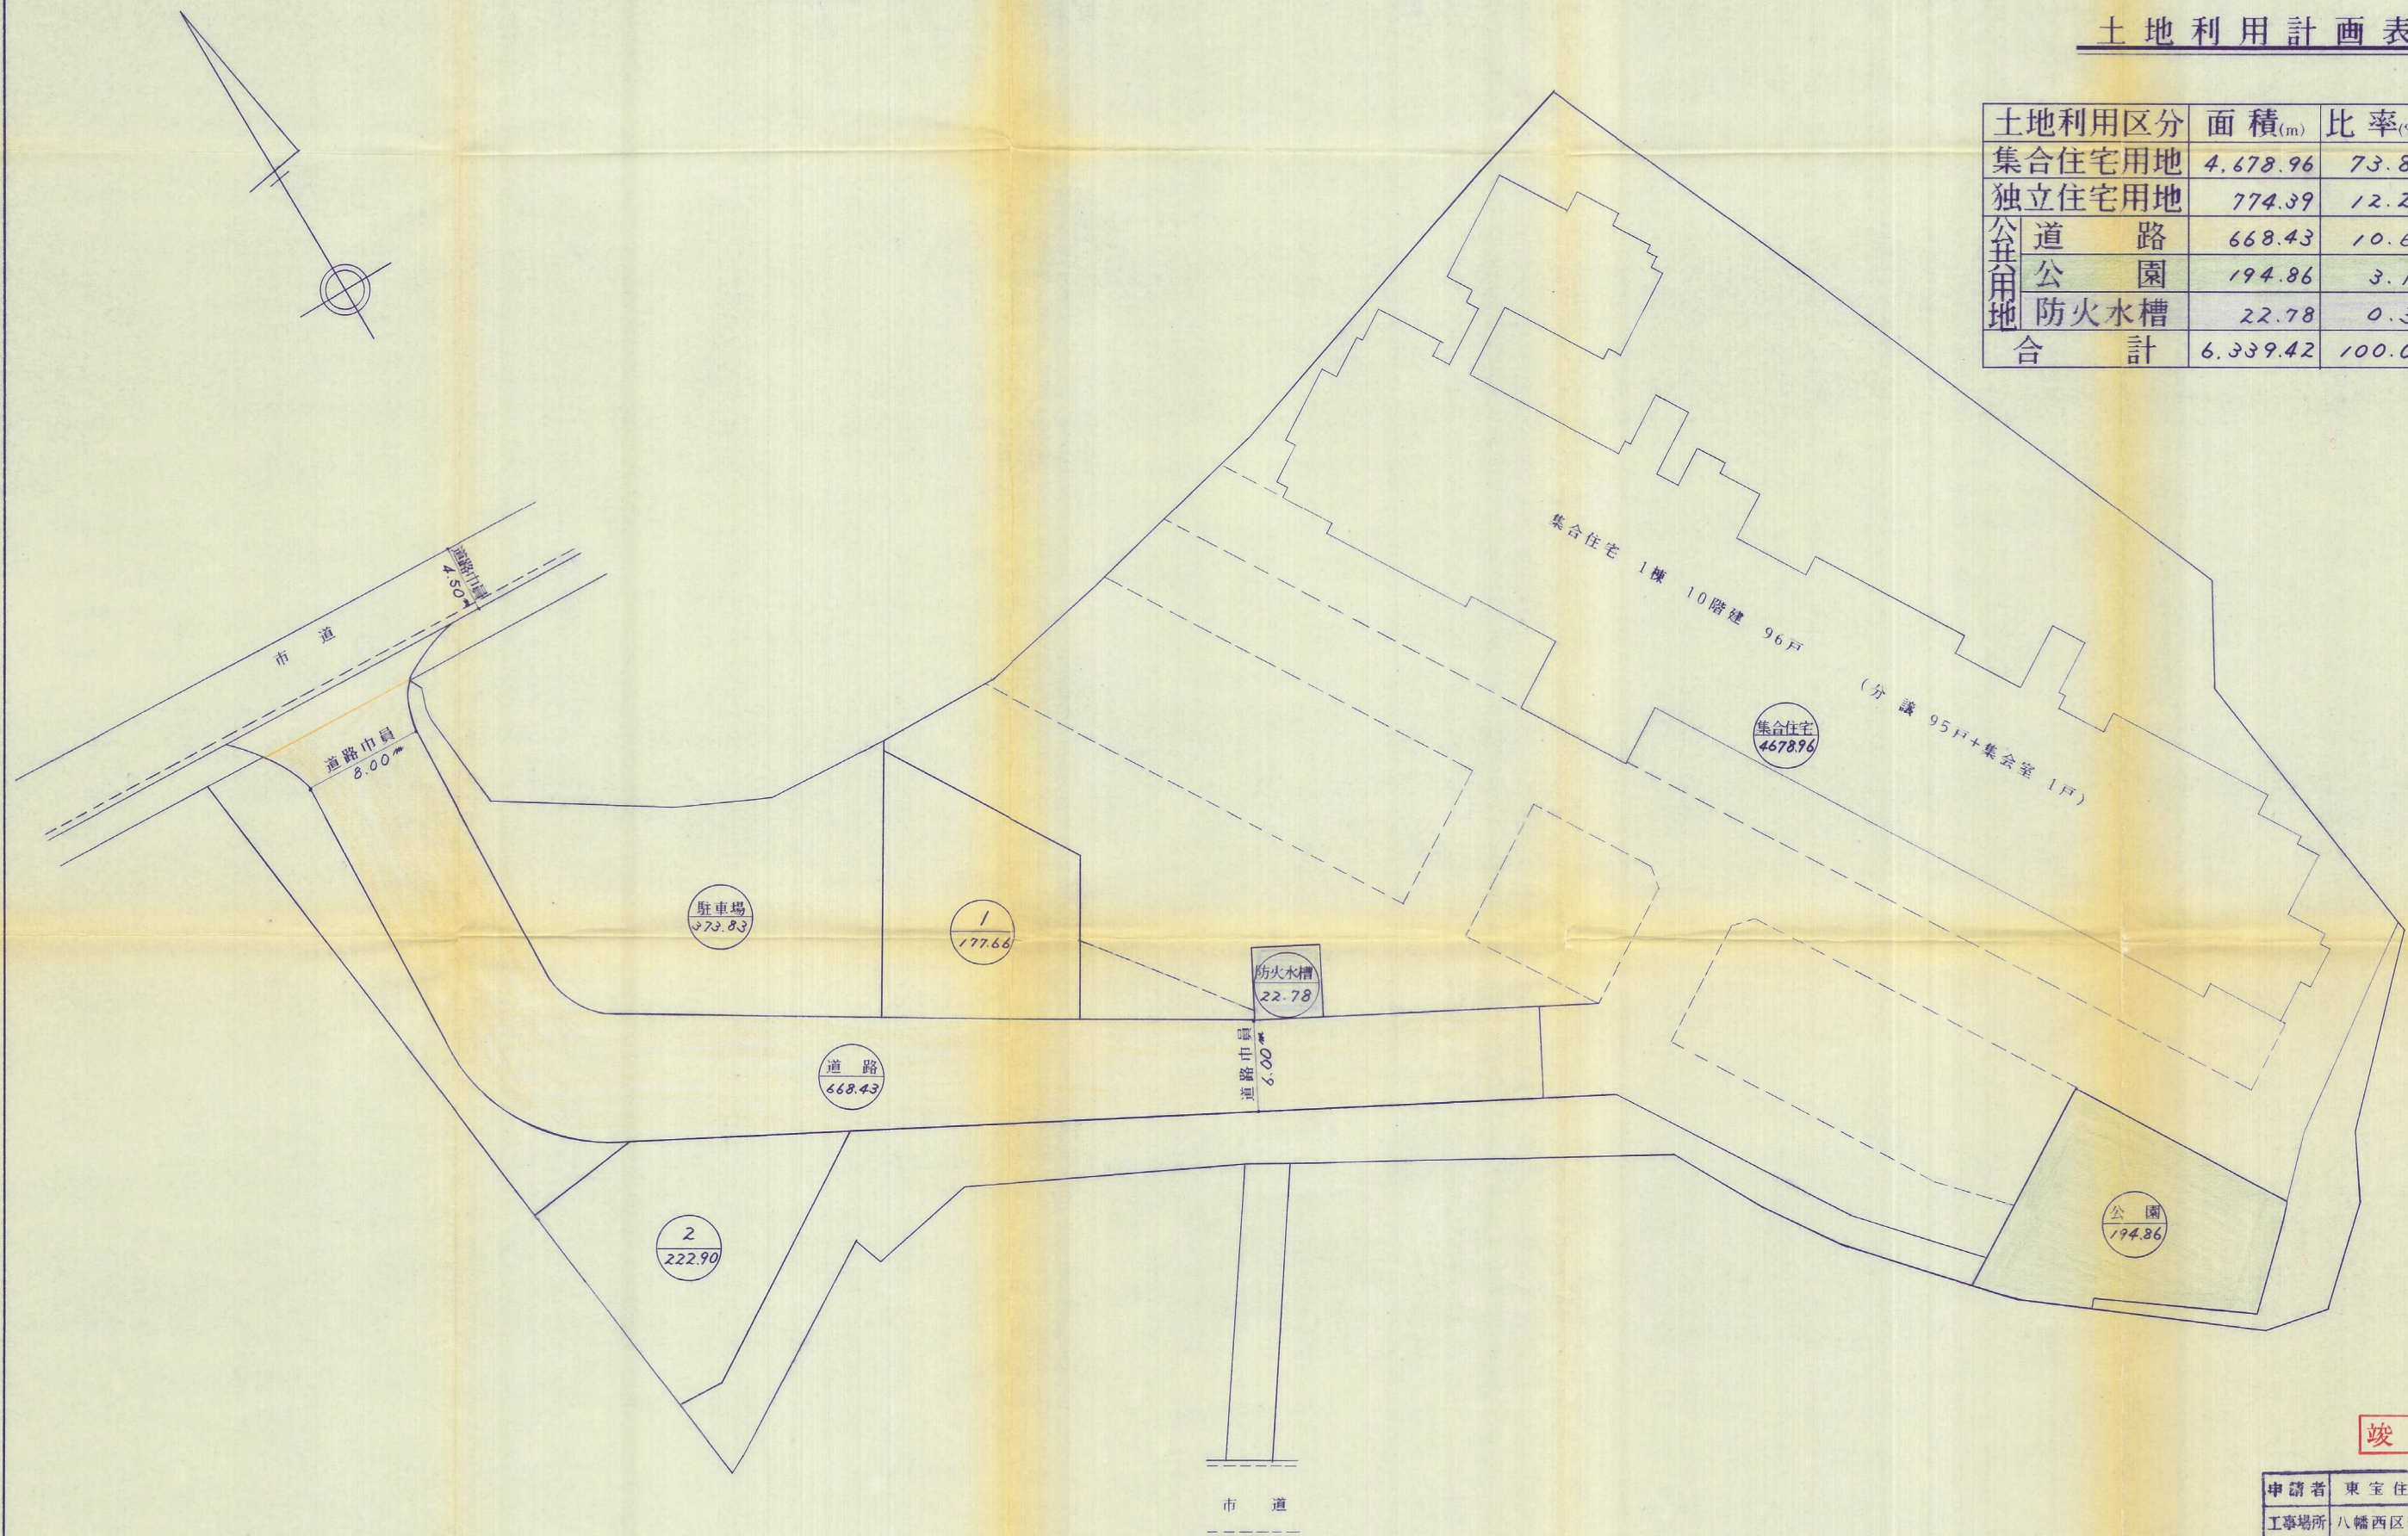

竣工図

元-30

申請者	東宝住宅株式会社
工事場所	八幡西区若葉三丁目795-1ほか
図面名称	土地利用計画図
株式会社 宇都宮設計	枚数 No. 17 5
設計者 武田 忠美	作成日 年 月 日