


造成竣功平面図

S=1:250

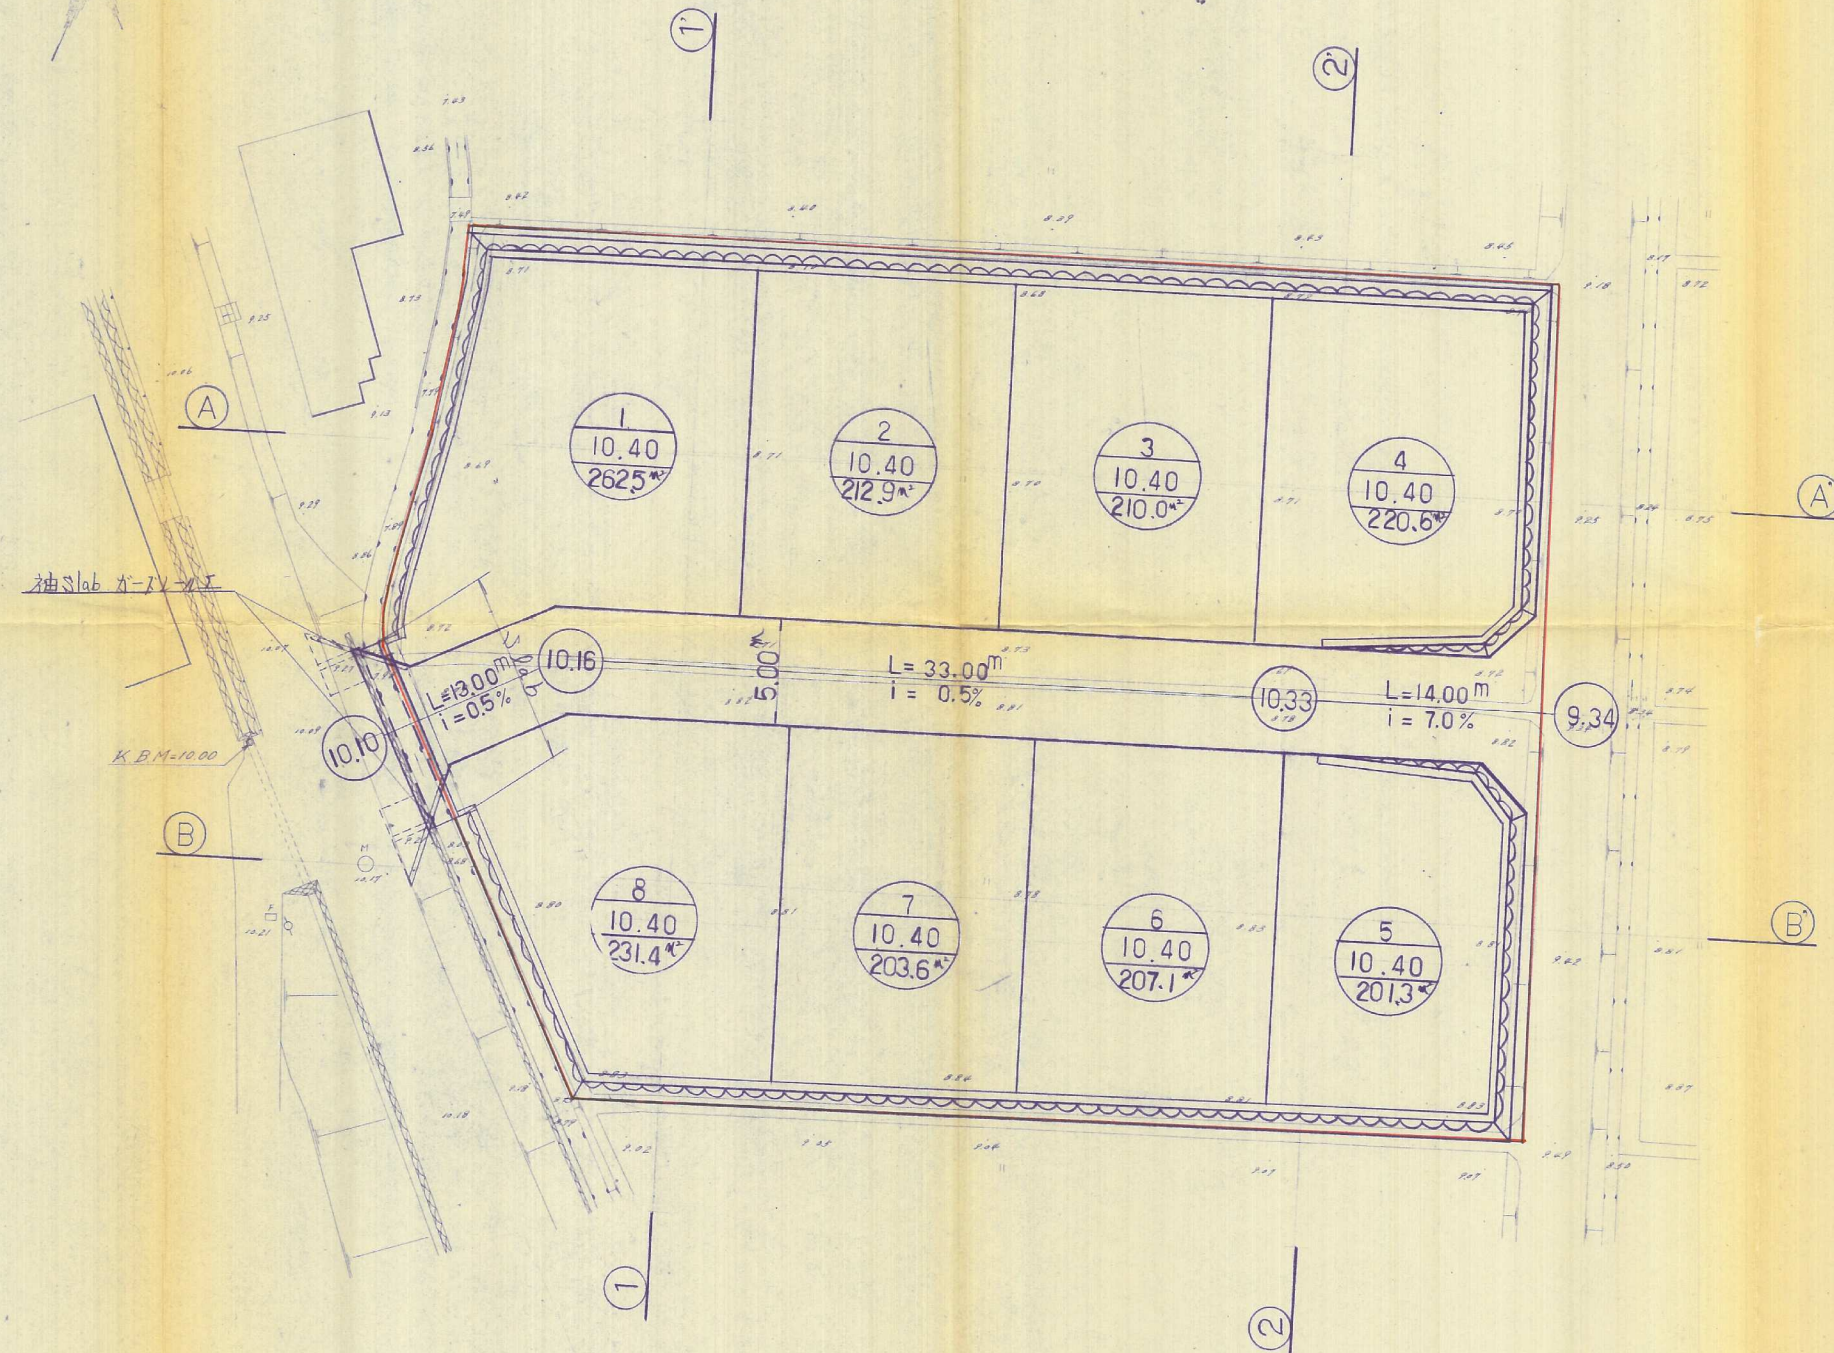

土木・建築・設計・測量

太平開発株式会社

摘要

工事場所

八幡西区下工津段 285, 286

件名

宅地造成

縮尺

1:250

図名

造成竣功平面図

図面番号

4