
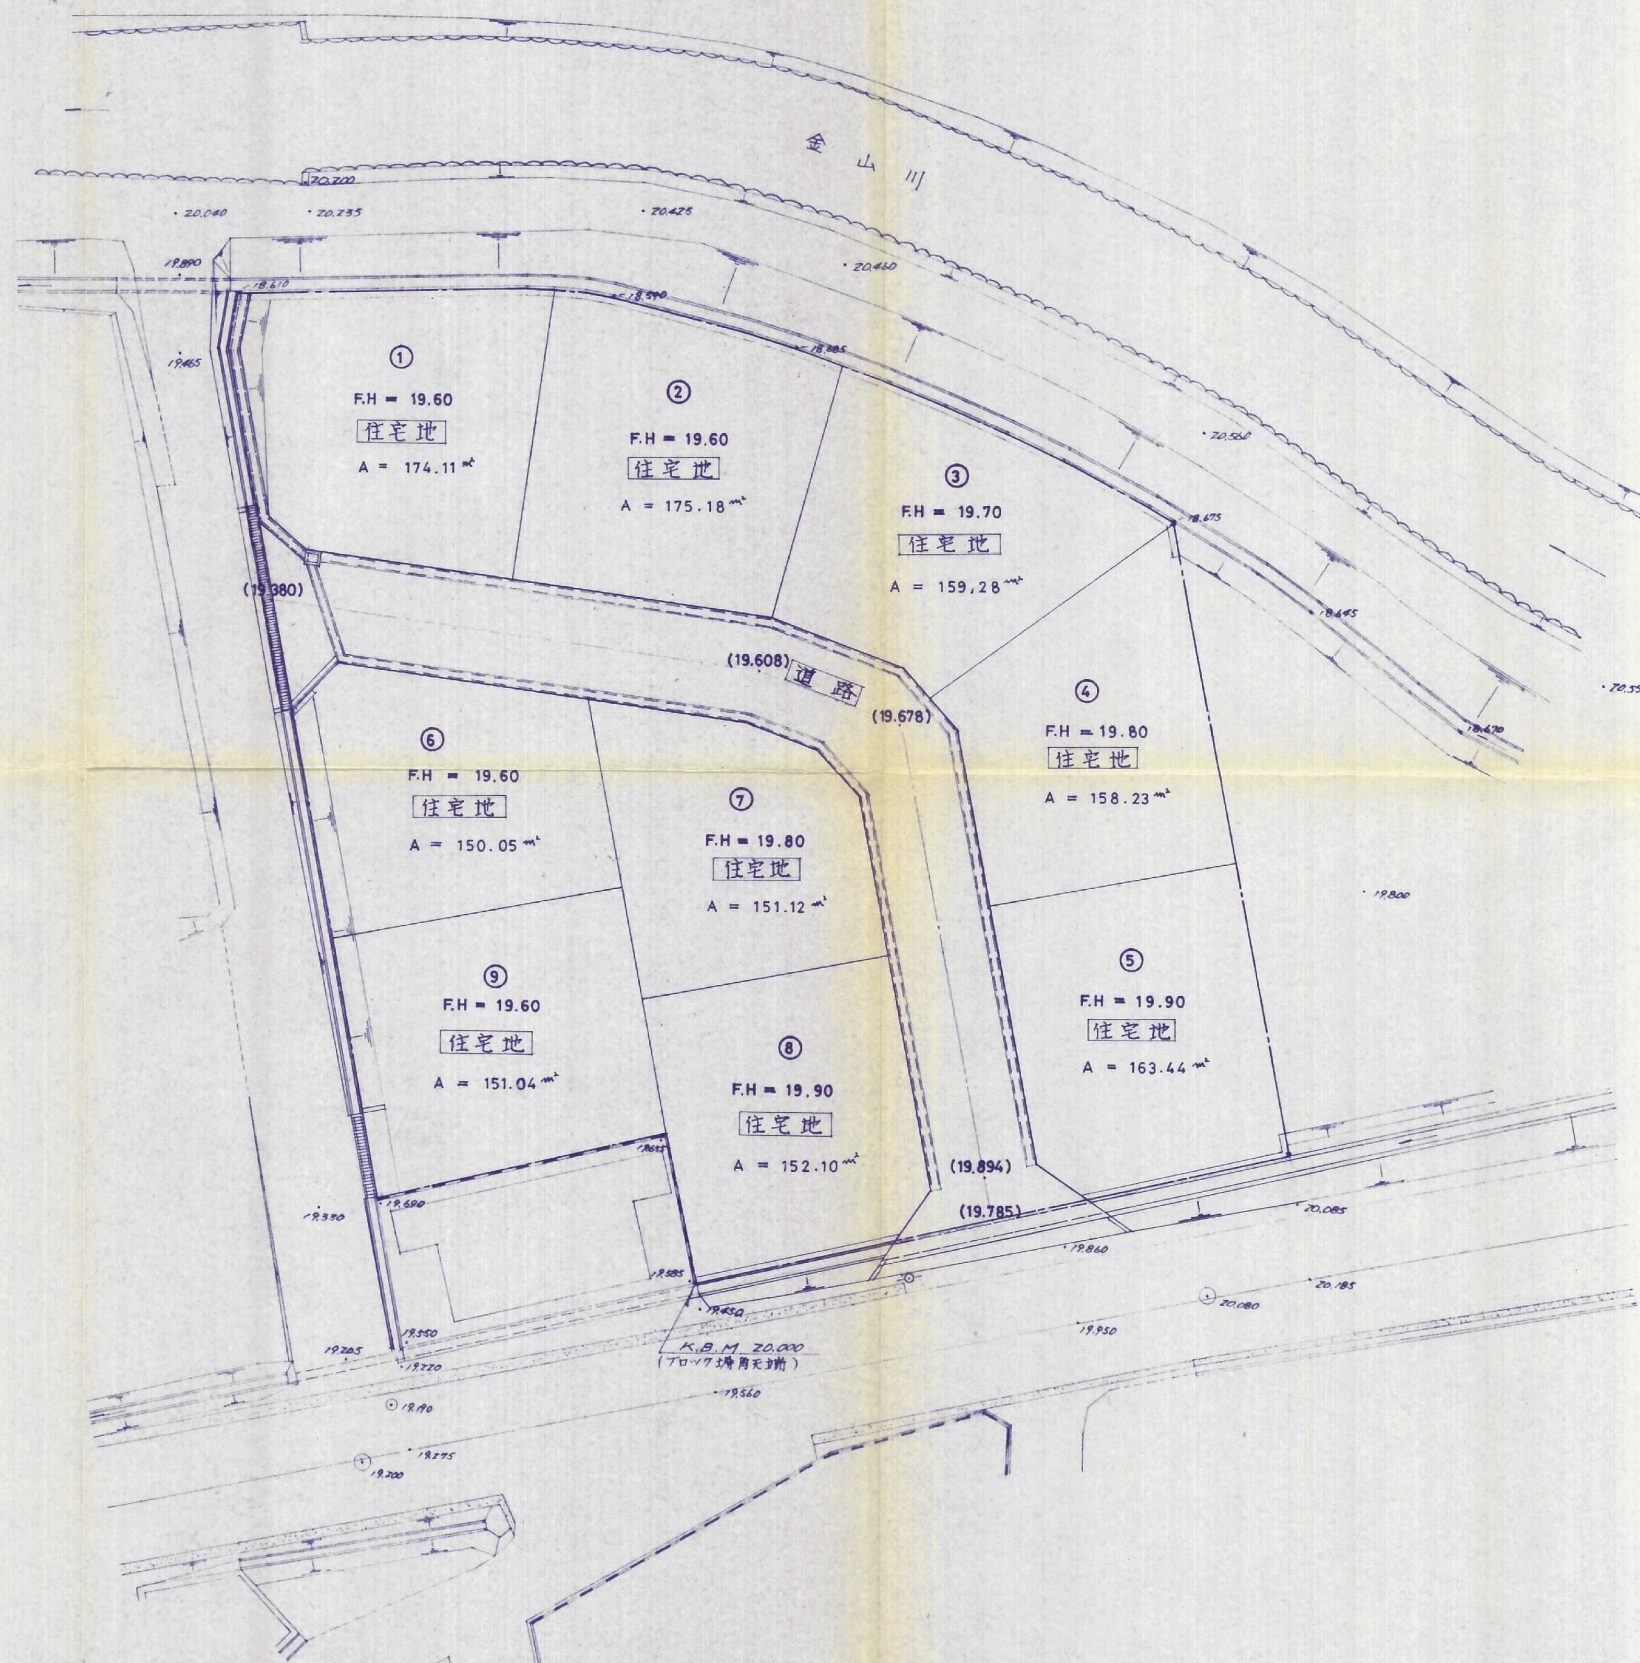


土地利用竣工図

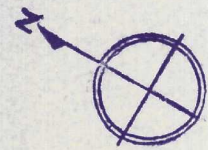

凡例

	開発区域
①	区画番号
F.H.	宅地計画高
()	道路計画高
	住宅用地
	道路用地
A	住宅区画面積

58-77

土地利用竣工図

工事名称	団地造成工事		
事業主	明和工業株式会社		
工事場所	北九州市八幡西区大字上津役240-2外		
図面名称	図尺	1:250	
作成年月日	昭和58年8月4日	NO. 7-5	
上村 事務所			
北九州市八幡区中央1丁目3-11号 TEL. 661-5581-2			