


造成計画平面図 S=1:300

凡例

①	宅地番号
274.28	宅地面積
2970	宅地計画高
	R C擁壁
	重力式擁壁

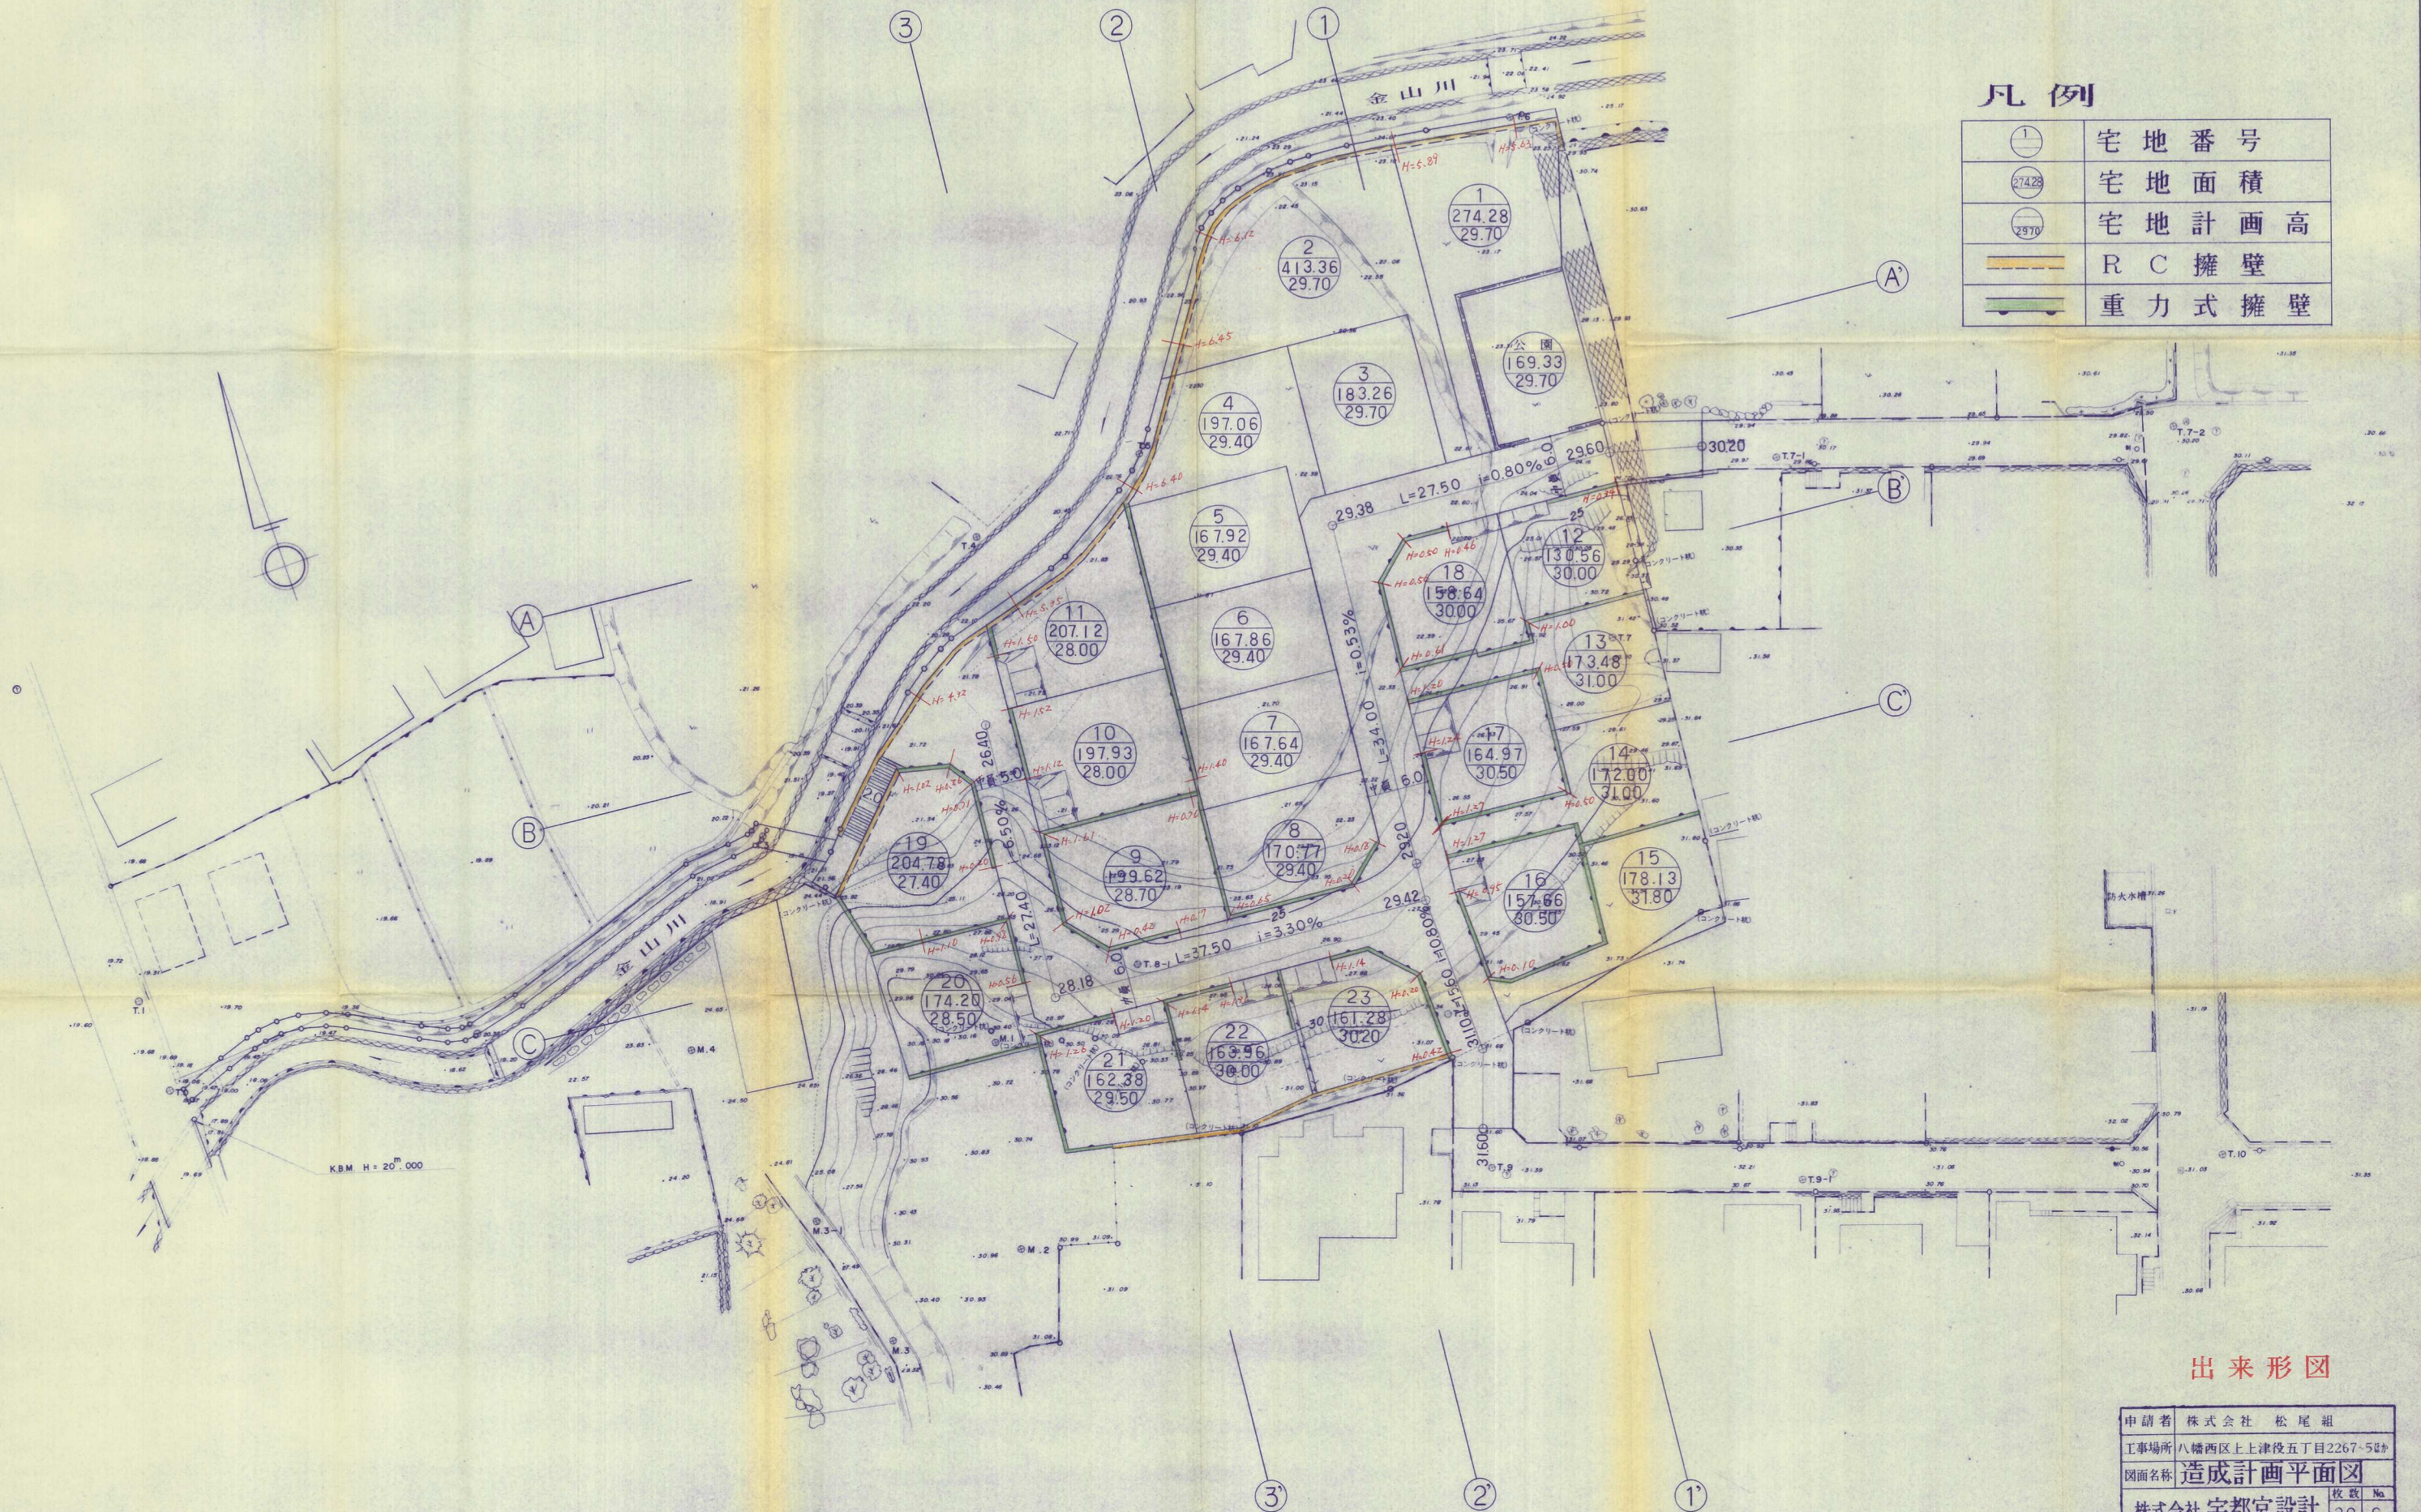

出来形図

申請者	株式会社 松尾組
工事場所	八幡西区上上津役五丁目2267-504
図面名称	造成計画平面図
株式会社 宇都宮設計	枚数 No. 20 6
設計者 宇都宮 忠光	作成日 年 月 日