


造成竣工平面図 S¹/₃₀₀

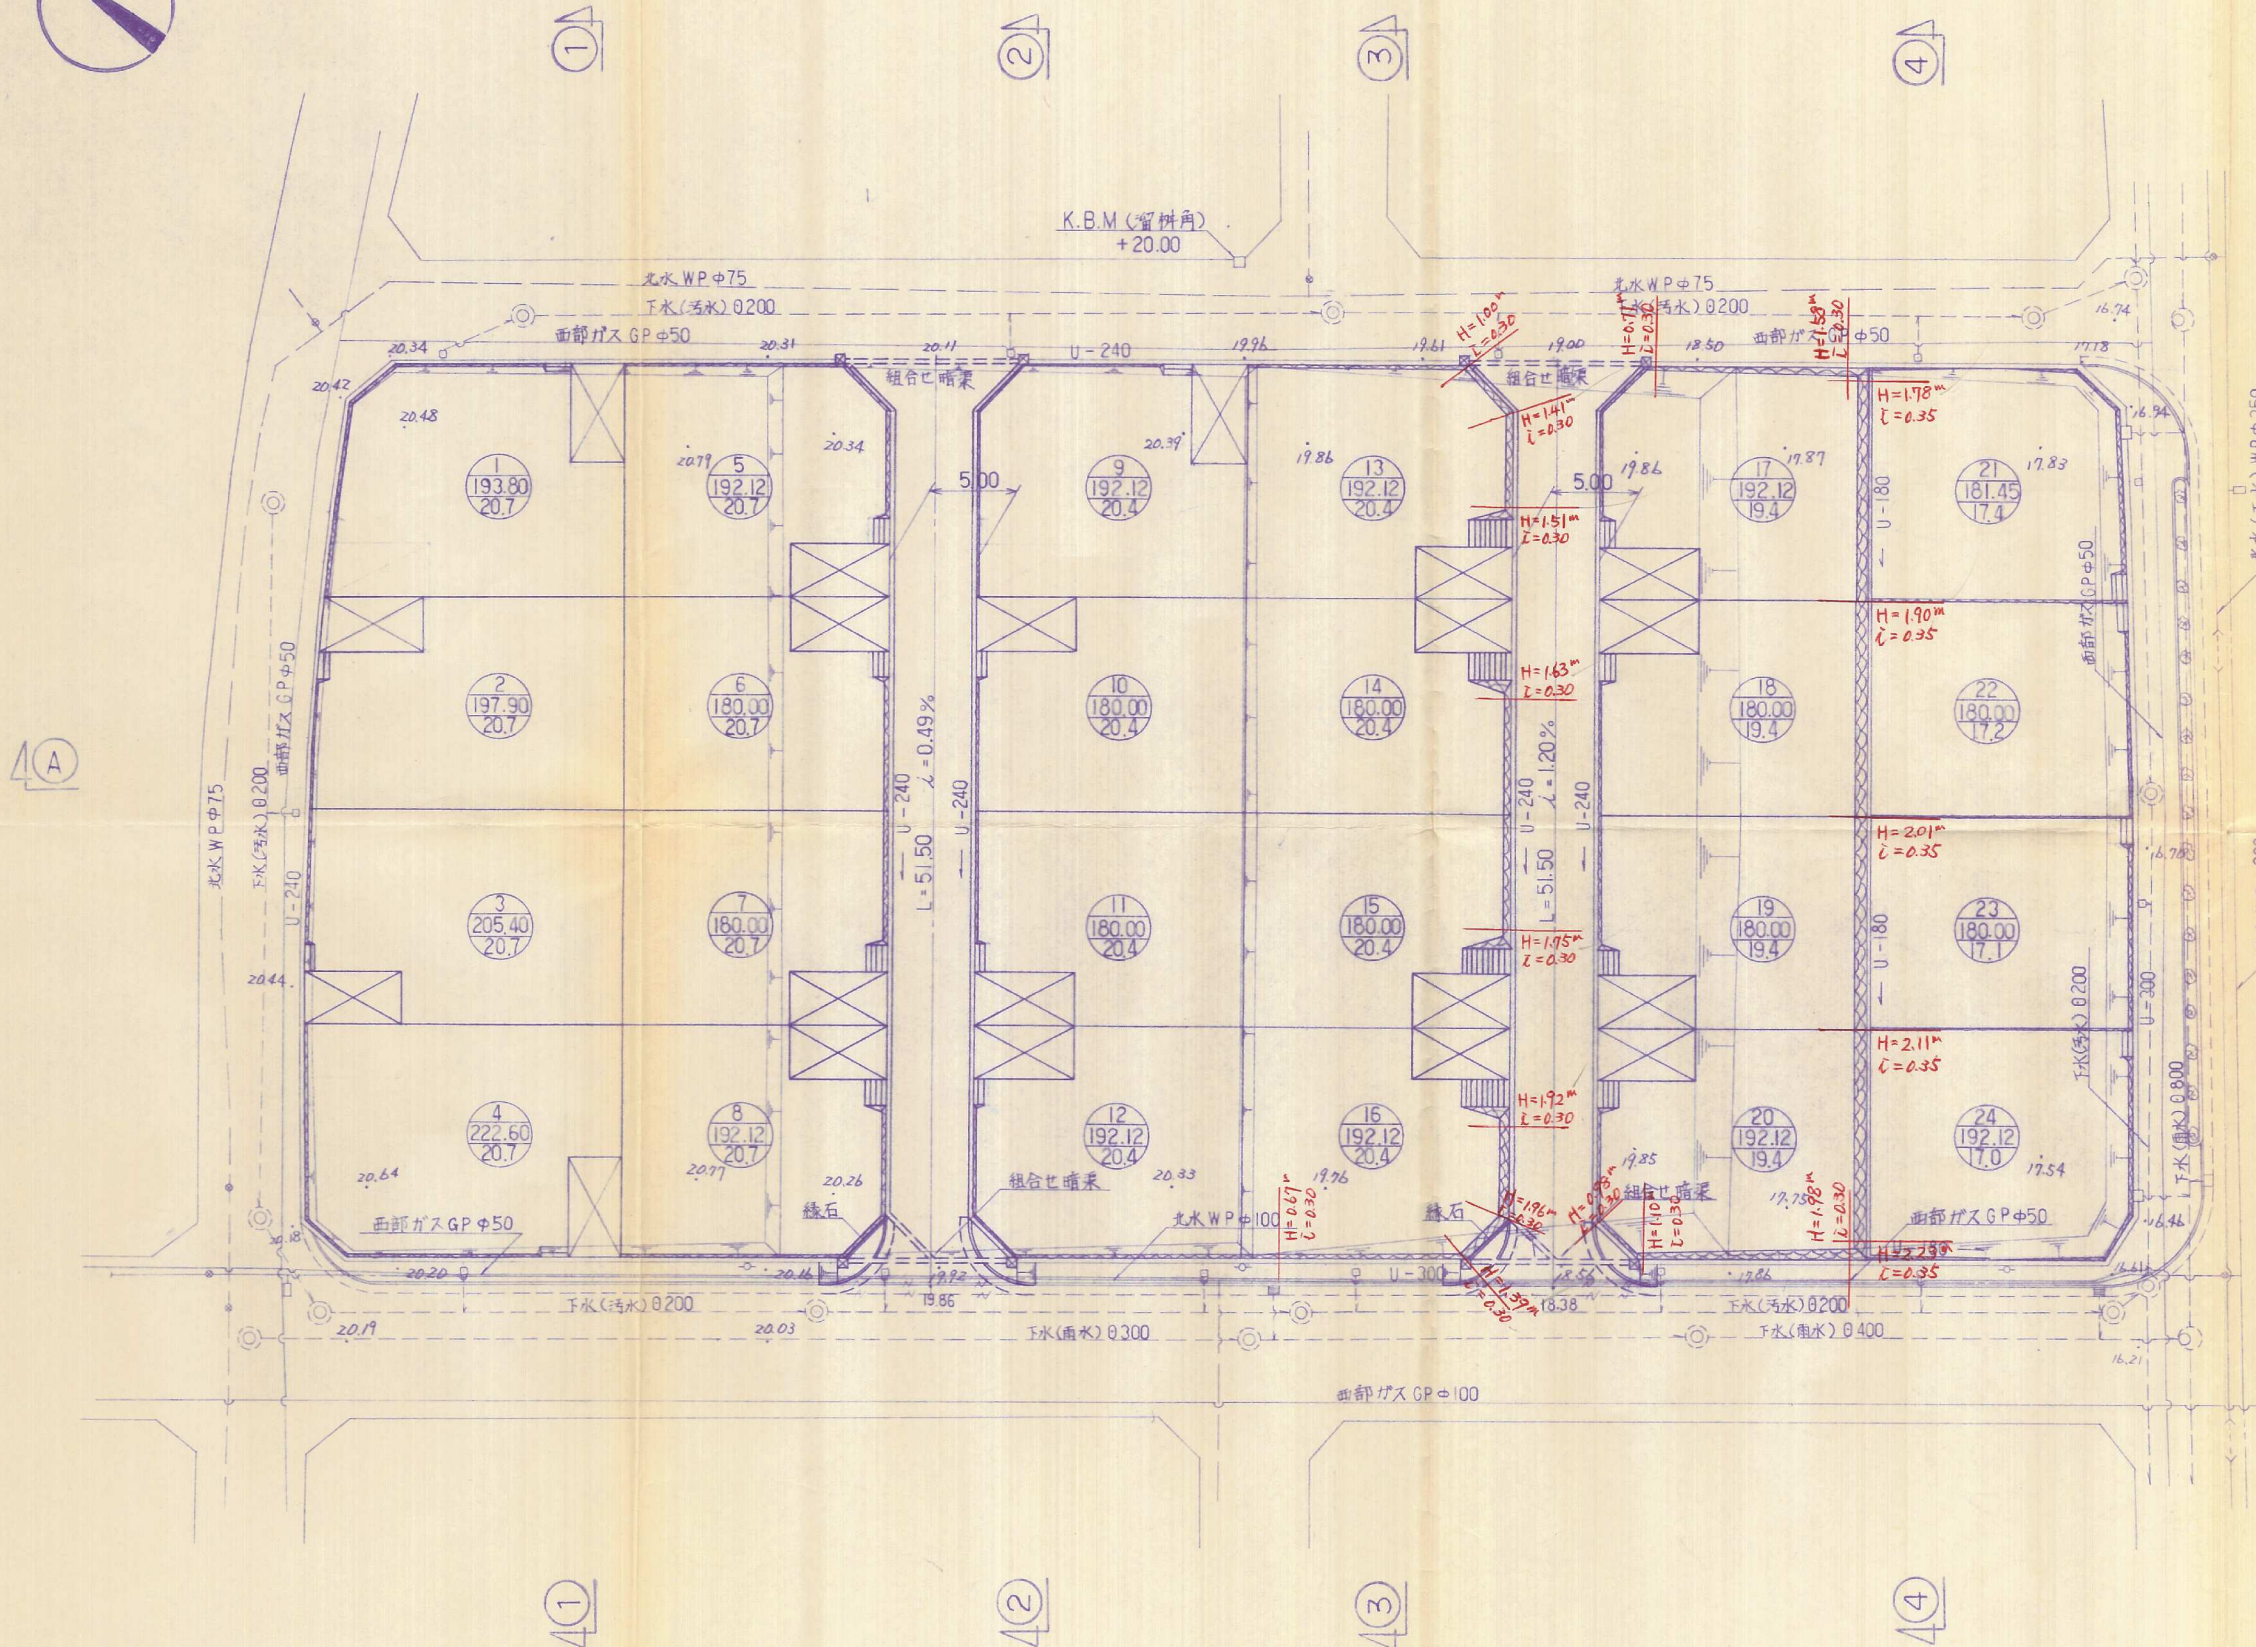

凡 例	
	宅 地 番 号 宅 地 面 積 (m ²) 宅 地 高 (m)
・ 20.39	現 地 盤 高
	車 庫 (現 場 打・OPEN)
	石 積
	L - 500
	雨 水 枡

申 請 者	アサノ不動産株式会社 代表取締役 鈴木 誠一
開 発 場 所	八幡西区大浦3丁目12番
図 面 名 称	造 成 竣 工 平 面 図
開 発 許 可 申 請	縮 尺 図 面 番 号
	S ¹ / ₃₀₀ 6/13
株式会社池永設計	検 印 作 成 日
TEL 093-662-4623	83 年 5 月 日

58-11