


# 造成計画平面図

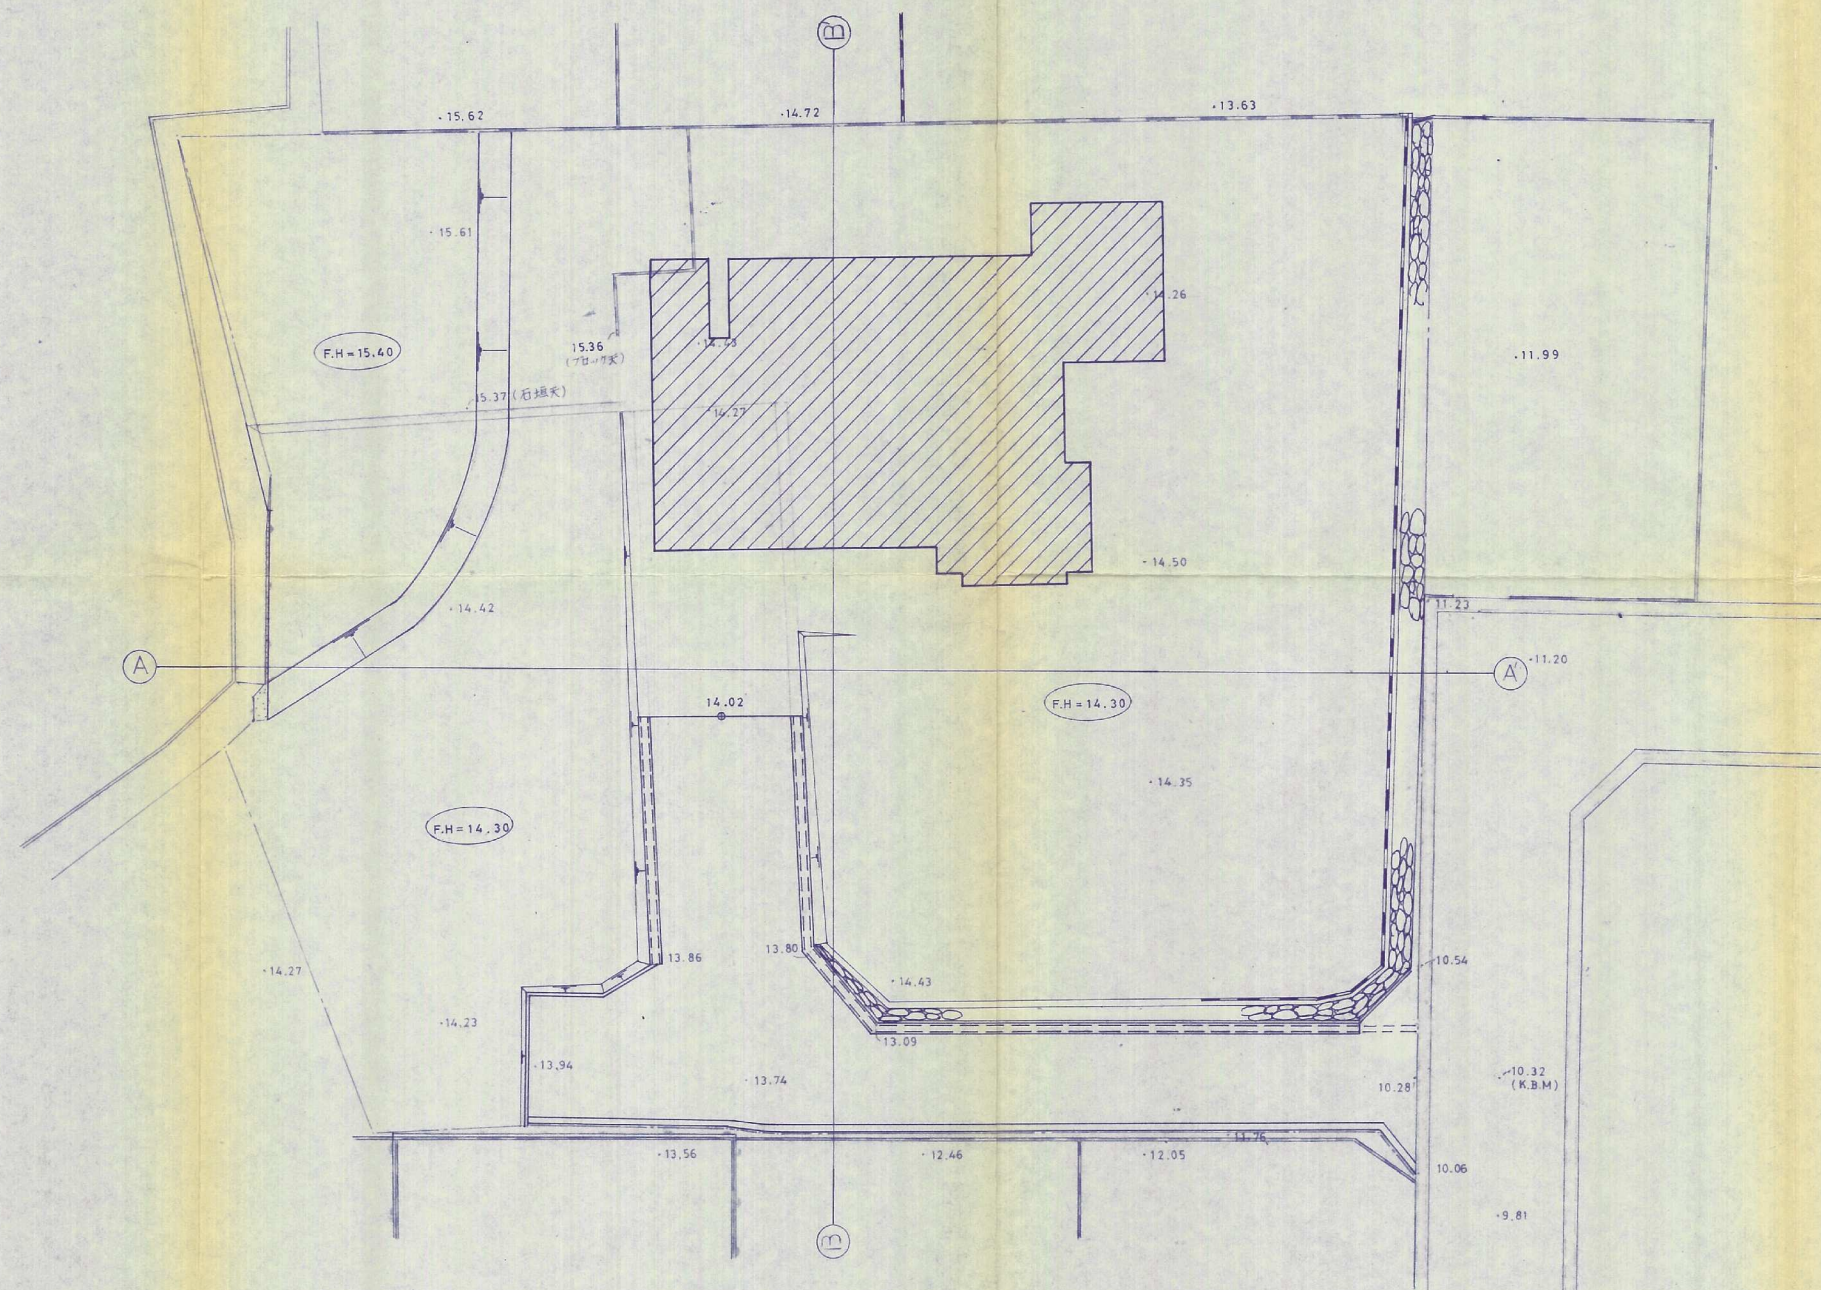

## 竣工申請図

63-54

開発者	今 福 重 昭		
開発区域 の地名	北九州市 八幡西区 船越一丁目 3796-12		
図面 種別	造成計画平面図		
図面番号	縮 尺	設計年月日	
5	S = 1 : 200	平成 2年 10月 日	
設計者	北九州市八幡東区中央1丁目3番10号 株式会社 上村設計 093(661)6773		