


土地利用竣功図

縮尺 1:300

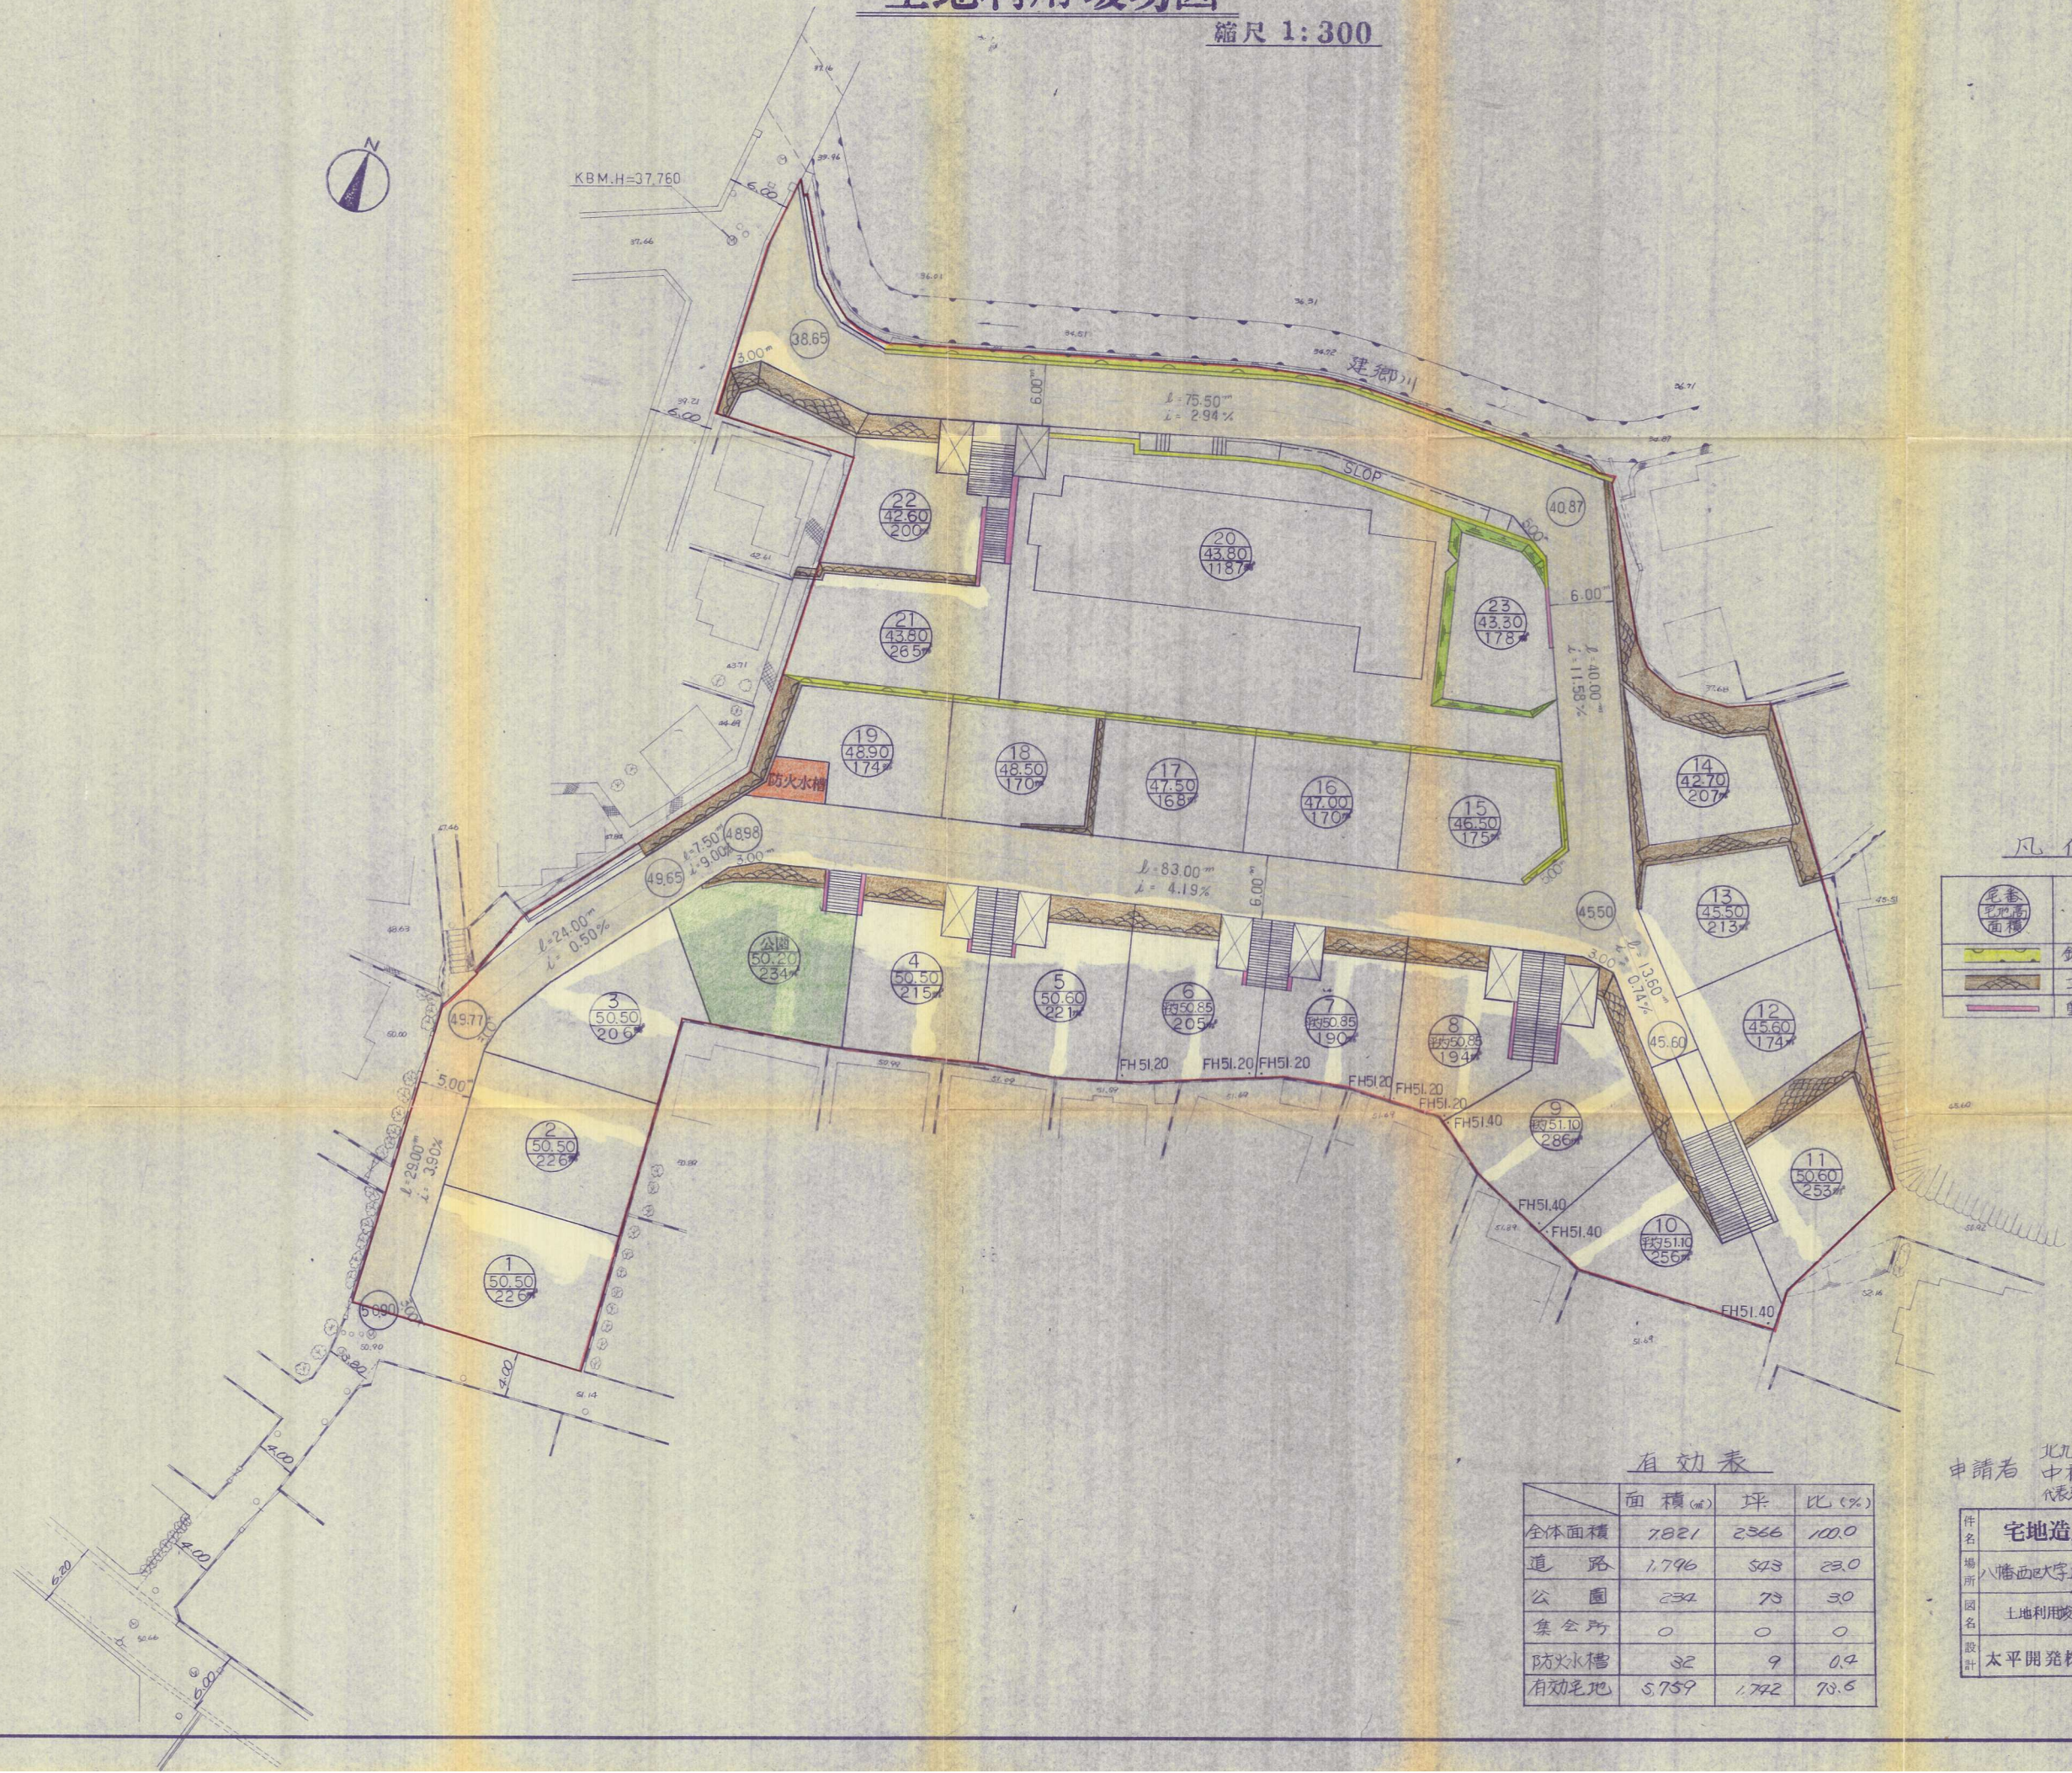

凡例

花巻 公園 面積	
鉄筋コンクリート擁壁	
コンクリートブロック	
重なり式擁壁	

有効表

	面積 (㎡)	坪	比 (%)
全体面積	7821	2366	100.0
道路	1,796	543	23.0
公園	234	70	3.0
集会所	0	0	0
防火水槽	32	9	0.4
有効宅地	5,759	1,742	73.6

竣工図

申請者 北九州市門司区港町2番23号
中和建設工業(株)
代表取締役 安部是存

件名	宅地造成 工事	図番	No 6
場所	八幡西町字工津役 1492外	縮尺	1:300
図名	土地利用竣功図	担当	横印
設計	太平開発株式会社	月日	58.6