


造成計画平面図

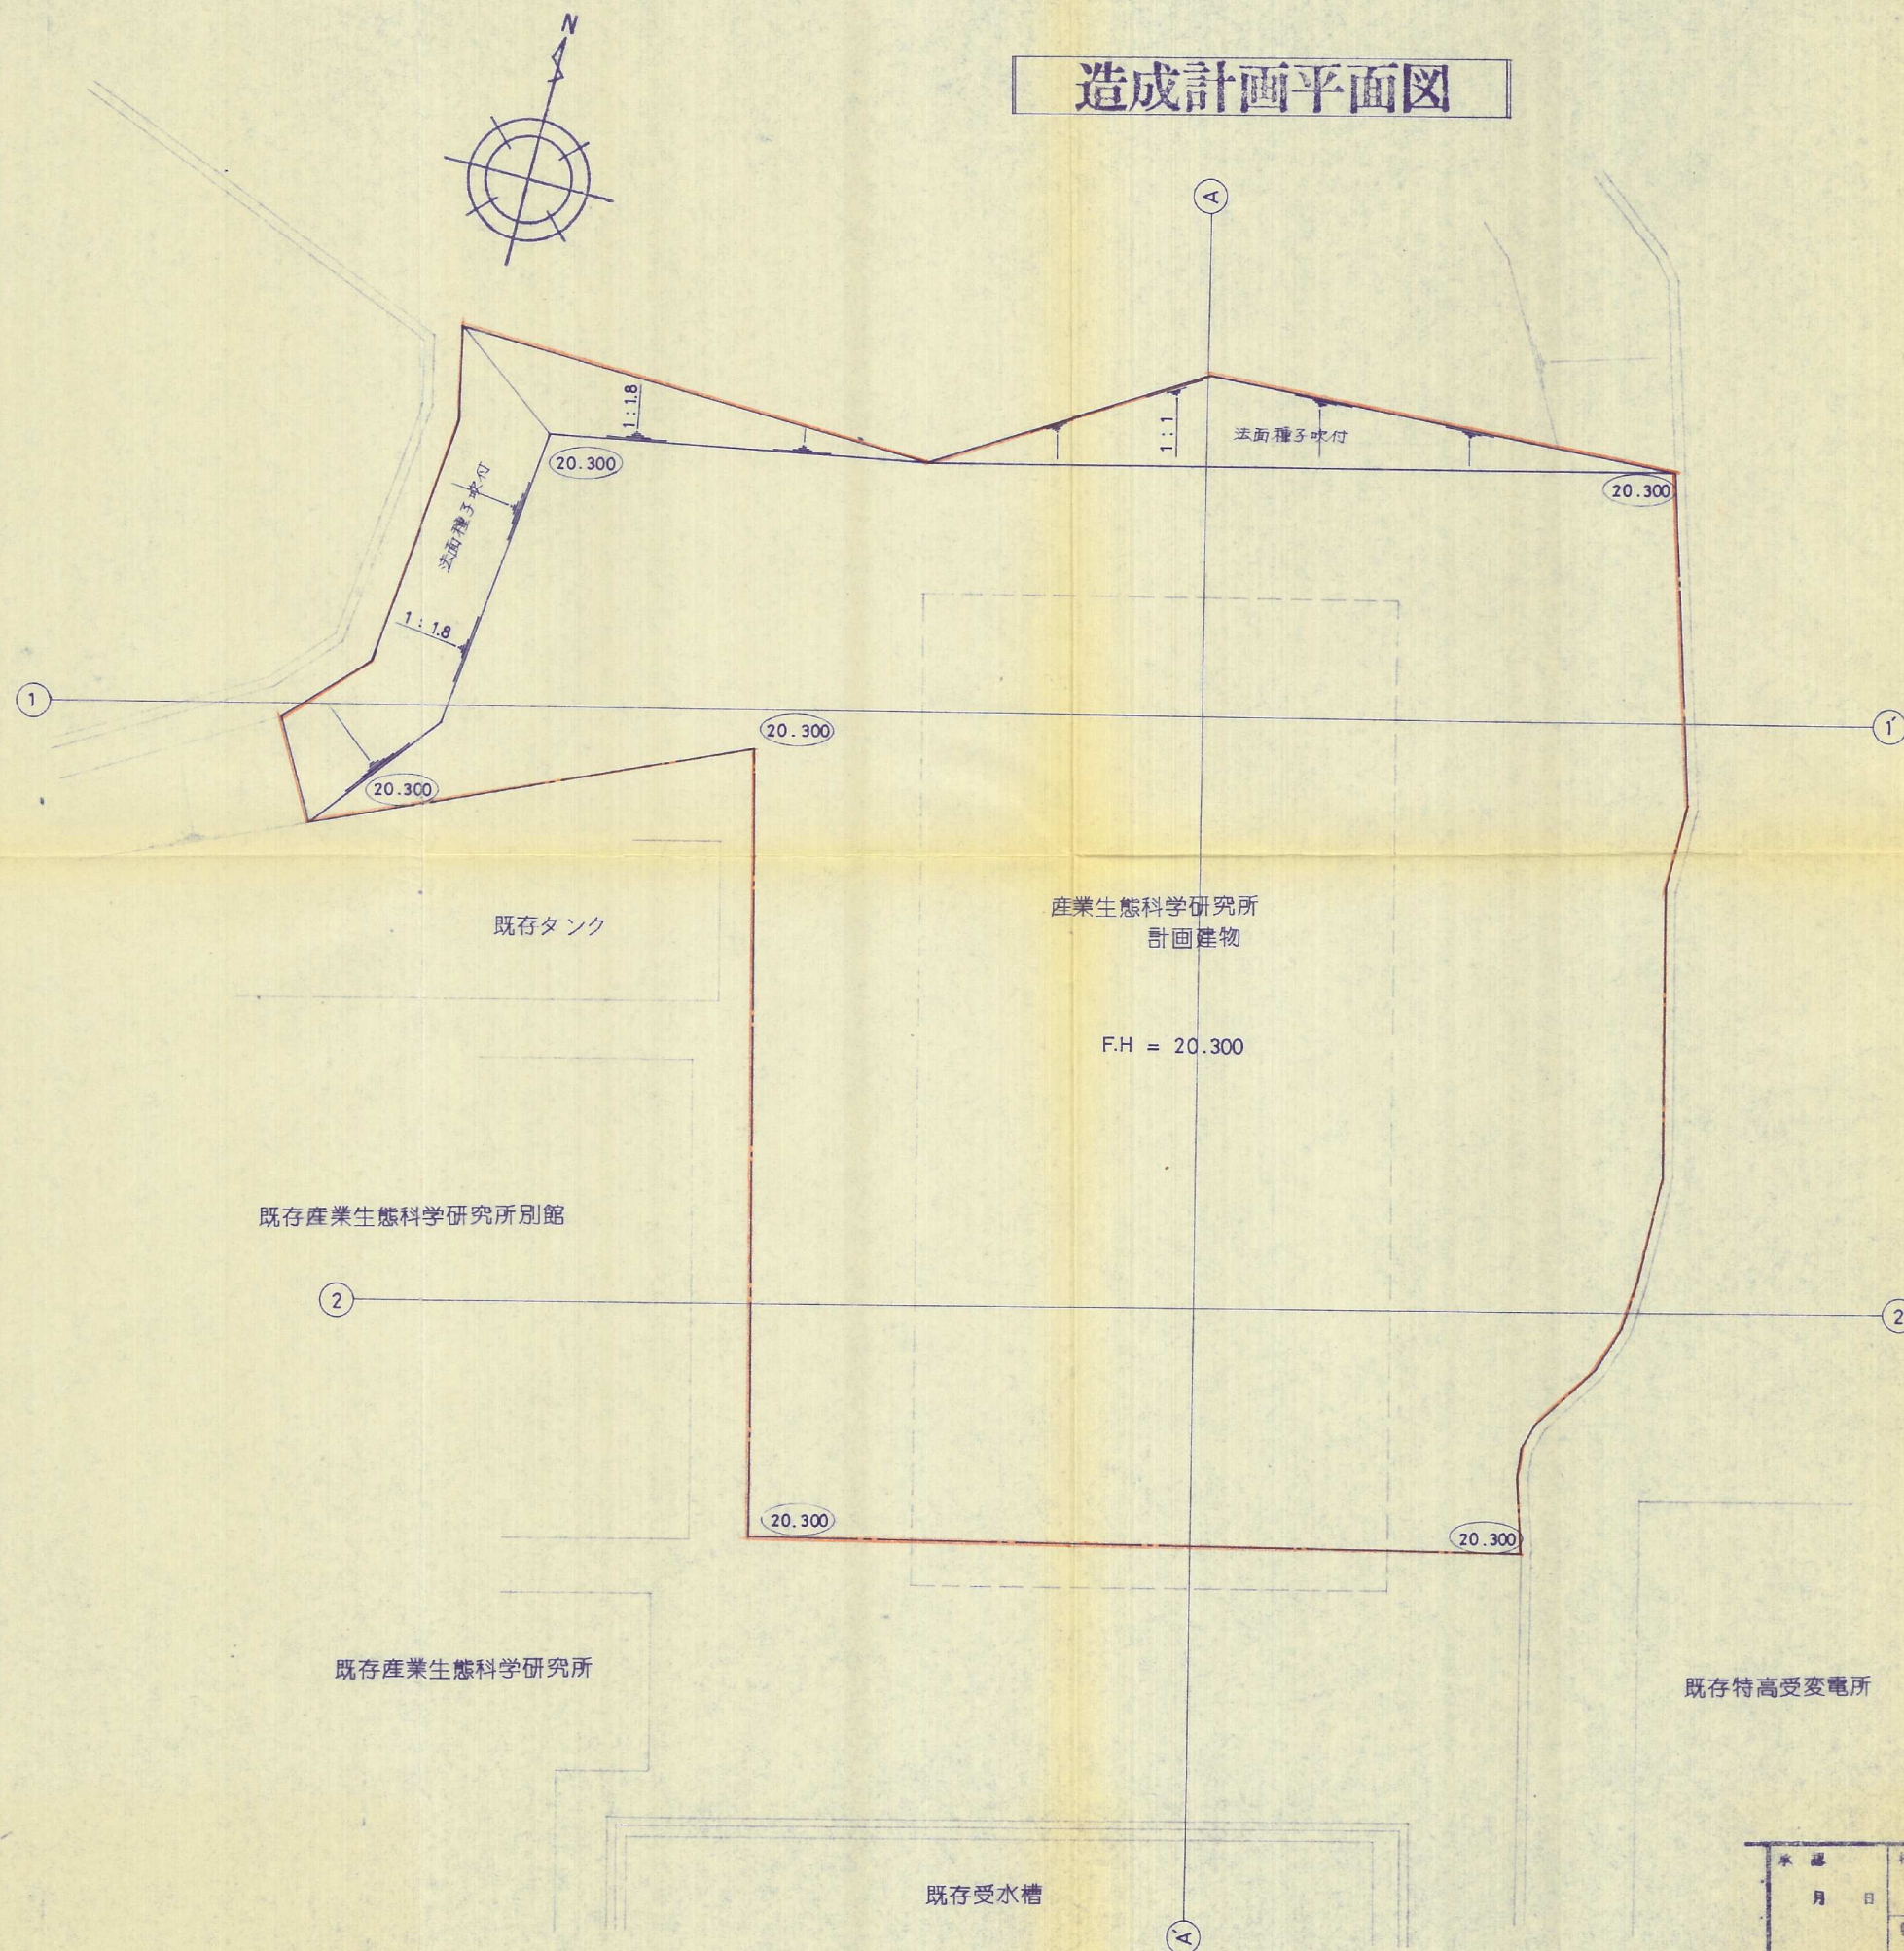

竣工申請図 61-23

承認 月 日	役 所	図 名	図面番号
	製 図	産業医科大学産業生態科学研究所敷地造成工事	NO. 6
	日 付 年 月 日	申請場所 北九州市八幡西区医生ヶ丘1番地1	縮 尺 1:200

伊藤喜三郎建築研究所