


造成計画平面図



凡例

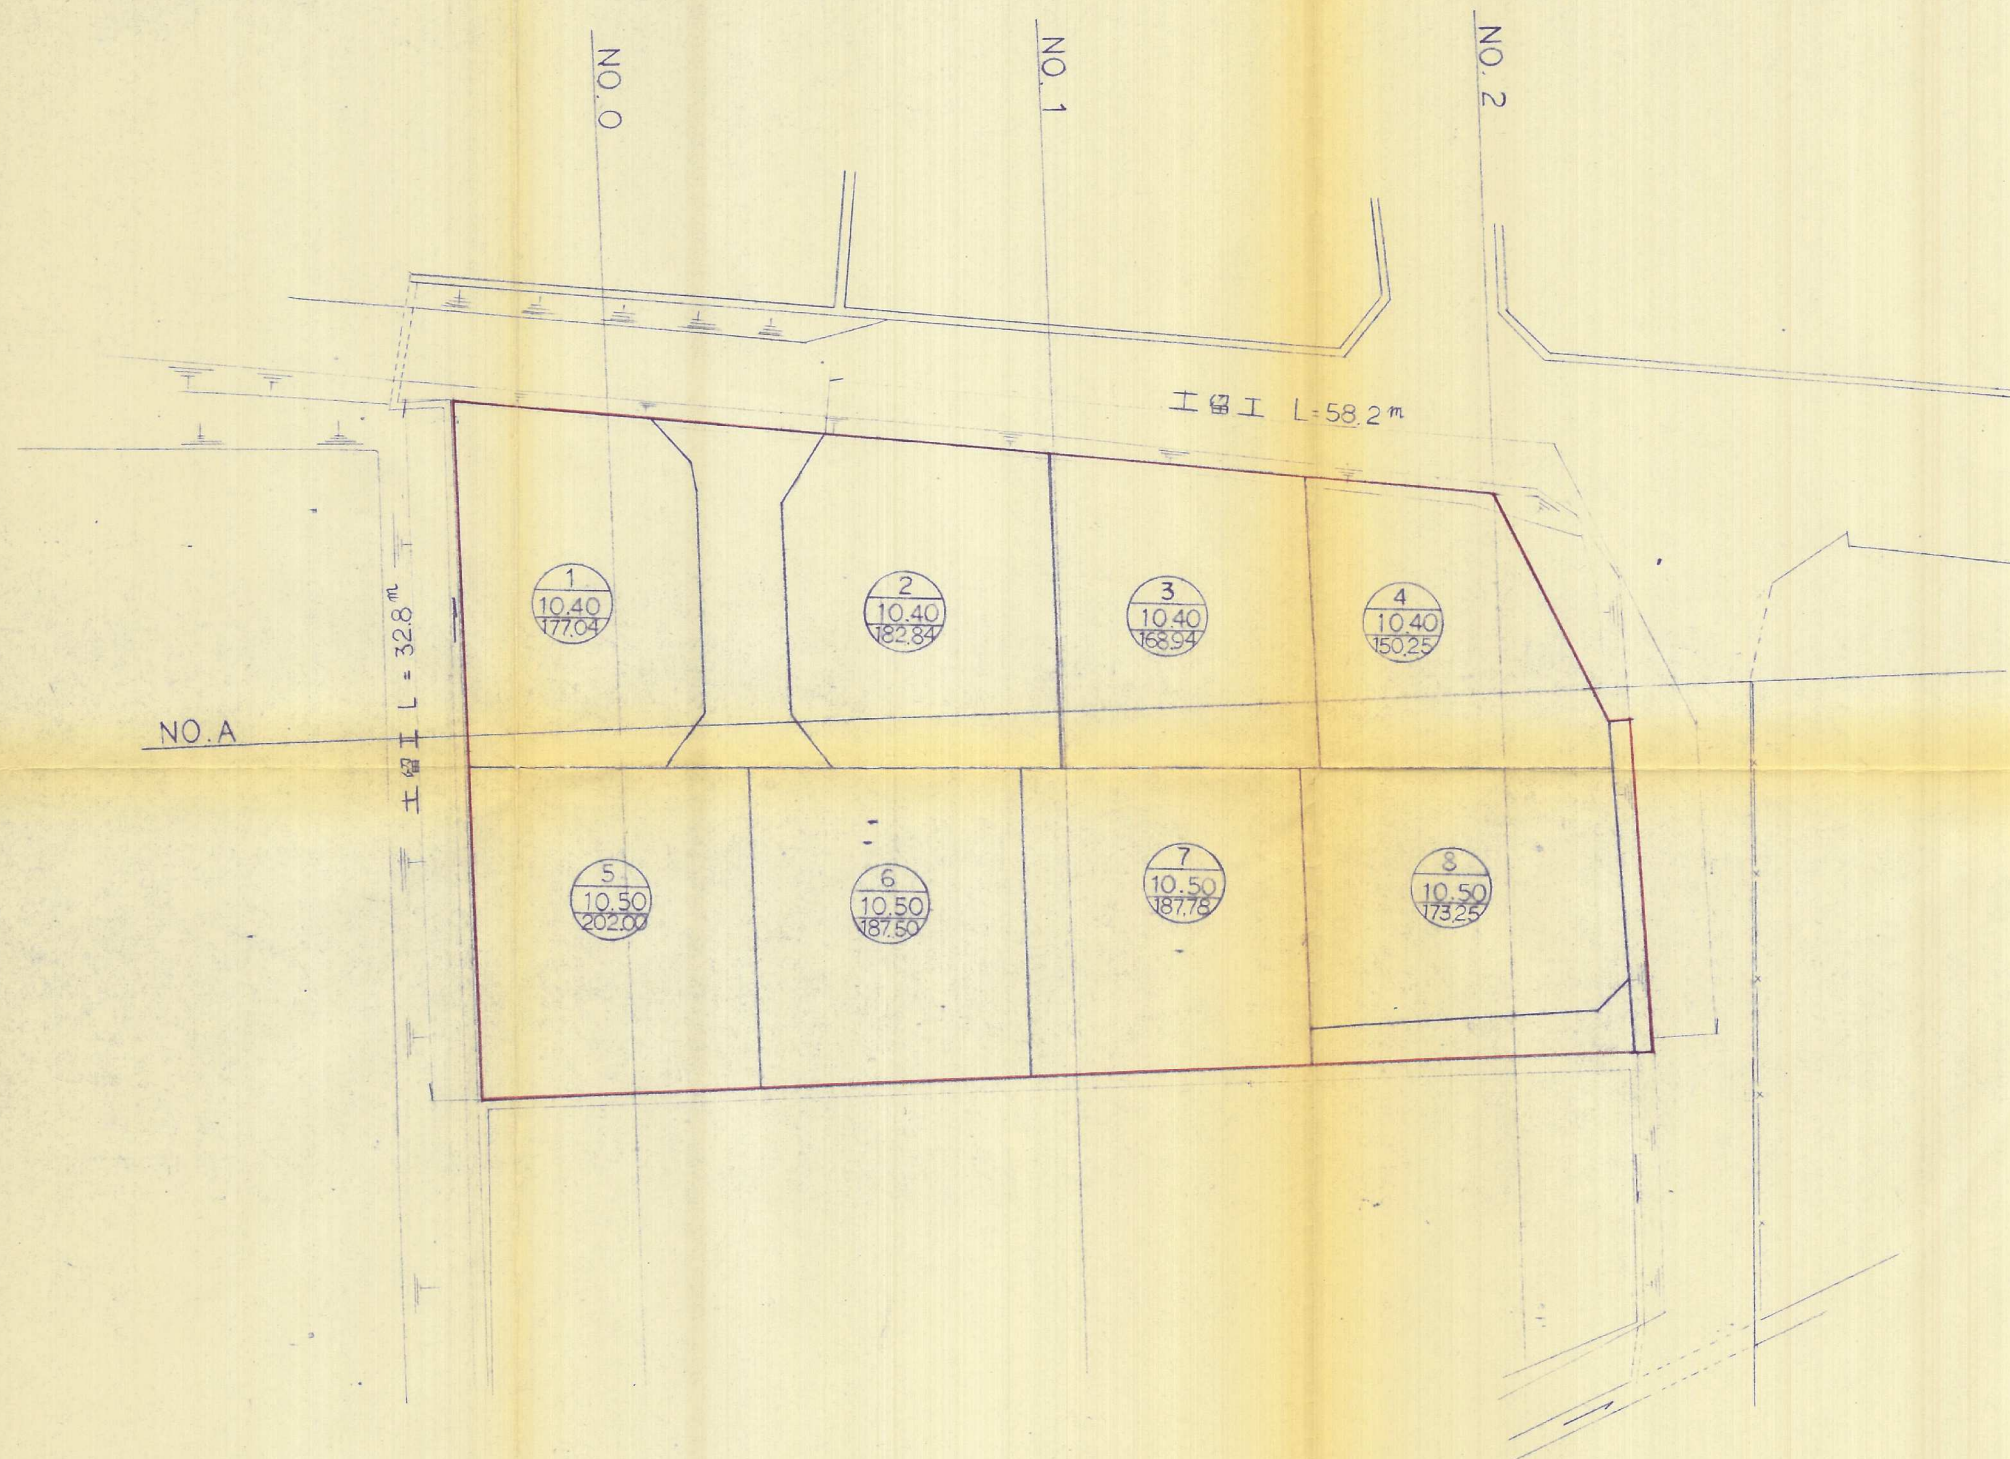

竣工図

55-25

件名	宅地造成 工事設計図	図番	No. 5
場所	八幡西区 大字小尾瀬地内	縮尺	S = 1:250
図名	造成計画図	設計	印
設計	株式会社 太平設計	月日	S. 56. 1.