


竣工図 1:500

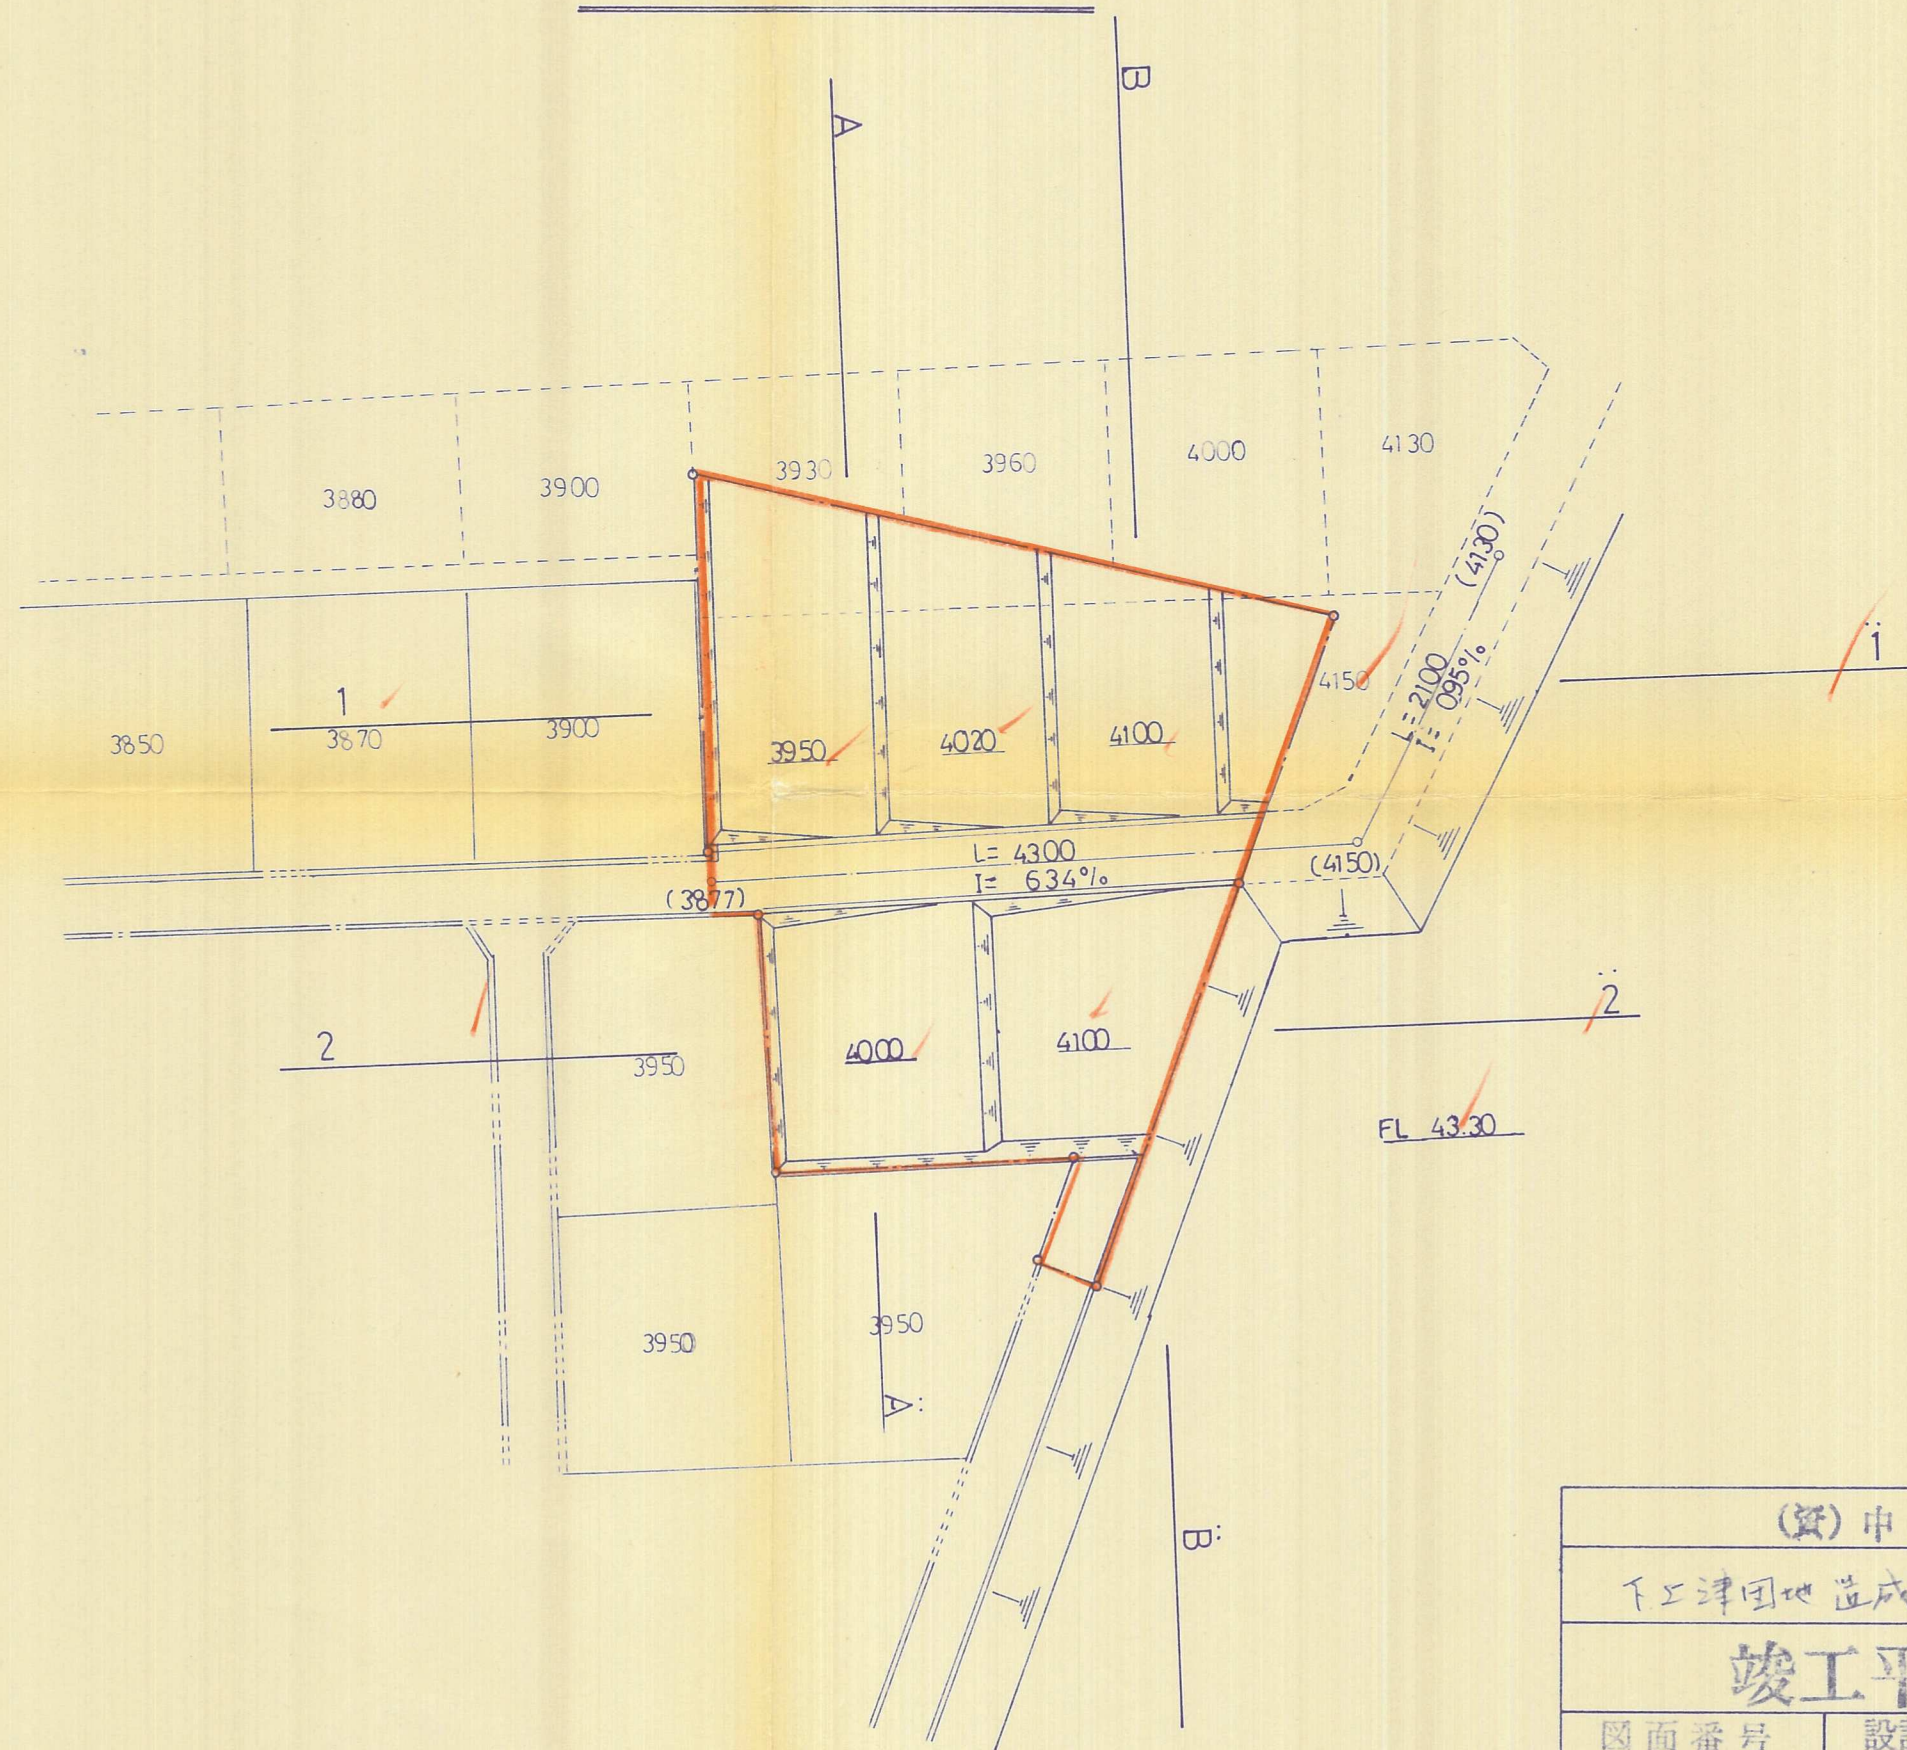

56-21

(資) 中屋敷材木店		縮 尺	
下上津田地造成工事		1:500	
竣工平面図		設計設図	
図面番号	設計年月日		
3	56.9		
高田建設株式会社			