



土地利用計画図

S = 1 : 250

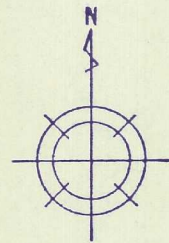

K.B.M = 10.000 (歩道境界ブー7天)

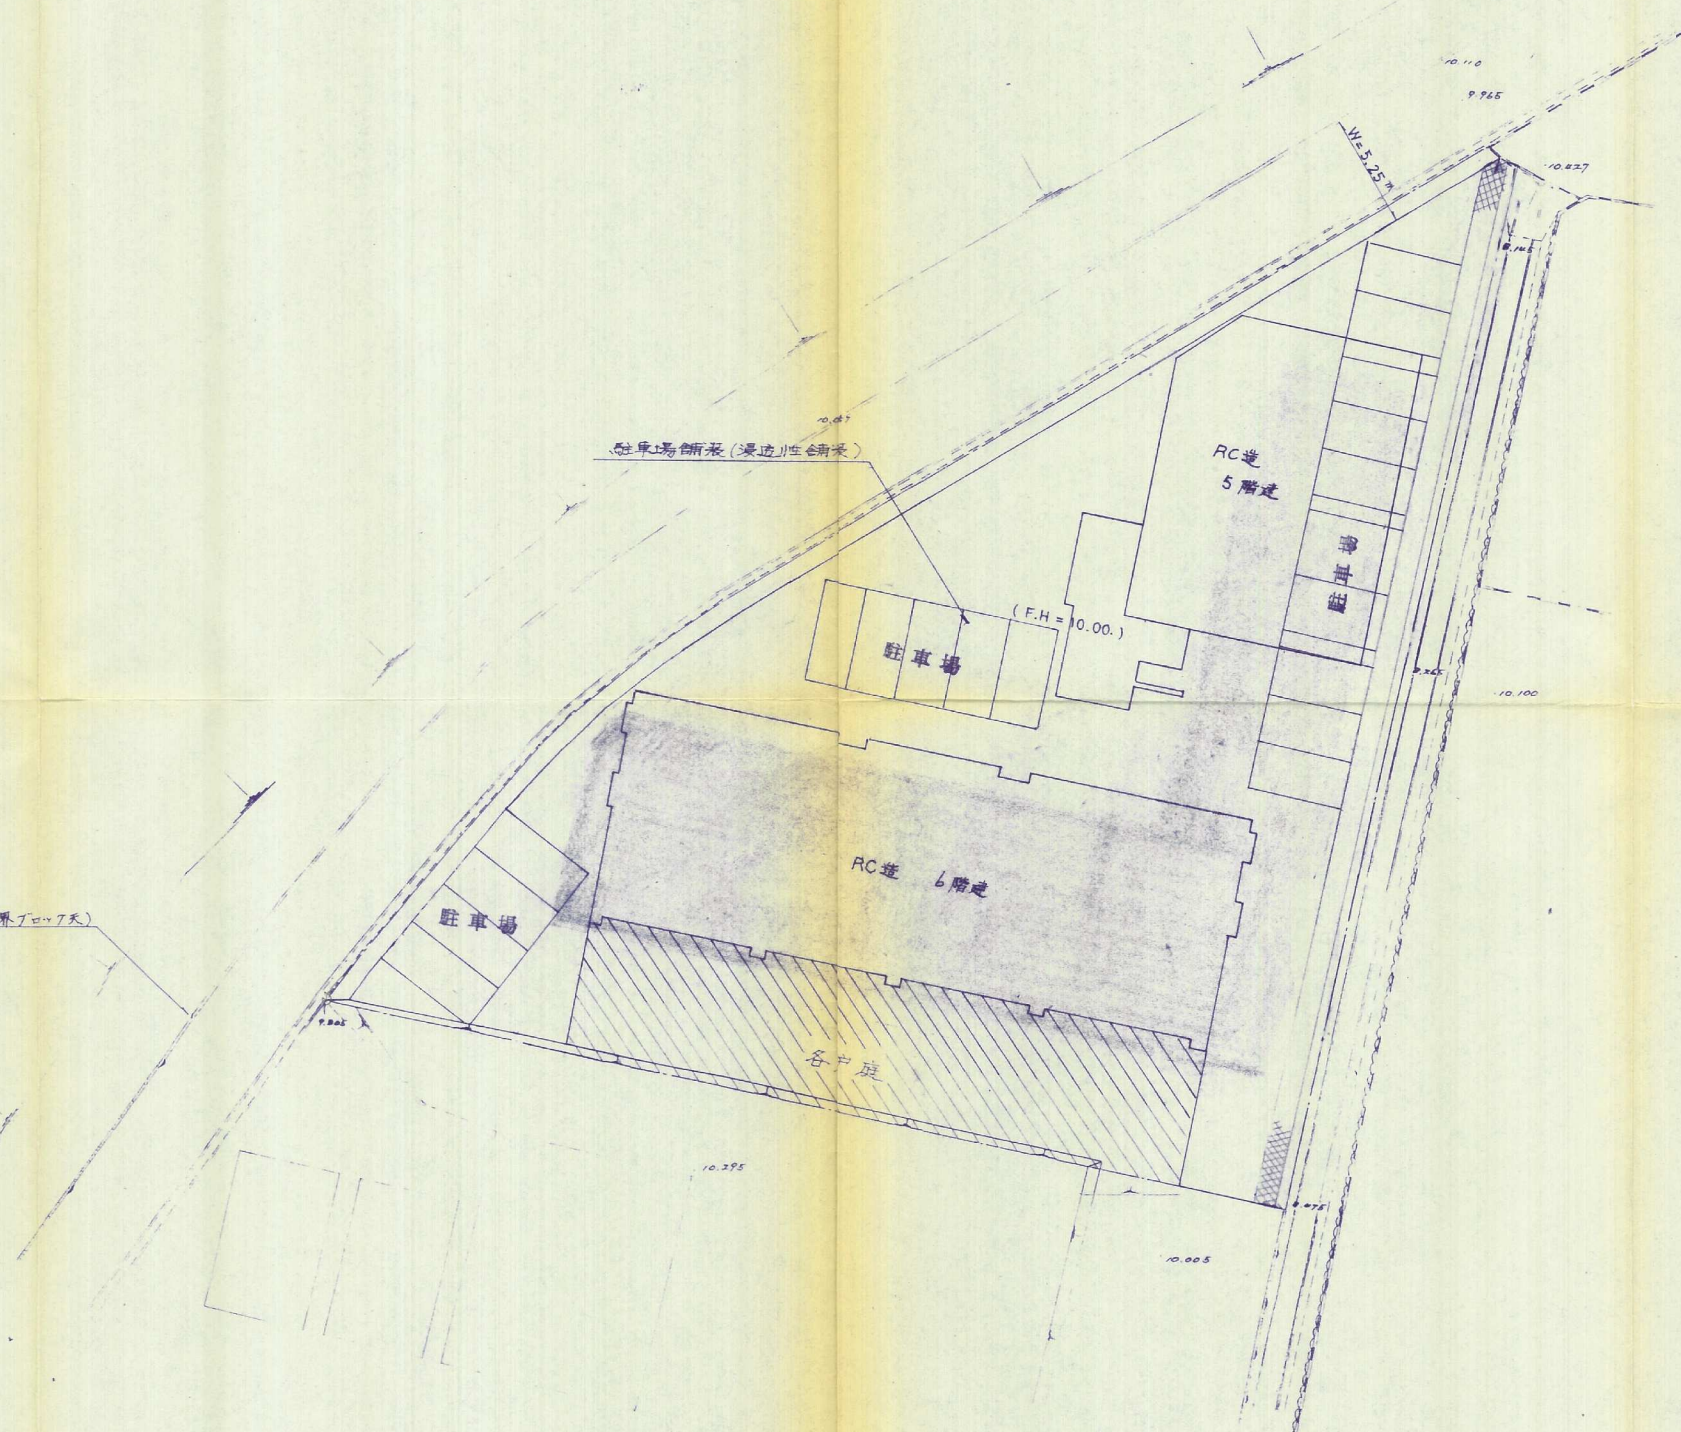

土地利用計画図 (竣工図)

工事名称	メゾンモンブラン則松敷地造成工事		
事業主	肥和地所株式会社		
工事場所	北九州市八幡西区大字則松字三反町 623-1 623-4		
図面No	5	S = 1 : 250	
株式会社 上竹設計			

63-32