


造成計画平面图

S : 1/500

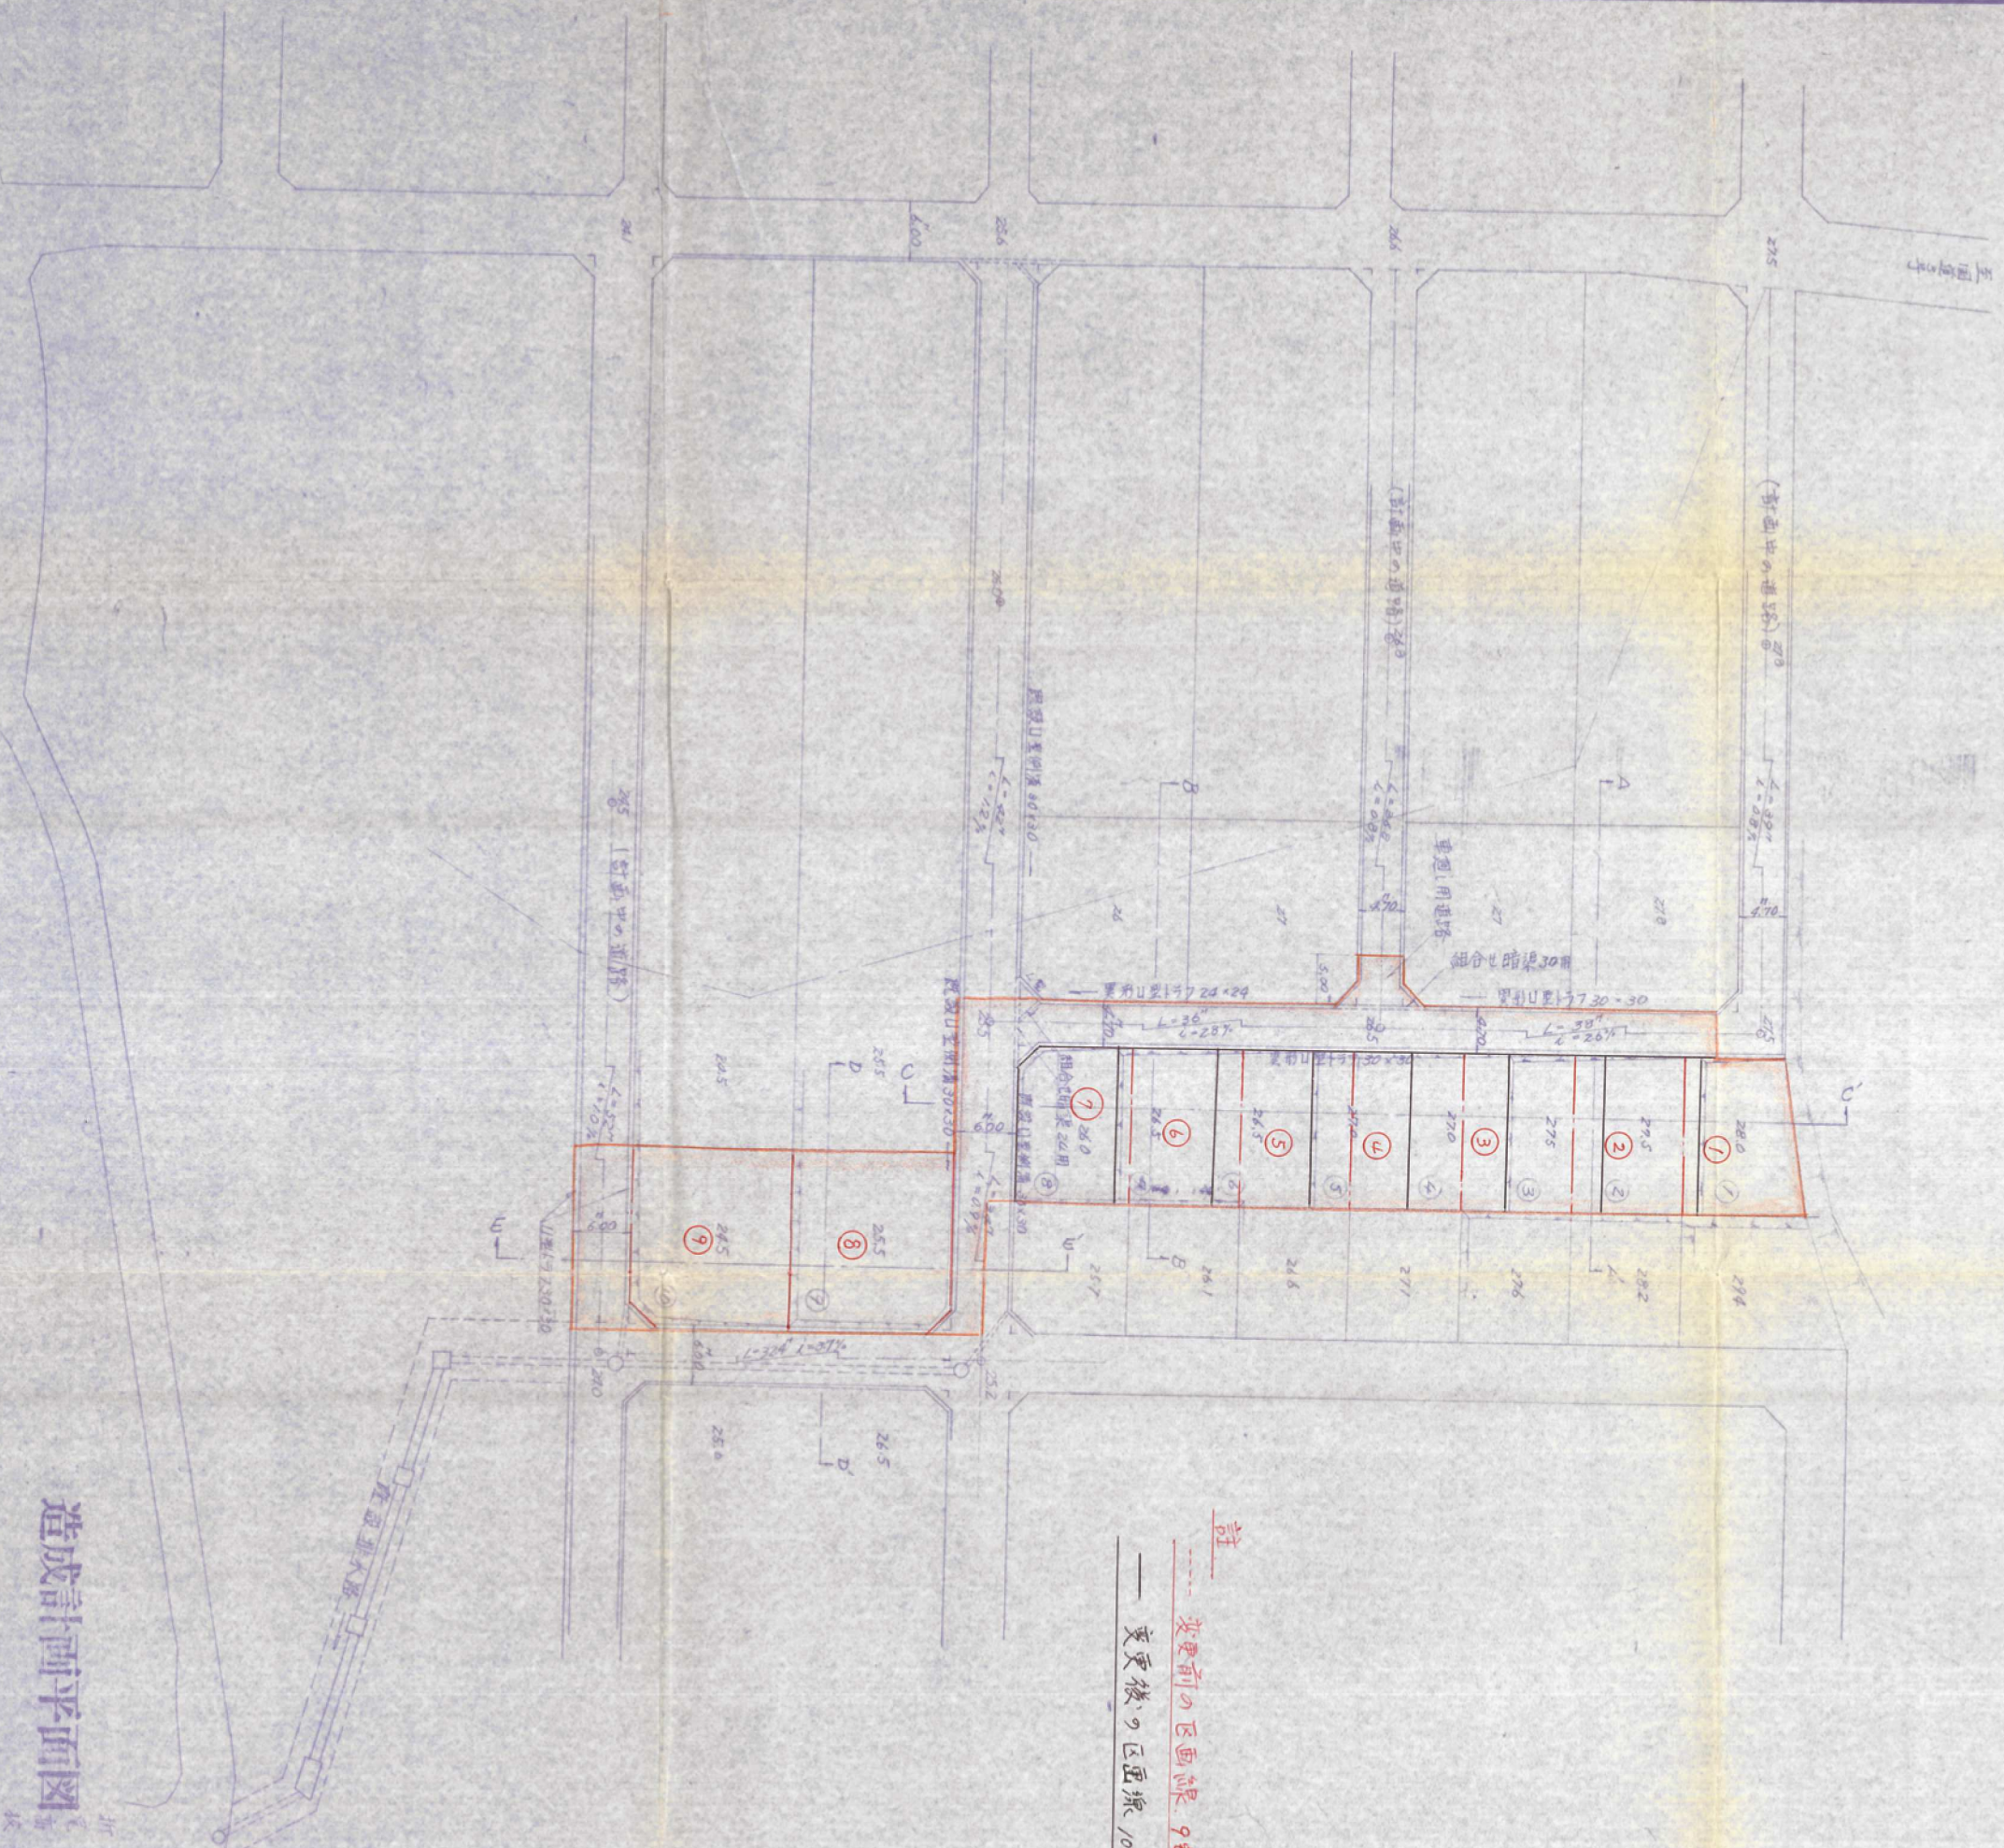

訂
----- 変更前の区画線 9号地
—— 変更後の区画線 10号地

造成計画平面图

工事名称	宅地造成工事		
事業主	門司良介氏		
工事場所	福岡西区大膳2丁目1052-591		
図面名称	縮尺	1/500	番
作成年月日	昭和54年4月	日	図番
調査設計・監理設計 事務所			
土地家屋調査士 北九州市八幡区中央1丁目3-11号			
TEL. 601-3330112			