


土地利用竣工图

縮尺, 1:200

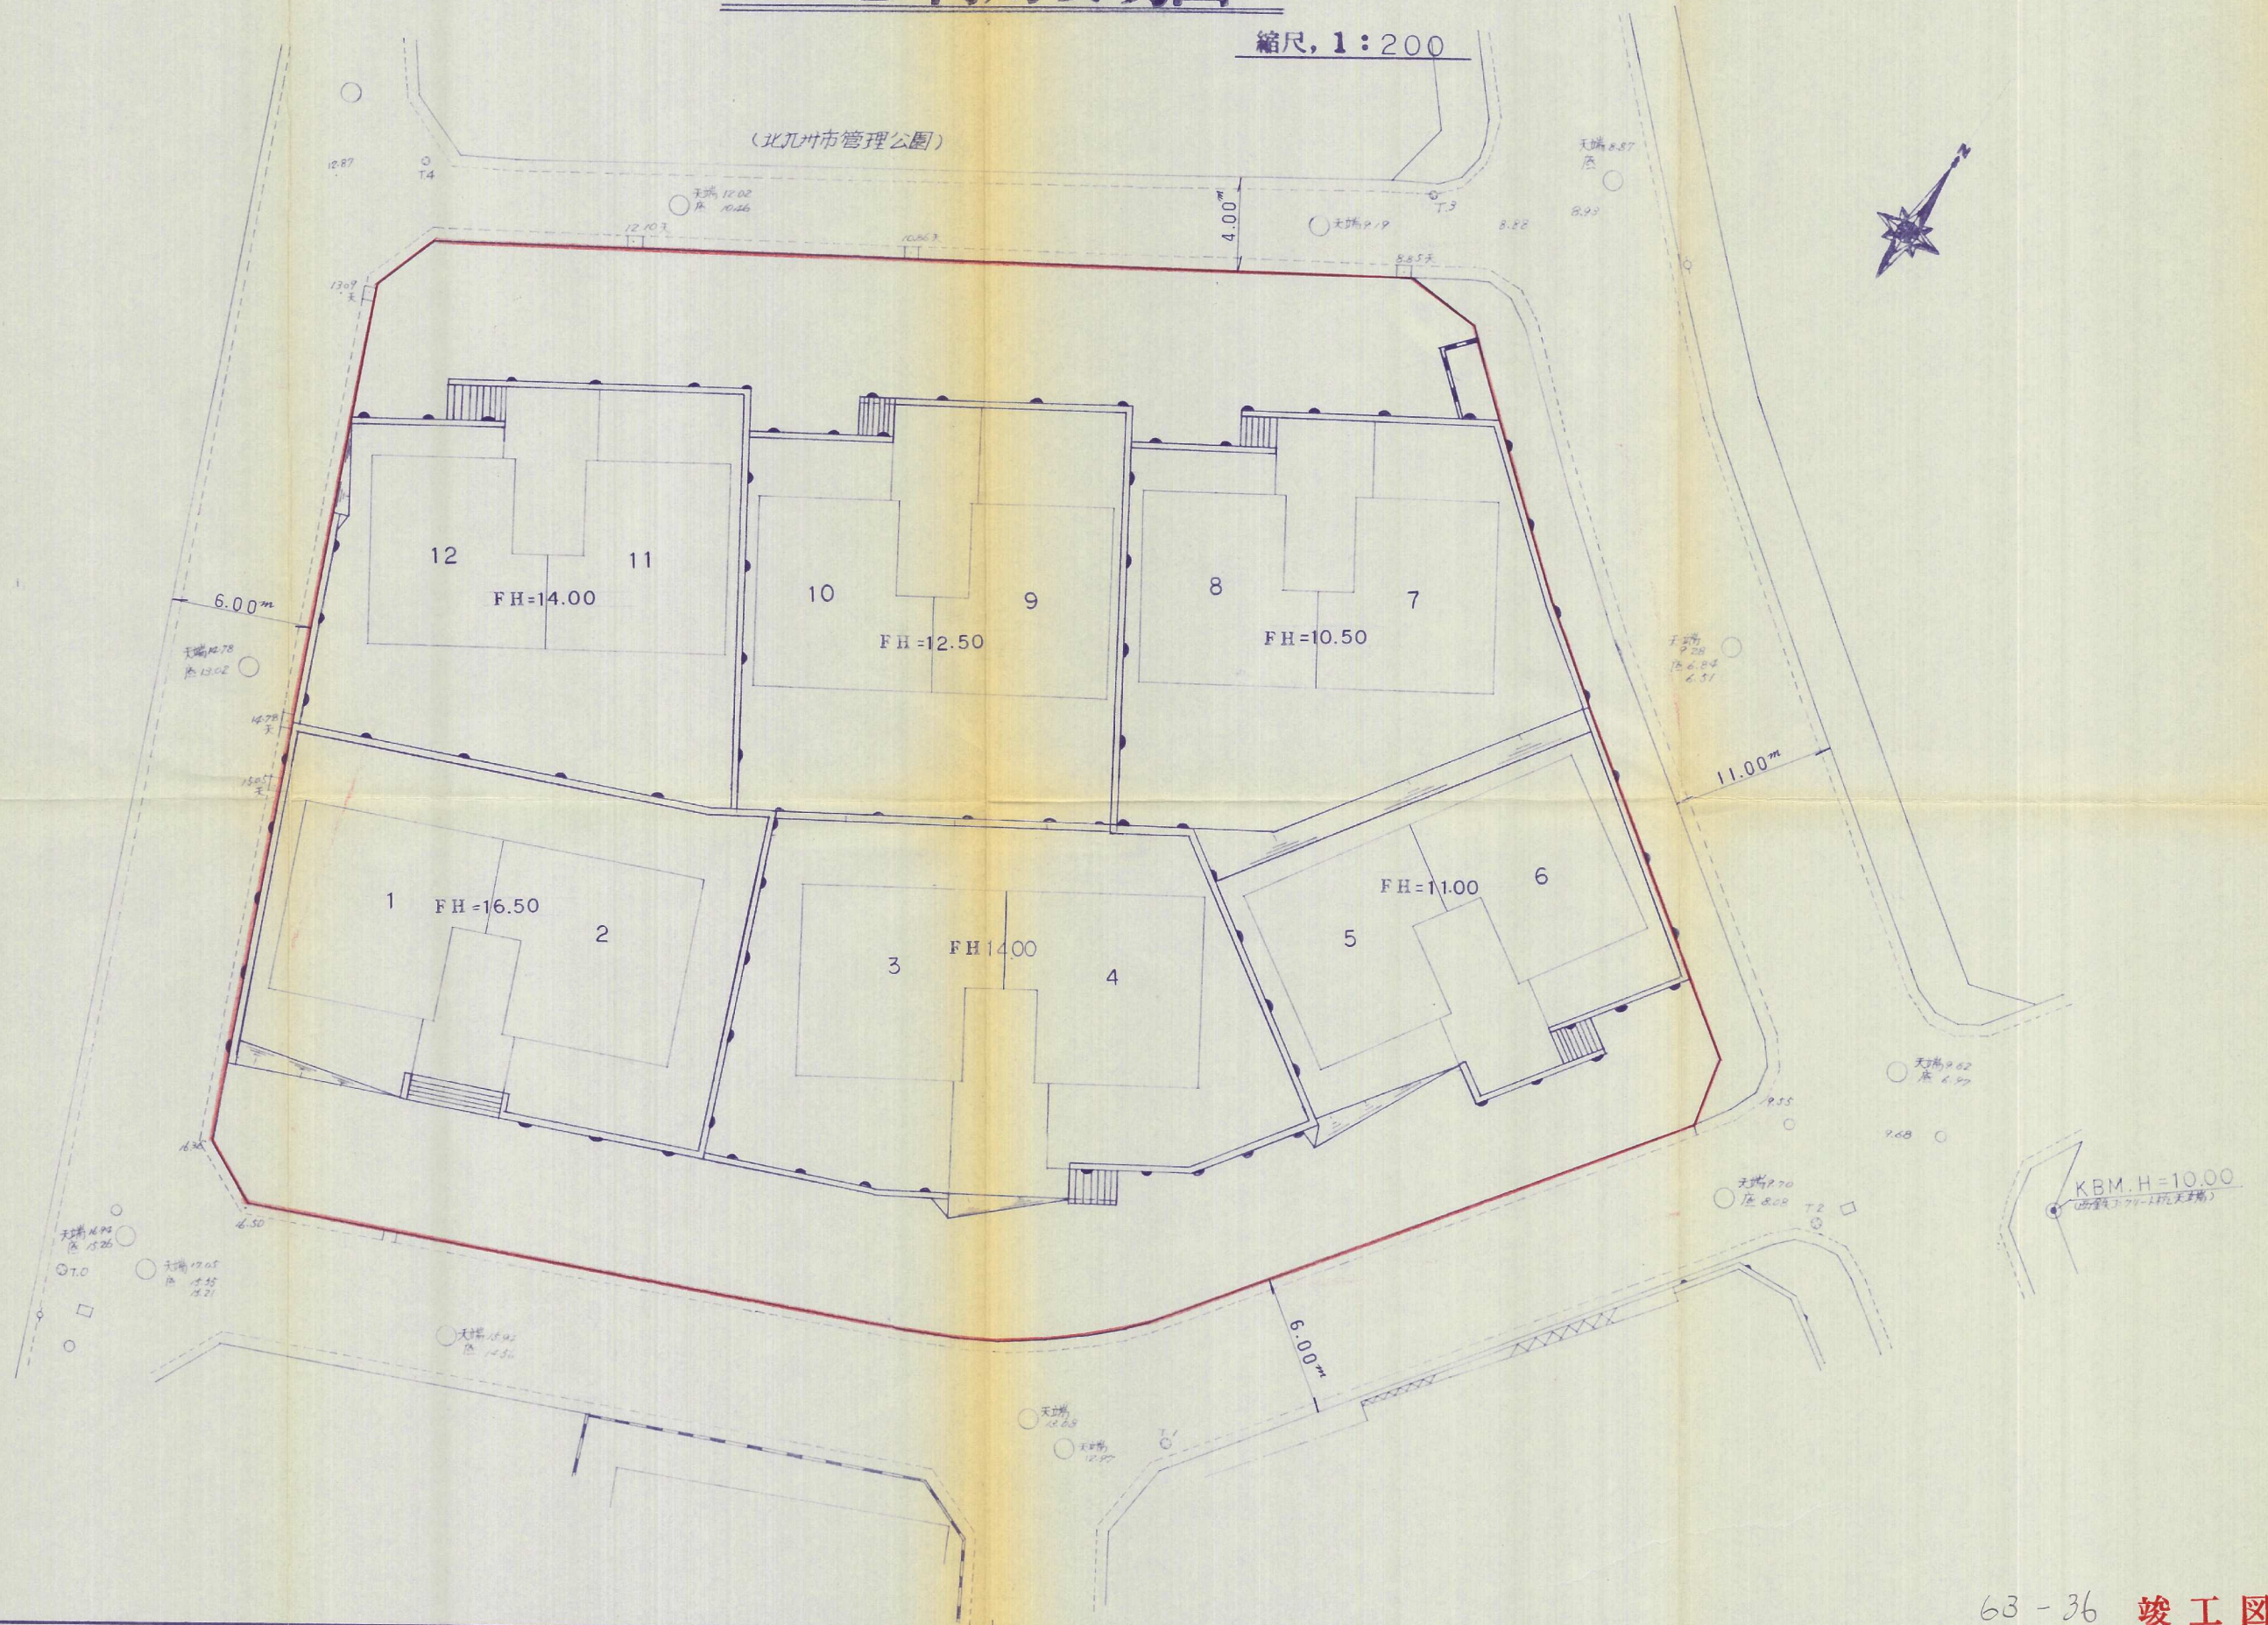

63-36 竣工図

北九州市小倉北区馬借3丁目3-37

高尾設計事務所 (代)511-4067

縮尺	1:200
----	-------

工事名称 八幡西区南王子町13番

图面名称

宅地造成工事

土地利用竣功圖

4