

 
竣工平面图


縮尺 1 : 500

公共施設一覽表

名称	数量 ^m	管理	归属
6.0 ^m 道路	152.63	申請者	申請者
6.0 ^m 道路	765.67	北九州市	北九州市
4.7 ^m 道路	129.68	北九州市	北九州市
公園	156.40	北九州市	北九州市

凡例

	上段 ~ 宅地番号
	中段 ~ 宅地地盤高
	下段 ~ 宅地面積

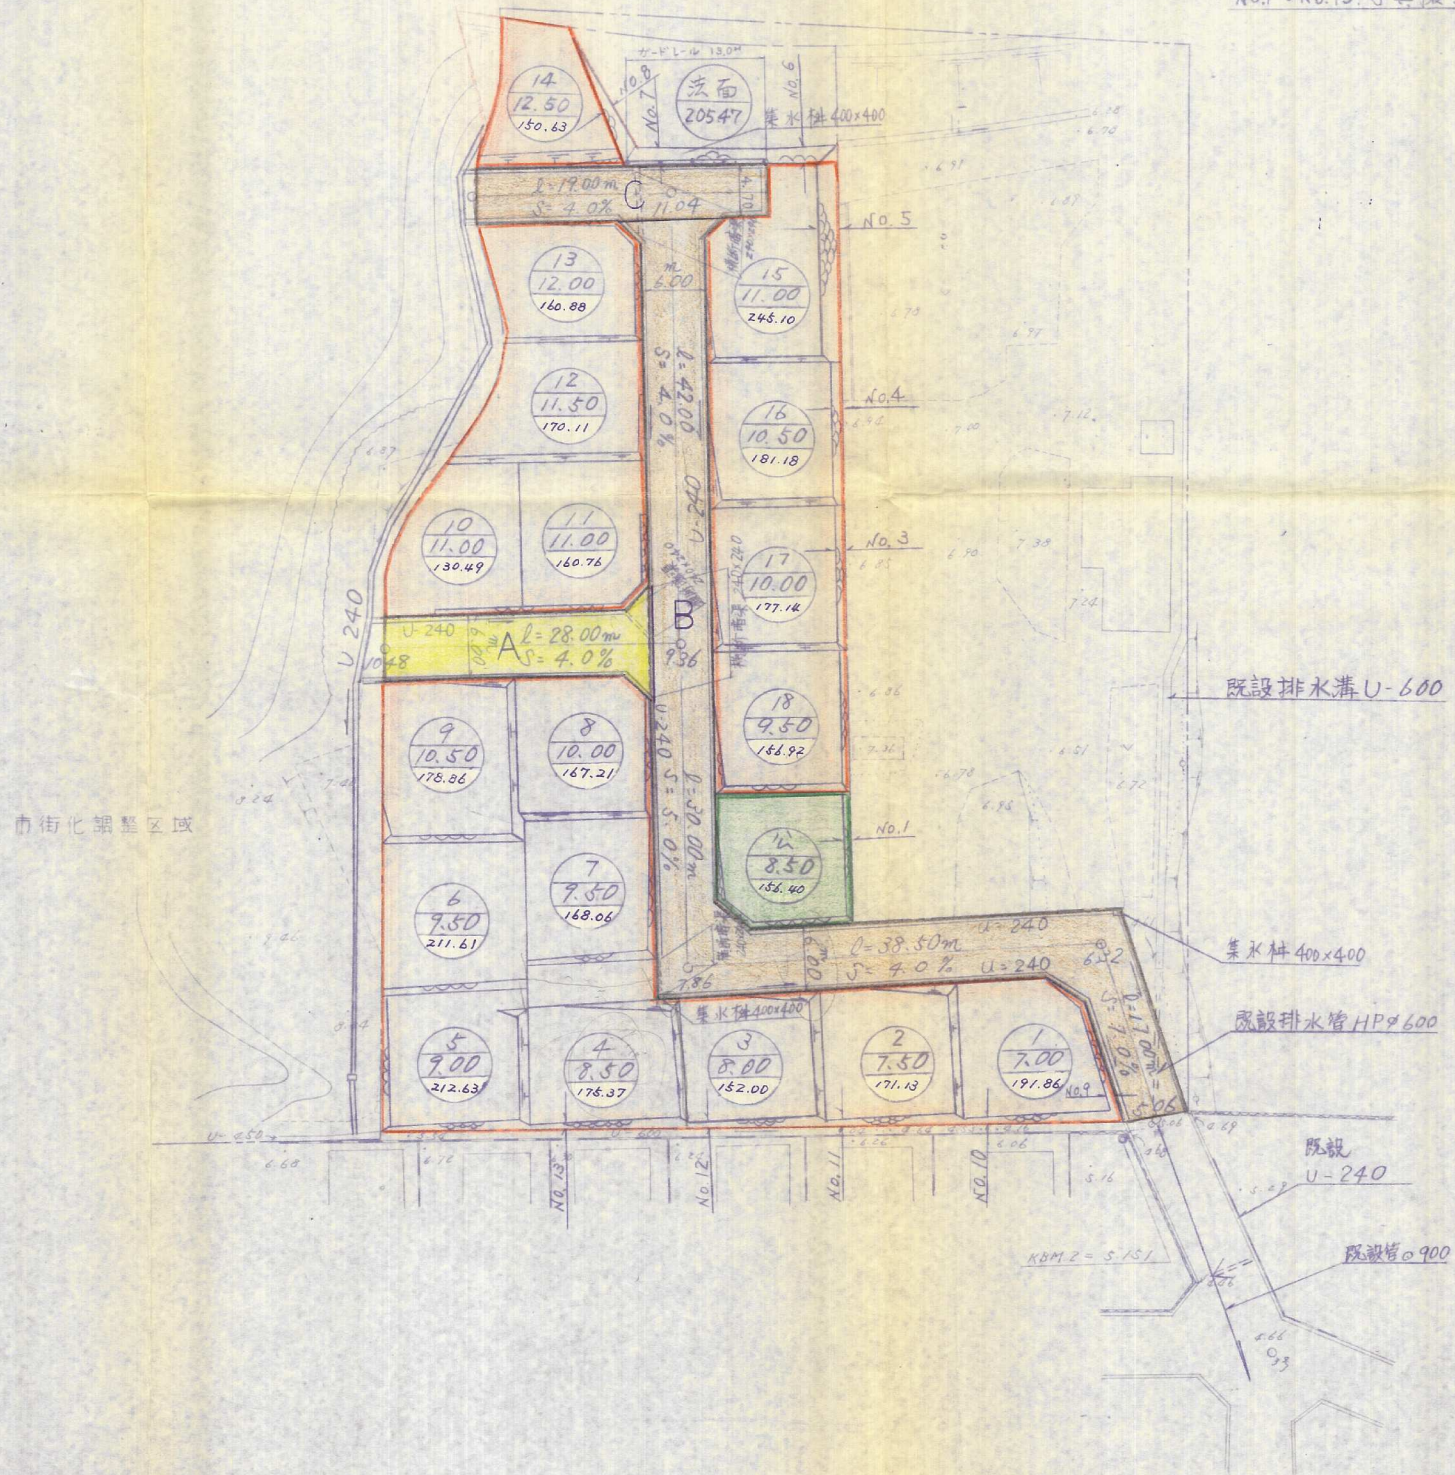

5-23

件名	宅地造成 工事設計図		図番	No. 3
場所	八幡西区大字浅川地内		縮尺	1:500
図名	竣工 平面図		担当	<div style="border: 1px solid black; width: 50px; height: 50px; display: inline-block;"></div> <div style="border: 1px solid black; width: 50px; height: 50px; display: inline-block; text-align: center; vertical-align: middle;">換 印</div>
設計	株式会社 太平設計		月日	S-55・11