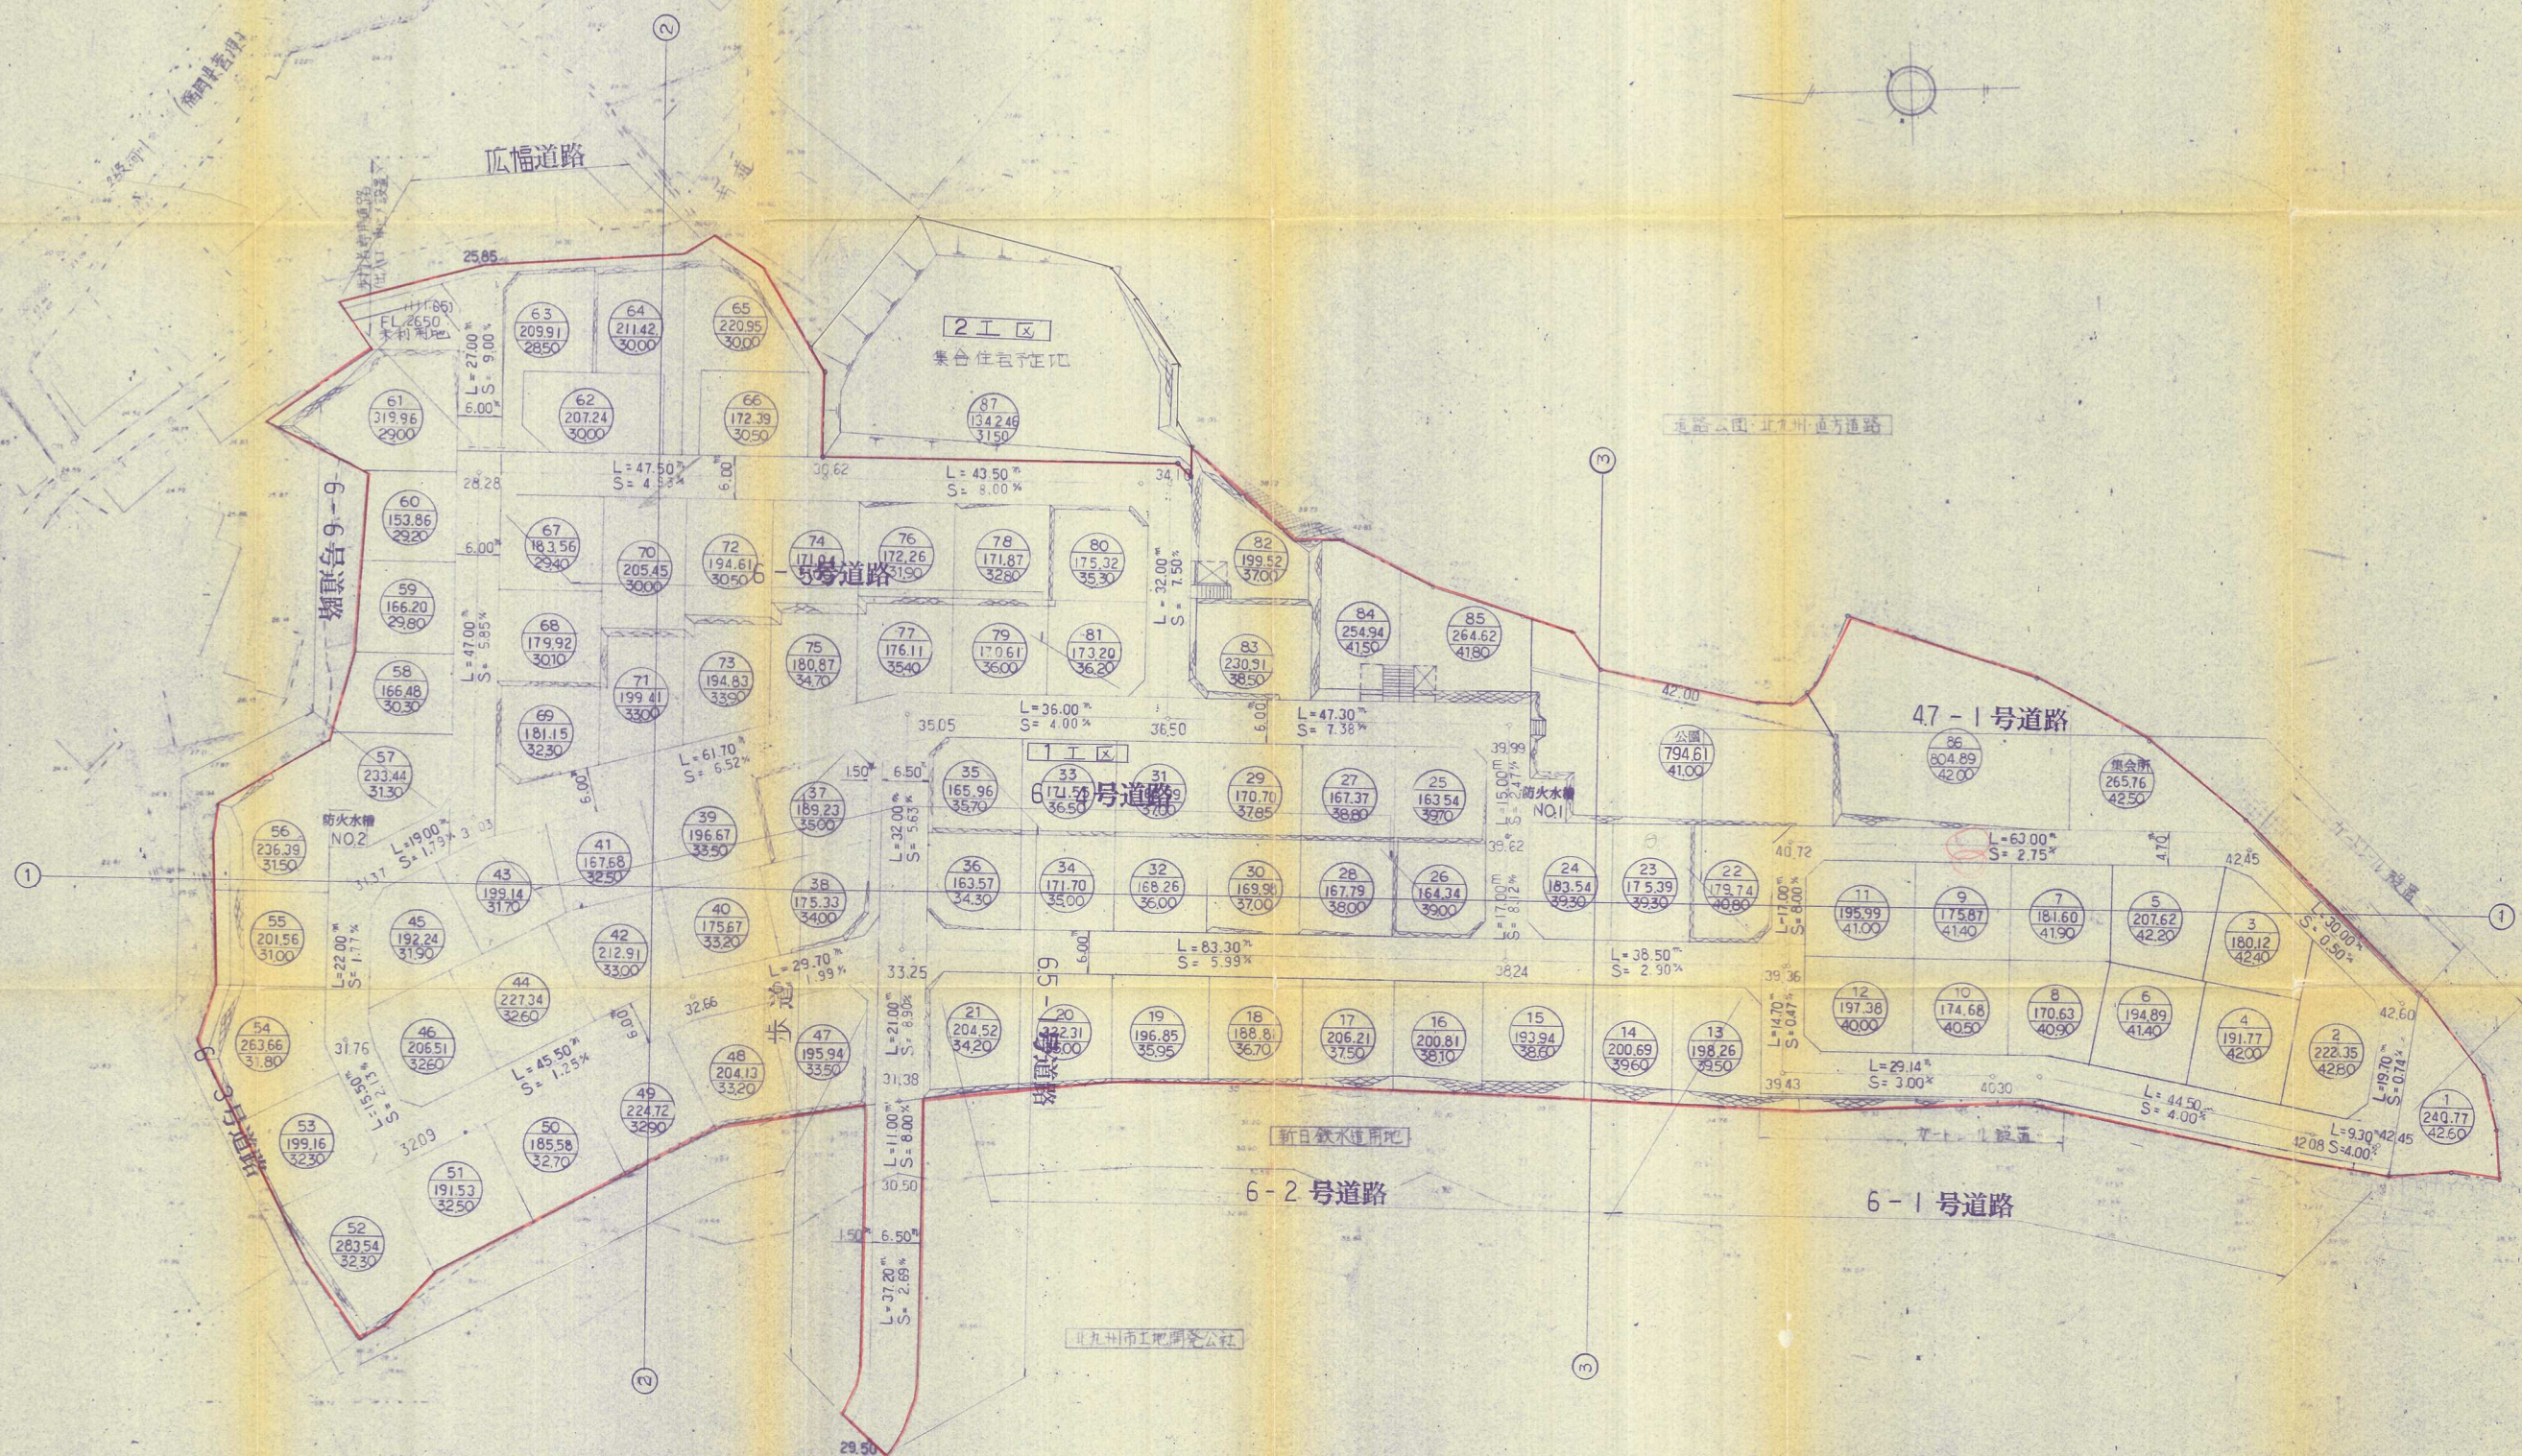


竣工平面图

S = 1:500

 $56 - 12$

| | | | | |
|--------------------------------------|--------------------------------|--|----|---------|
| 片 名 場 所 探 査 計 画 | 宅地造成工事設計図 | | 図番 | No. 3-2 |
| | 入居予定区域 | | 縮尺 | 1:500 |
| | 竣工平面図 | | 担当 | 横印 |
| | 582-1413 571-6840 株式会社 太平設計 | | 月日 | S.57-2 |