


造成計画平面図

S = 1/300

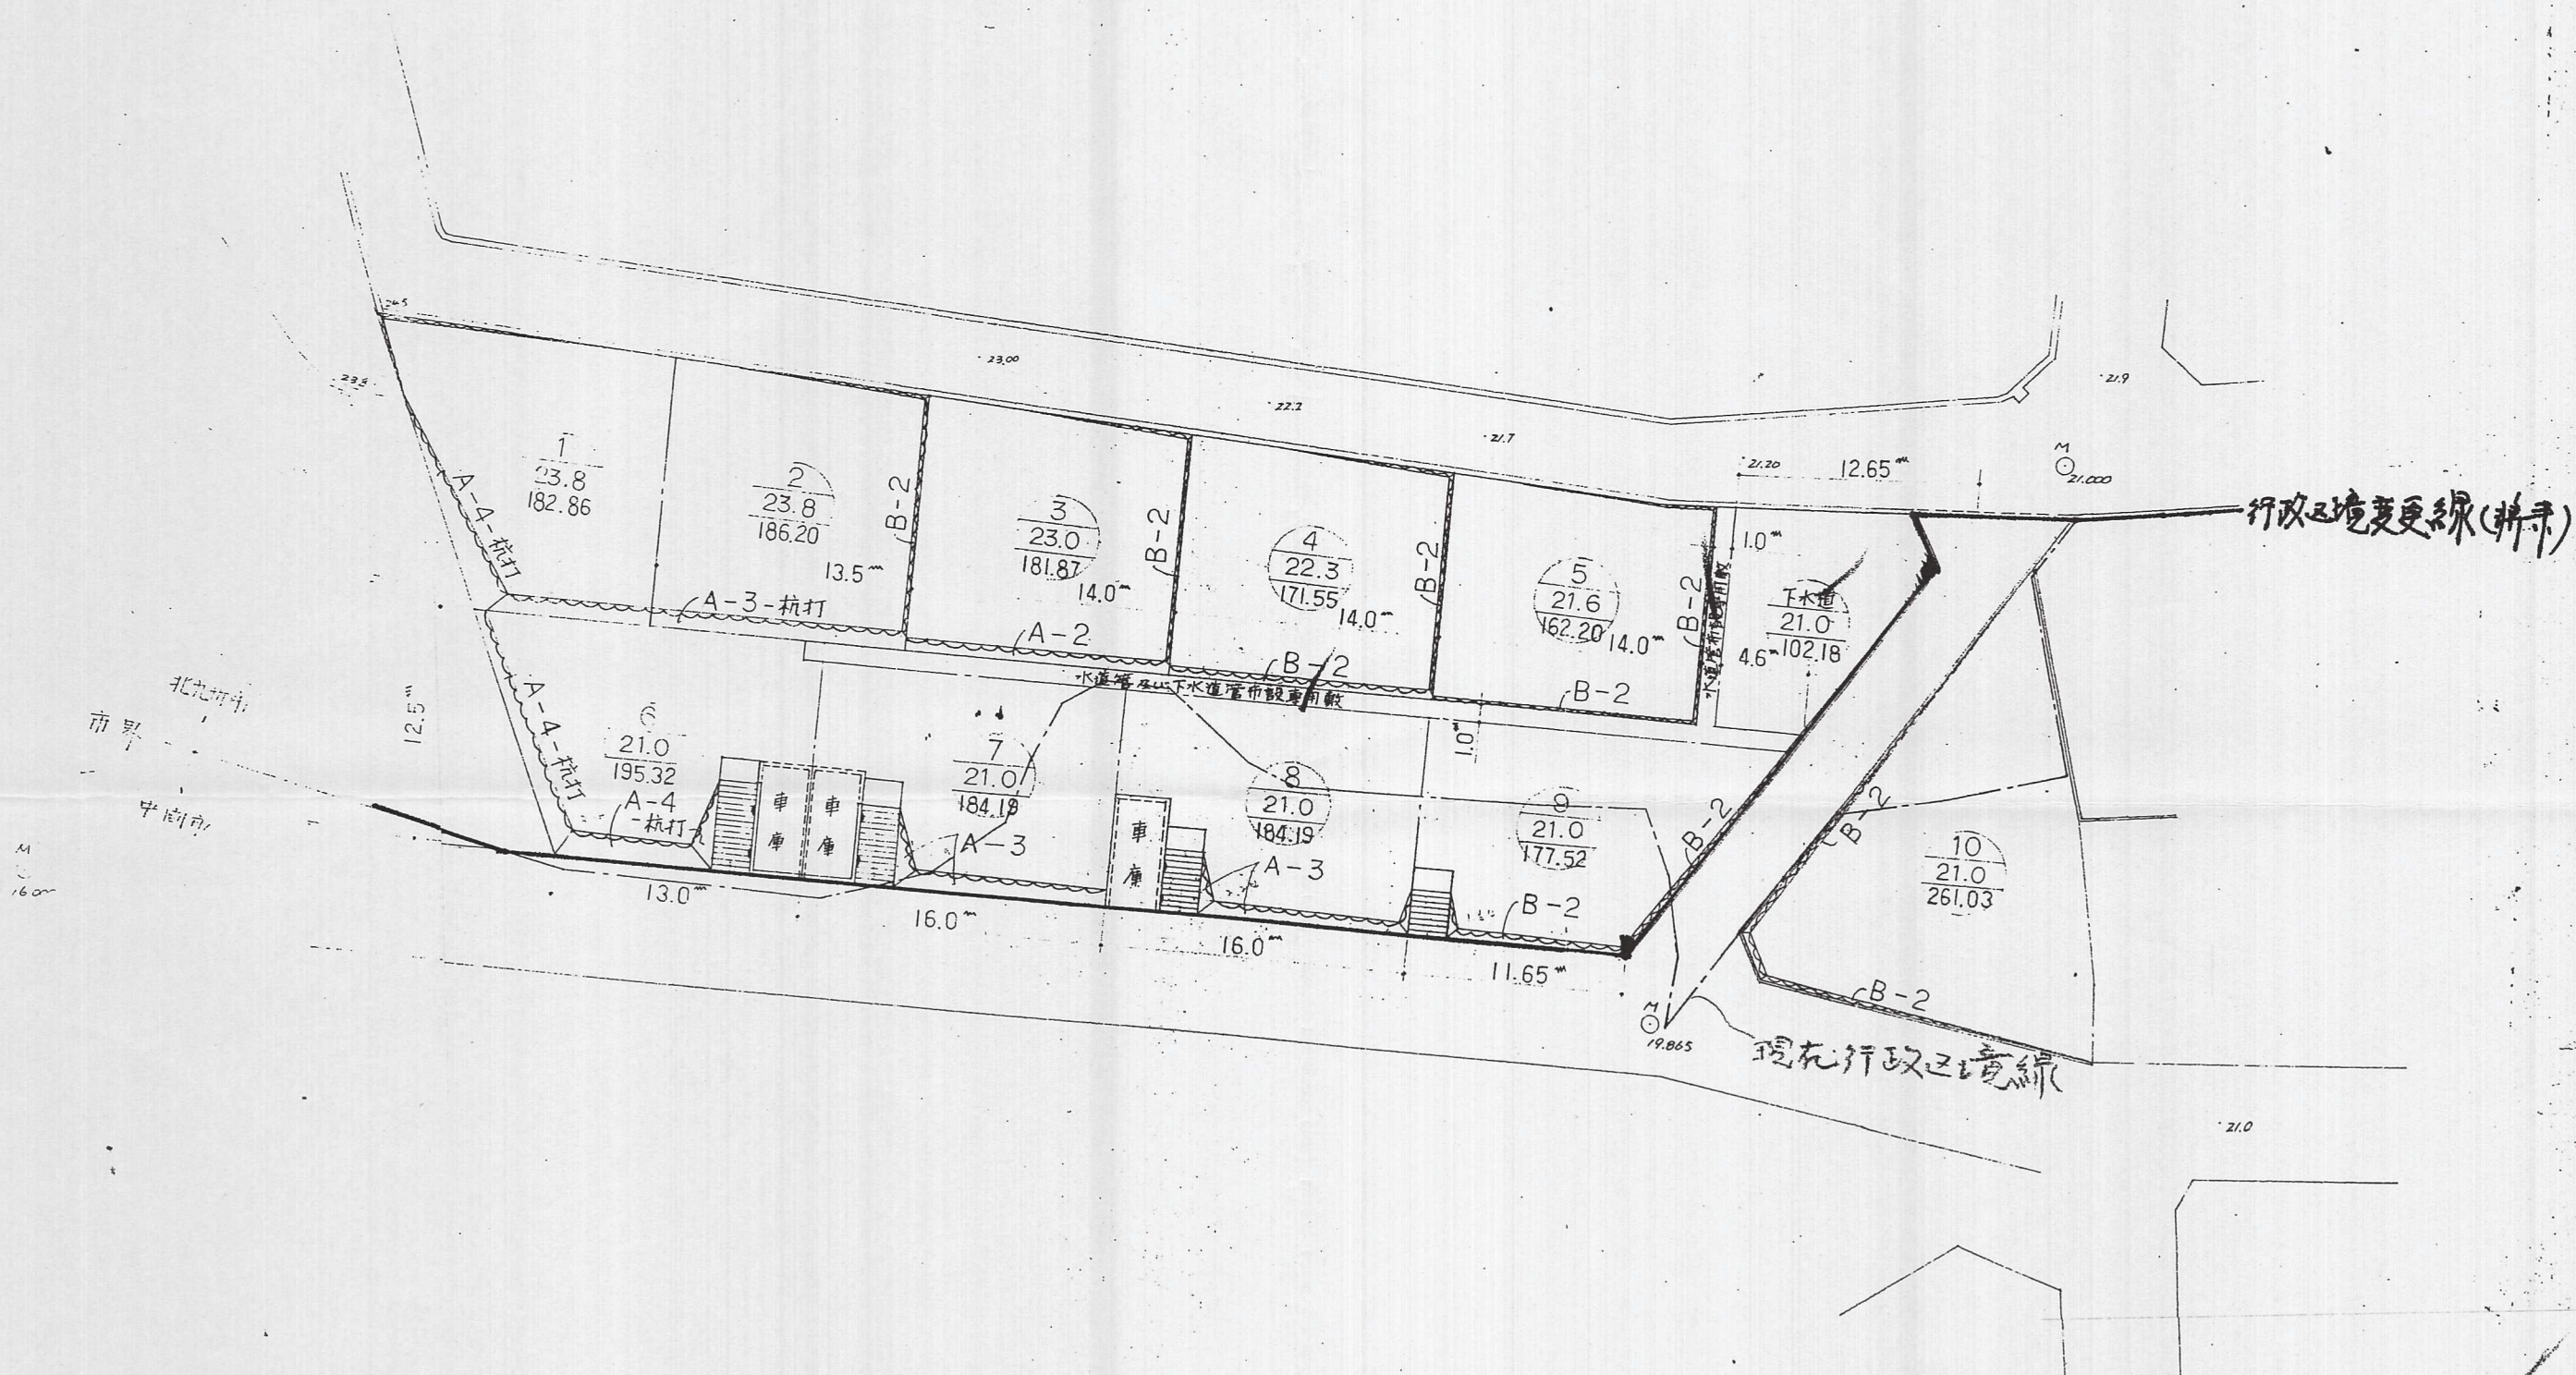

造成計画平面図

工事名称			
事業主	有限会社 東邦産業		
工事場所			
図面名称		縮尺	
作成日	昭和 年 月 日	図番	
上村 事務所 北九州市中央区中央1丁目3-11号 TEL. 691-3581~2			